


Eig:

Jón Már Þorvaldsson


Svalbarð nr. 3

Breyting á þaki


1:100

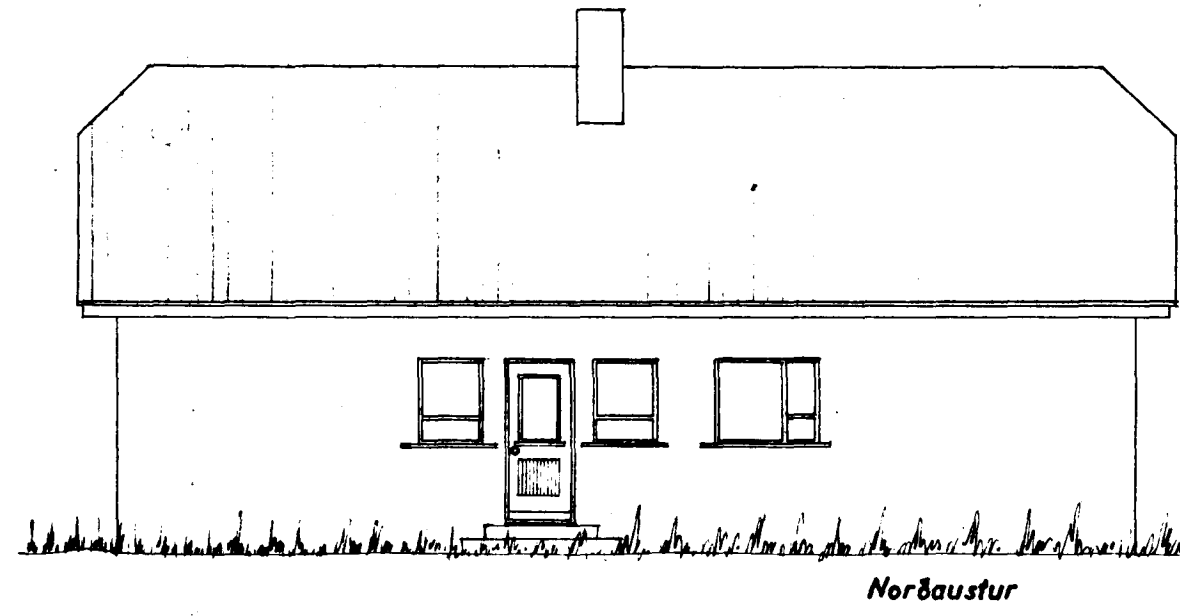


Norðaustur

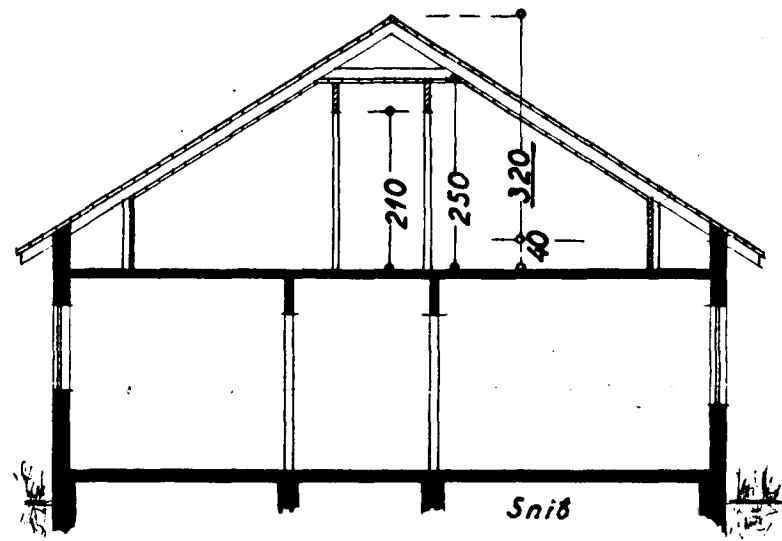


Snib

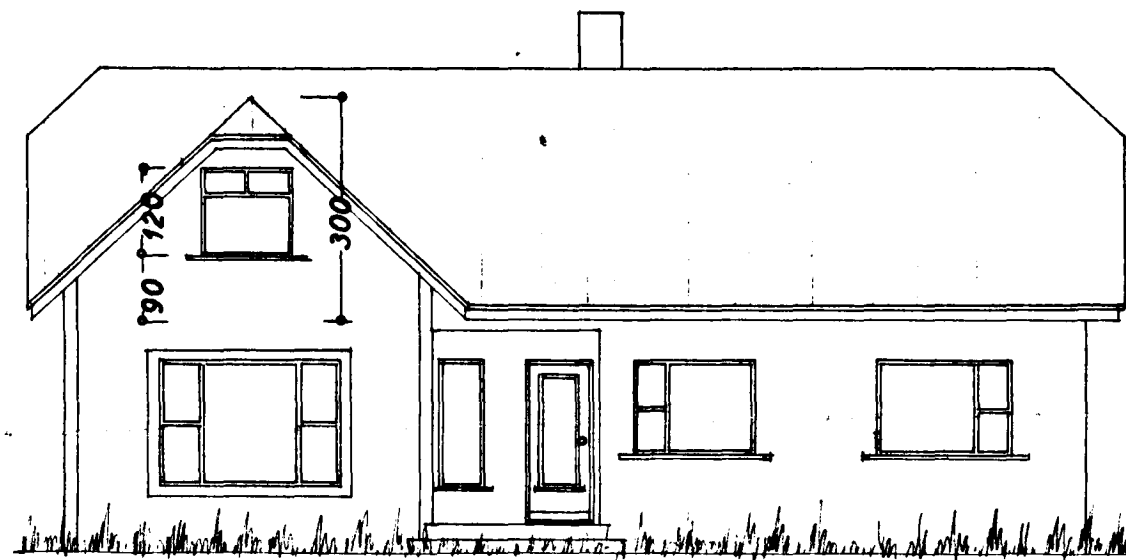


Suðvestur

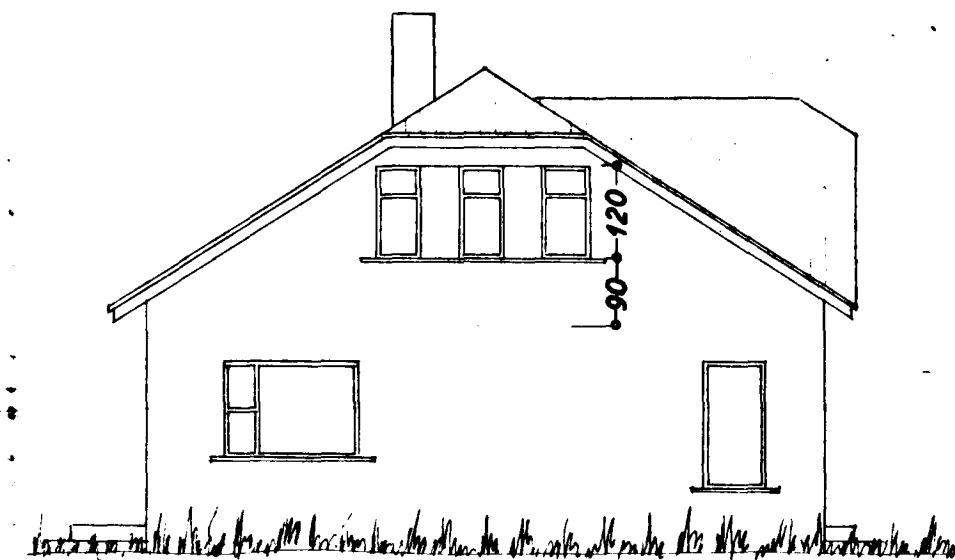


Norðvestur

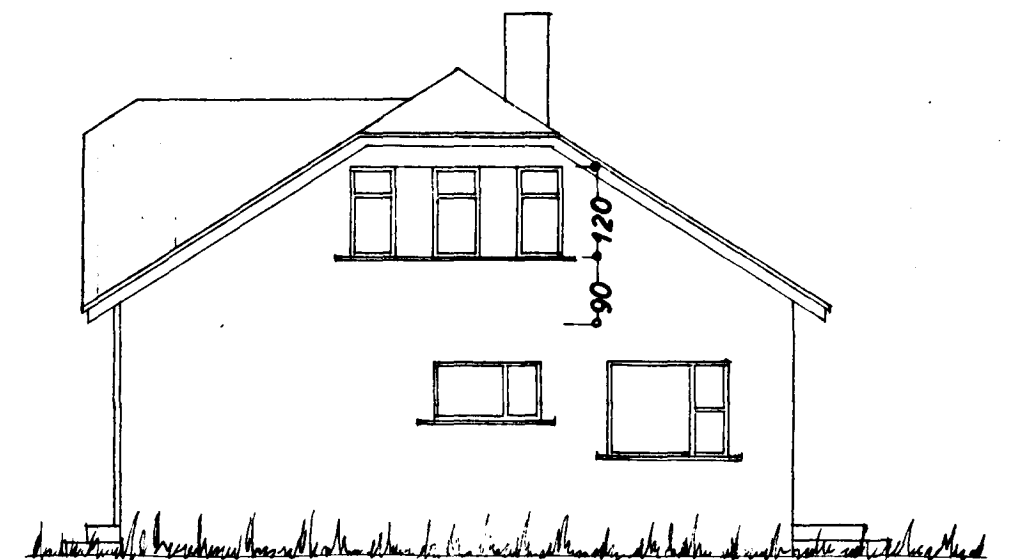

Suðaustur

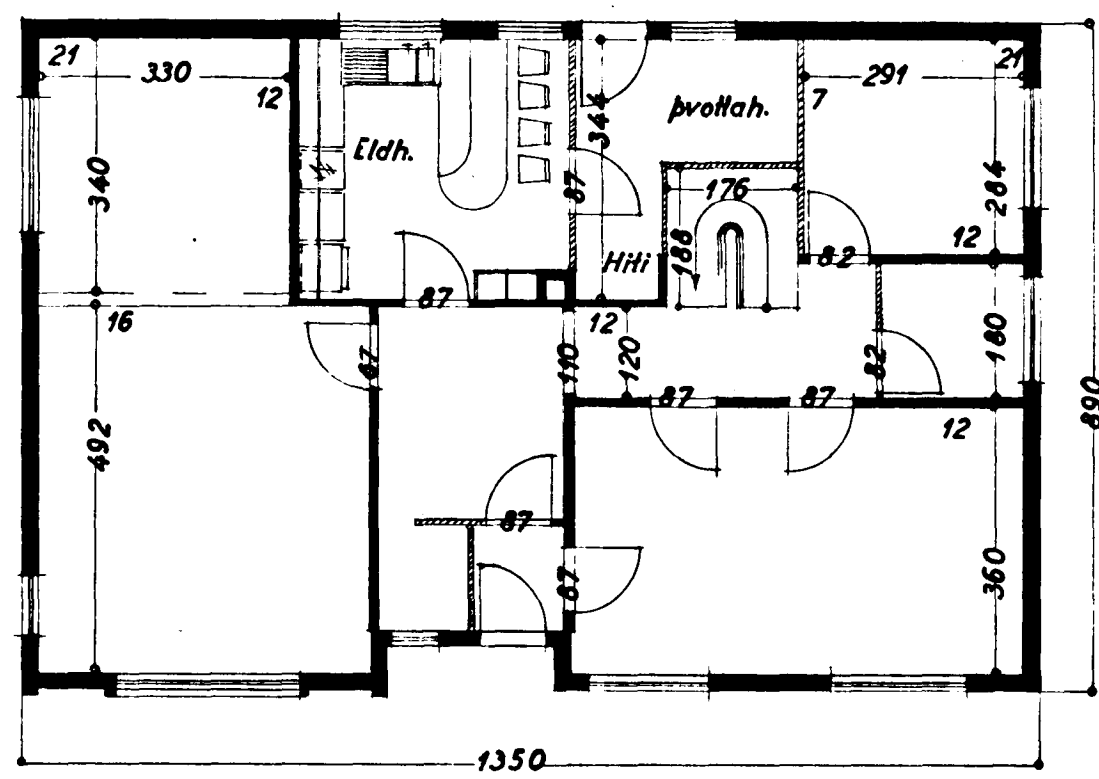

I. hæð

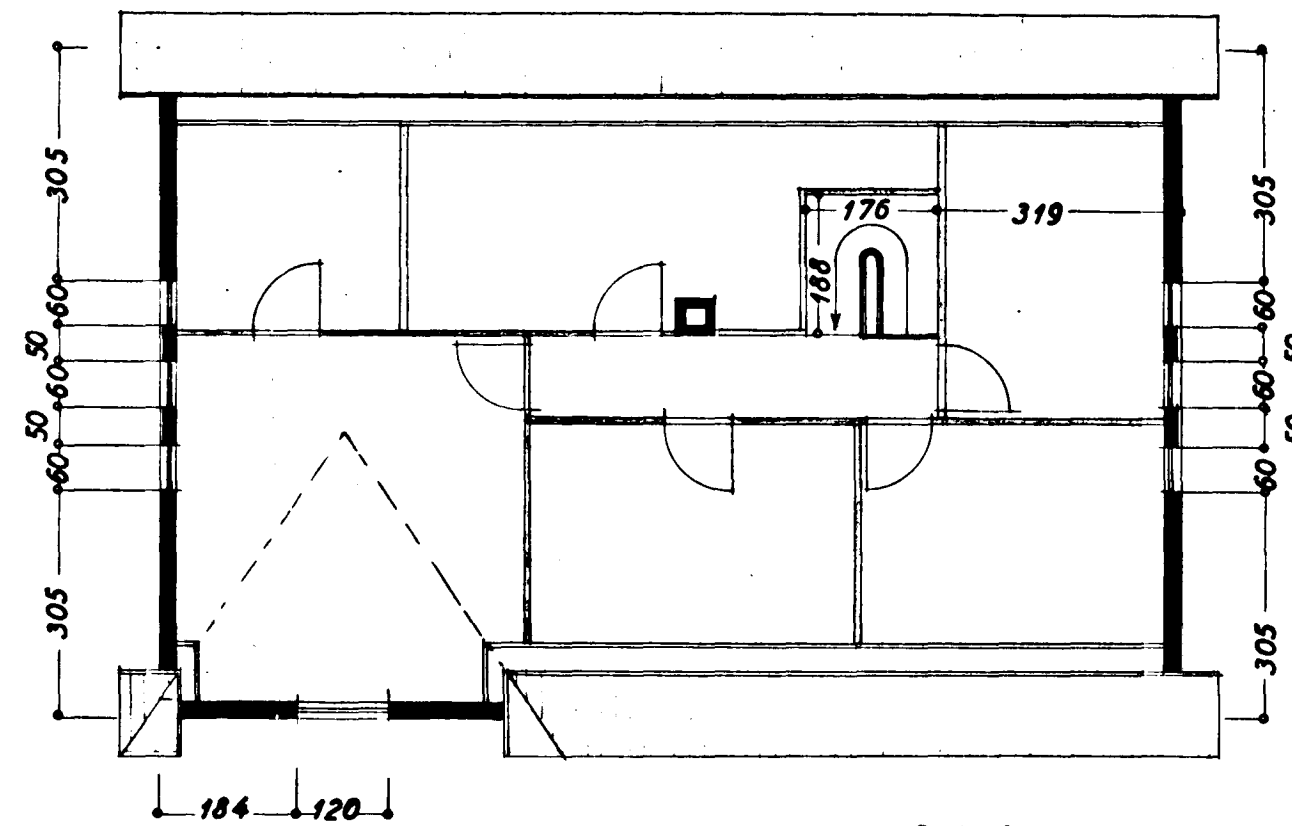

Rishæð

Staðanirteið í ágúst 1958
F. Jónsson