42 m² 105 m³ @ 154/- = 16170,-
105 m³ @ 3/- = 315,-
16485,-

Samþykkt á fundi bygginga-
nefndar þ. 12 / 6 1968

BYGGINGAFULLTRÚINN
Í HAFNARFIRÐI

Samþ.
Enda verði húsið eigi lengra en 10.0 m og veggur milli bílg. og geymslu verði eldtraustur og óbrotinn.

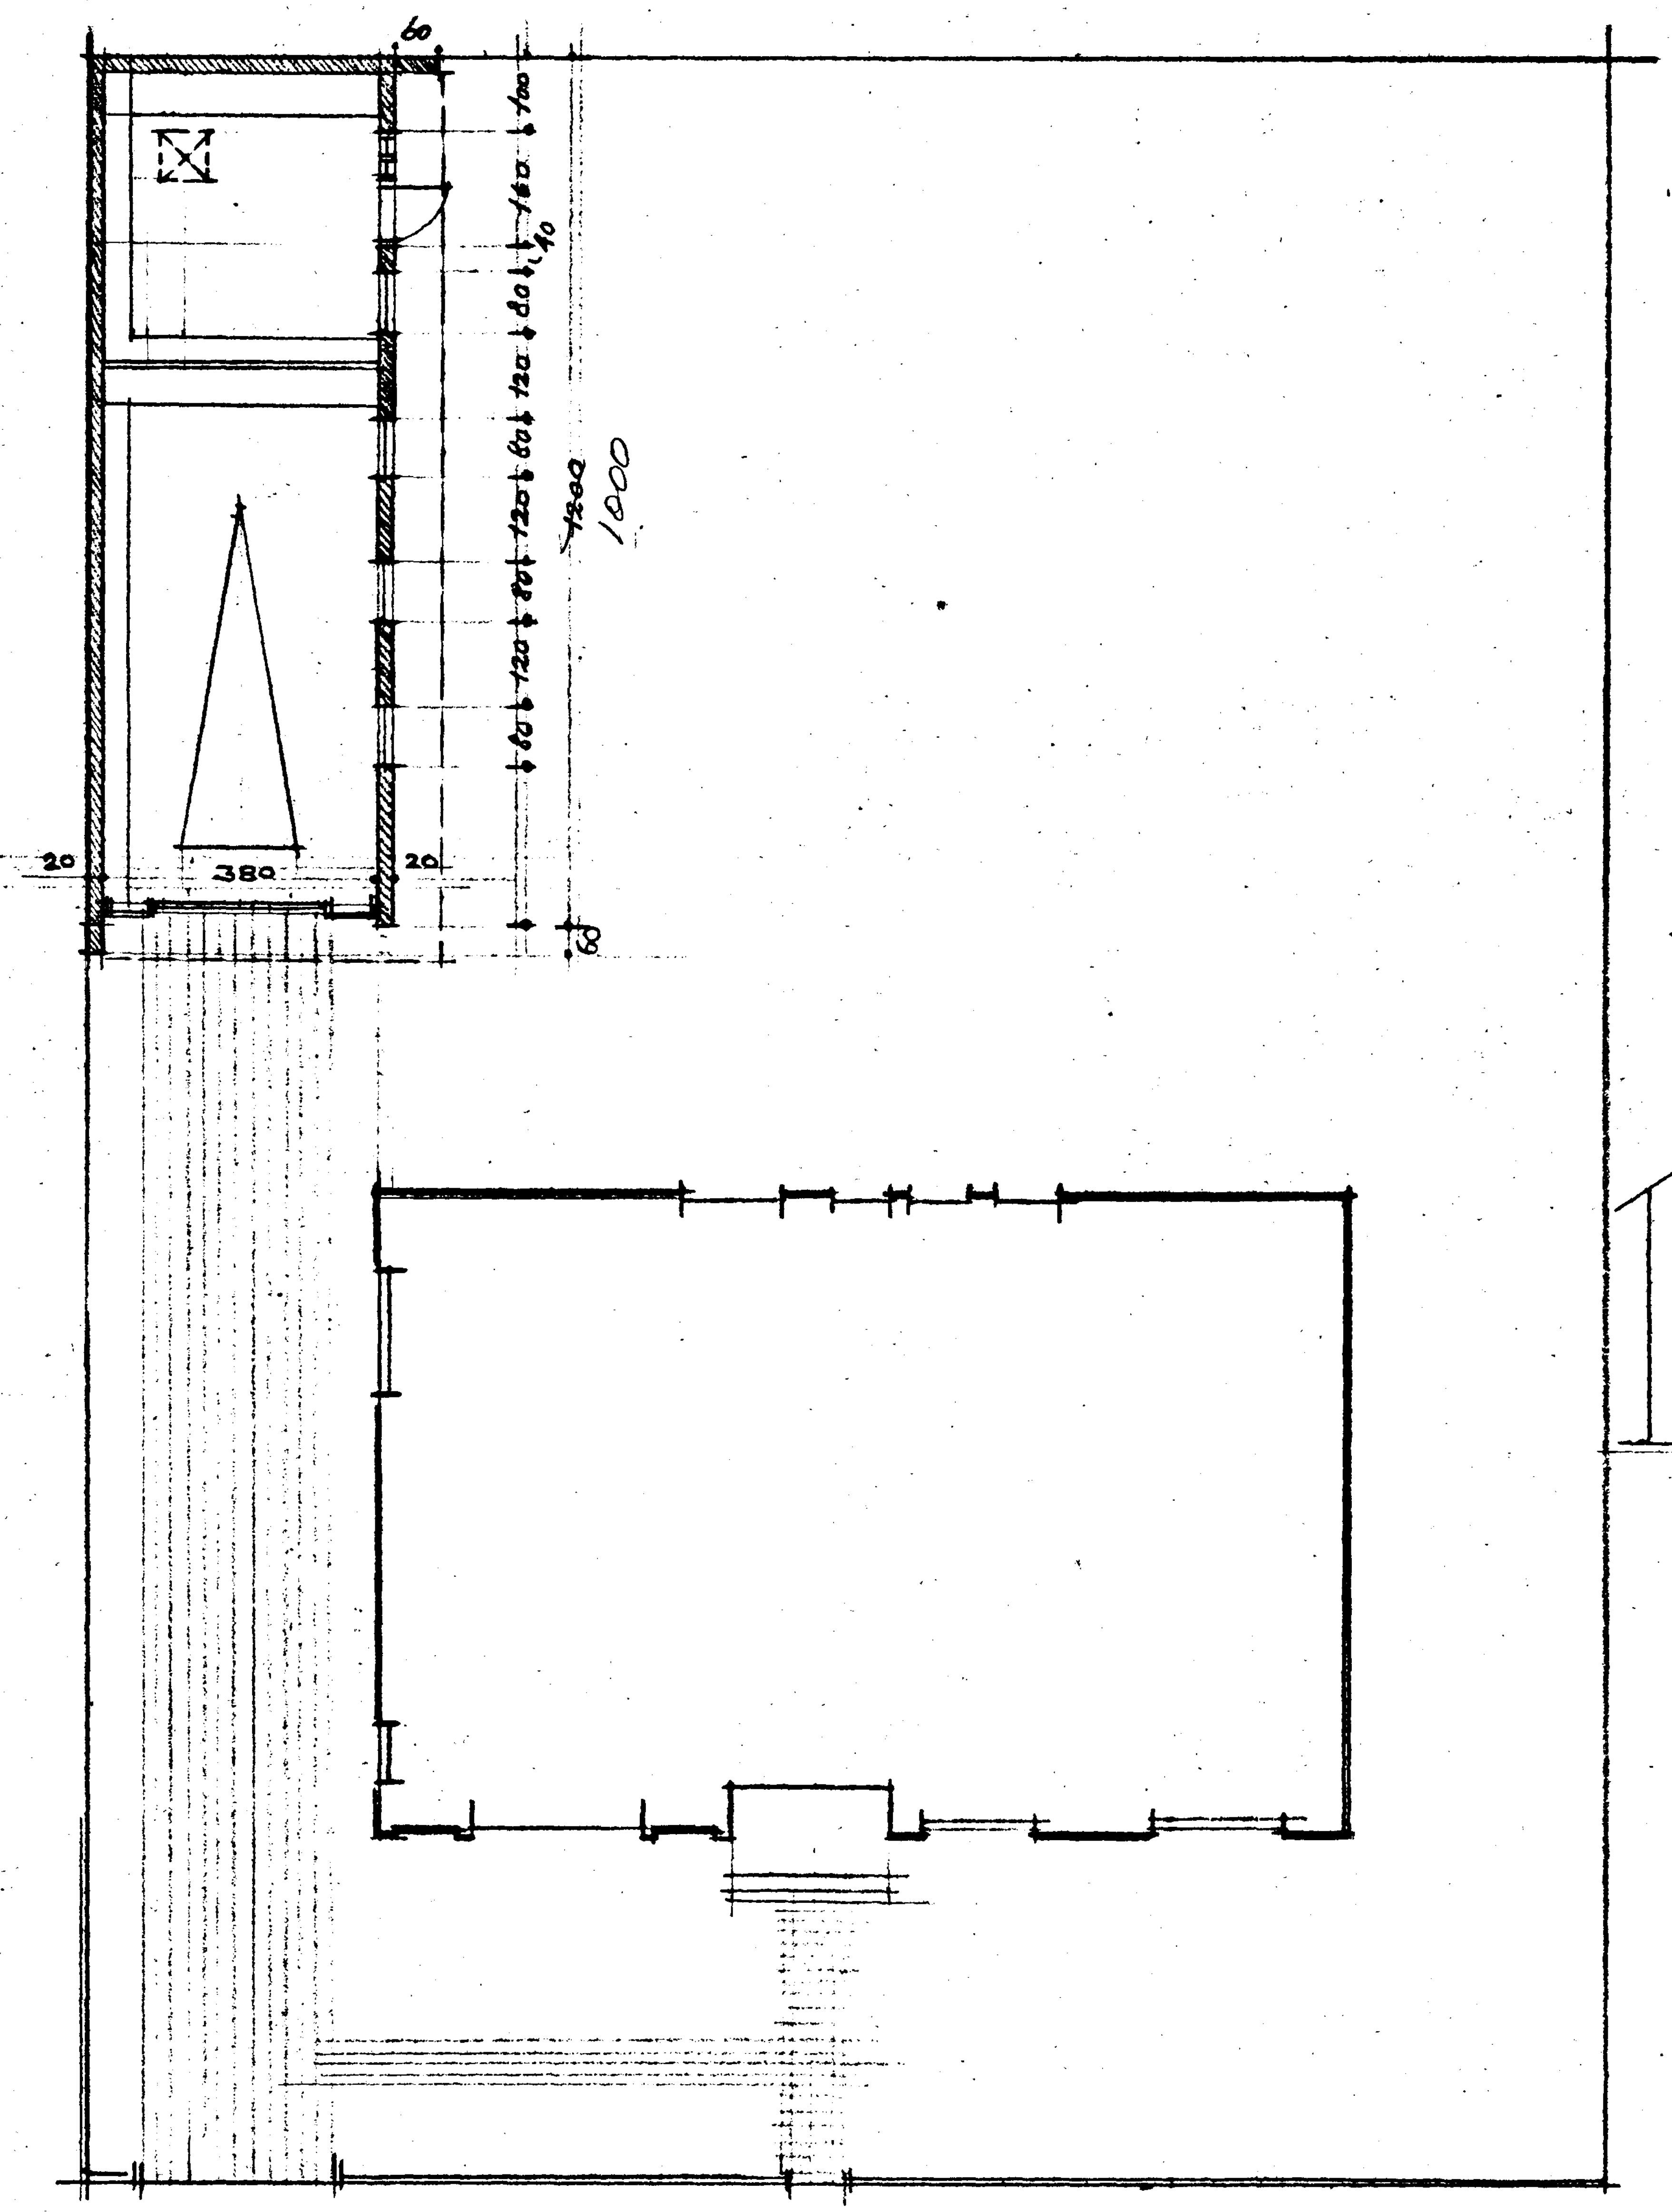

GRUNNFLÖTUR 1:100.

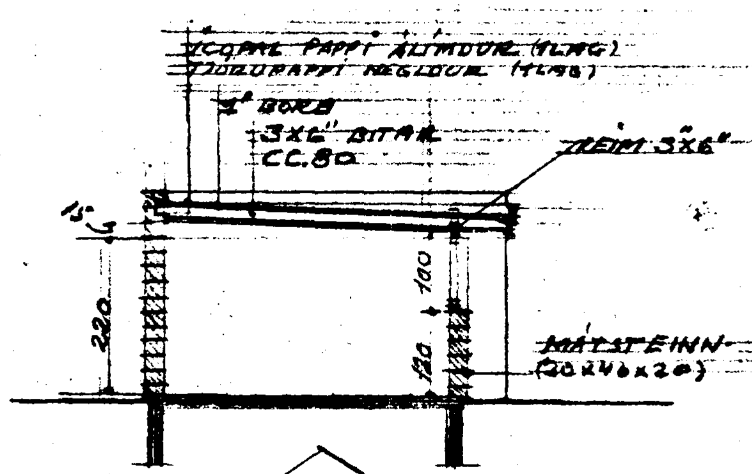

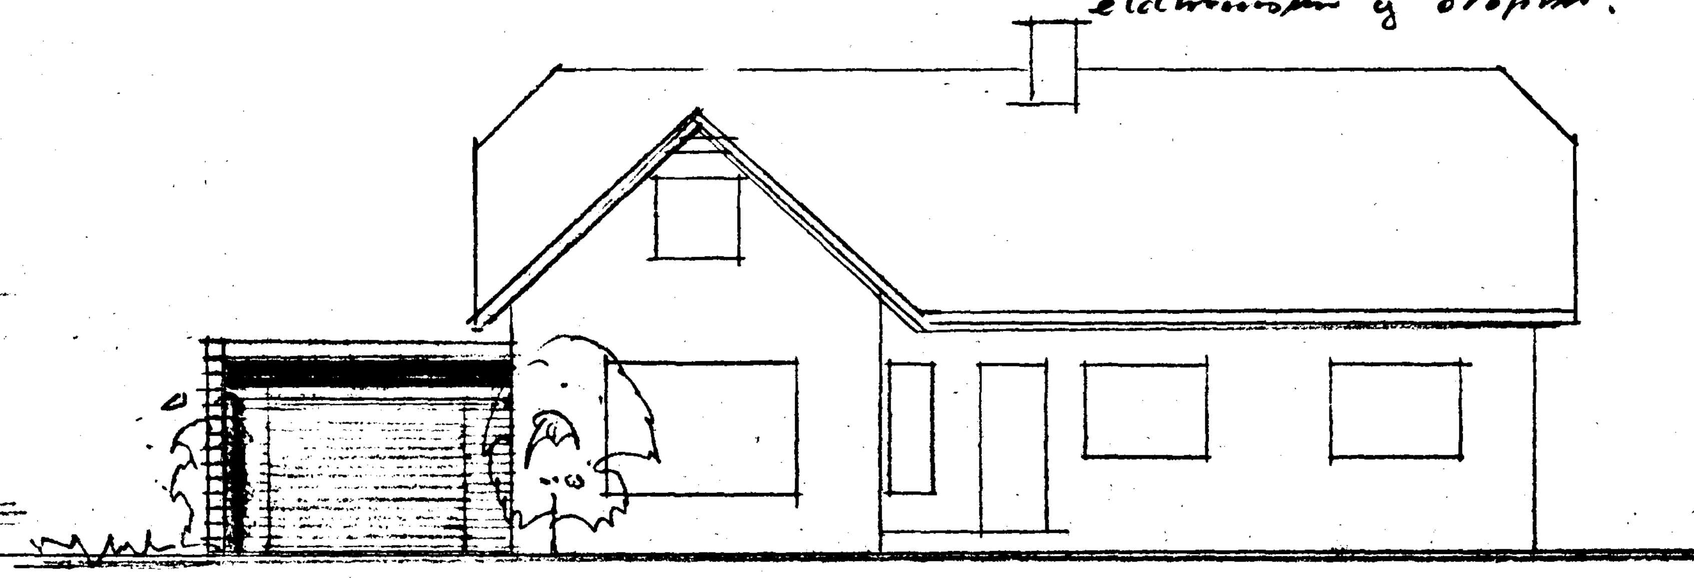

ÚTLIT AÐ GÖTU

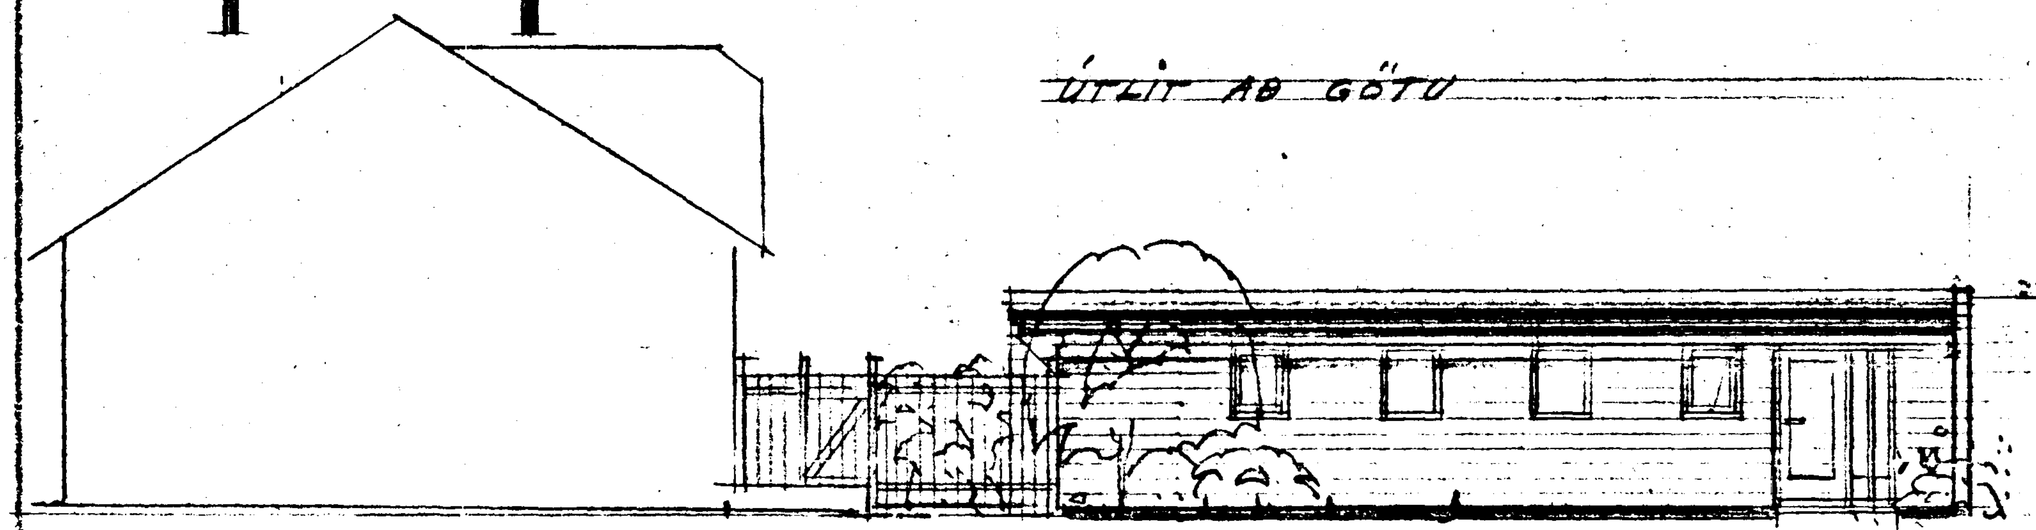

SUÐAUSTUR HLIÐ

LÓÐAMÖRK

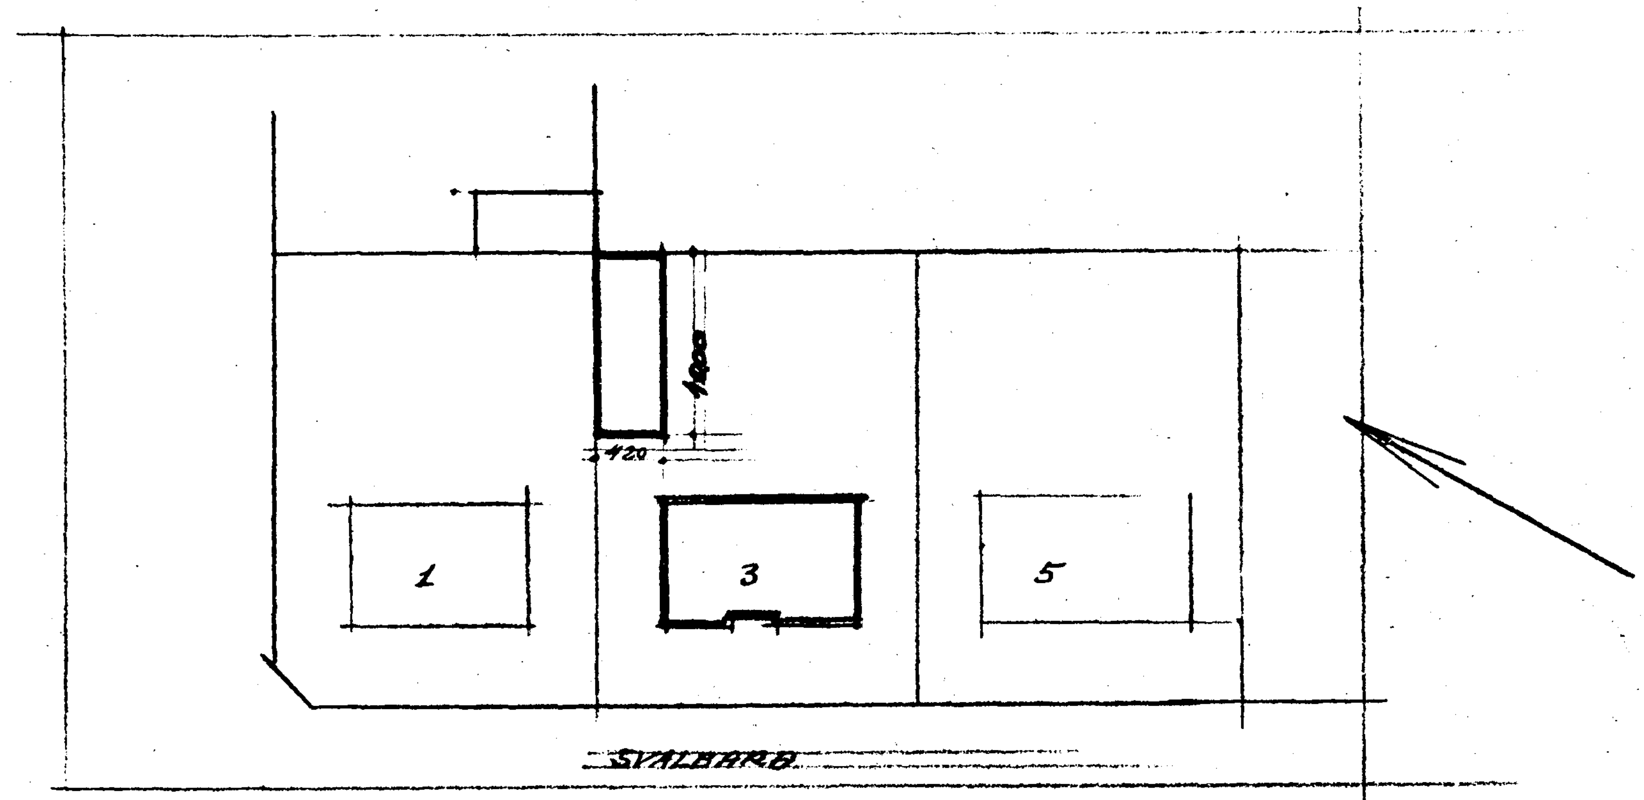

AFSTÖÐUMYND 1:500

BÍLSKÚR VIÐ HÚSIÐ SVALBARÐ 3 Í HAFNARFIRÐI
GRUNNFLÖTUR OG ÚTLIT K.V. 1:100
RVÍK JÚLÍ 1966 Þorvaldur S. Þorvaldsson
DUNHAGA 19 SÍMI 10678