
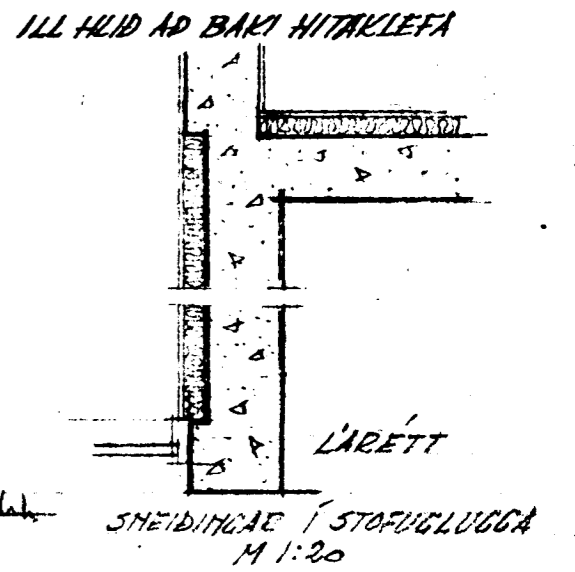
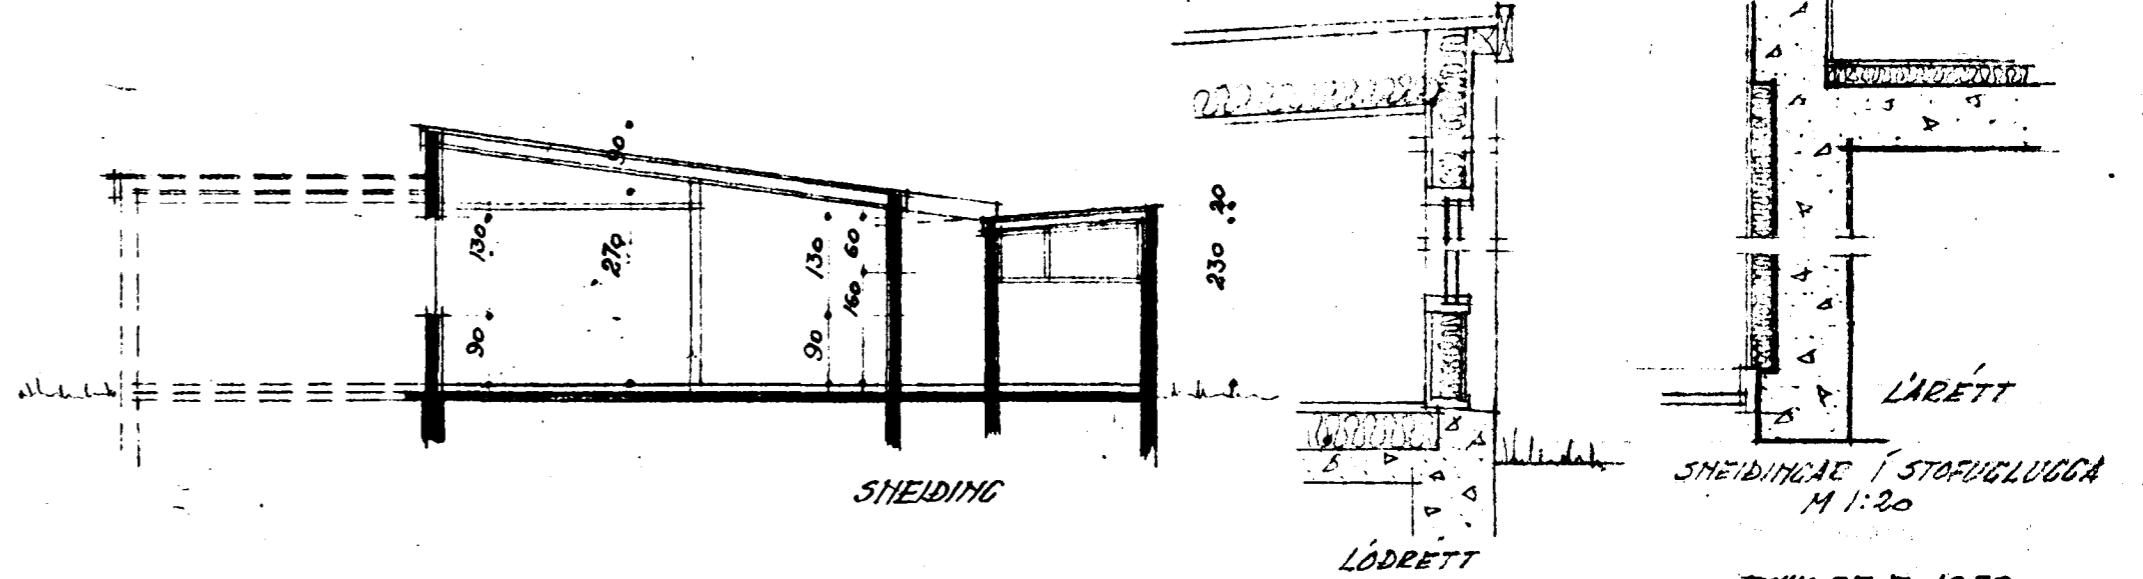
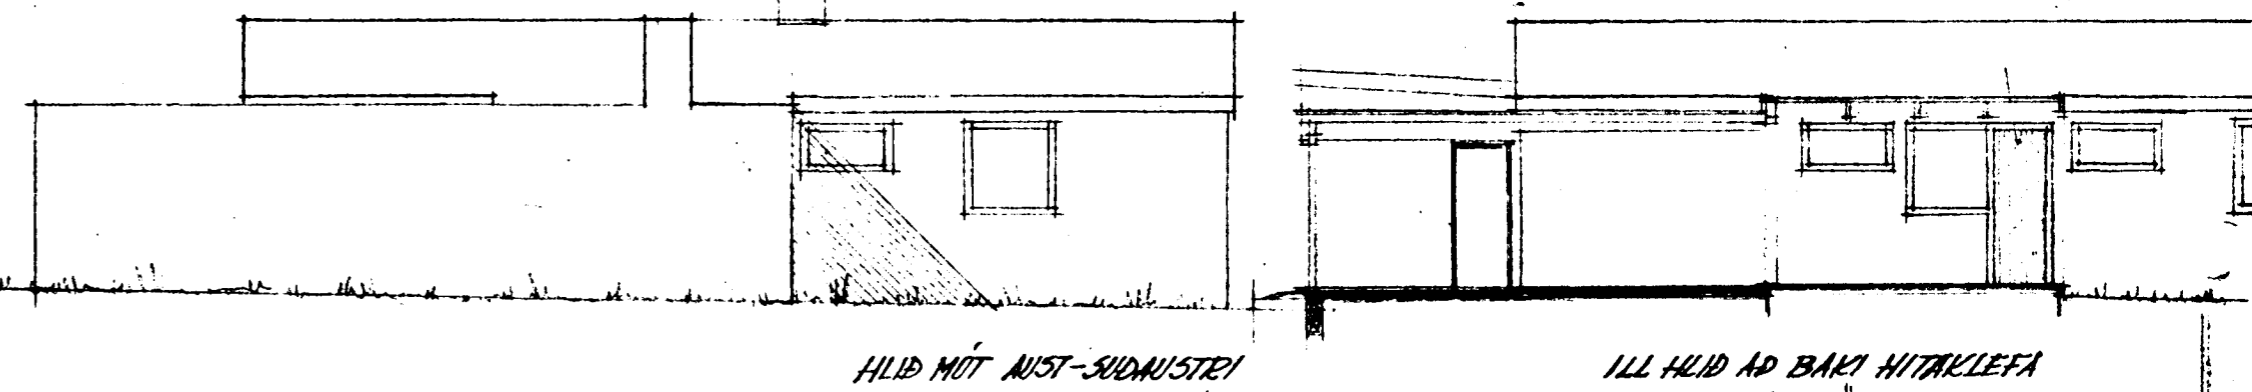
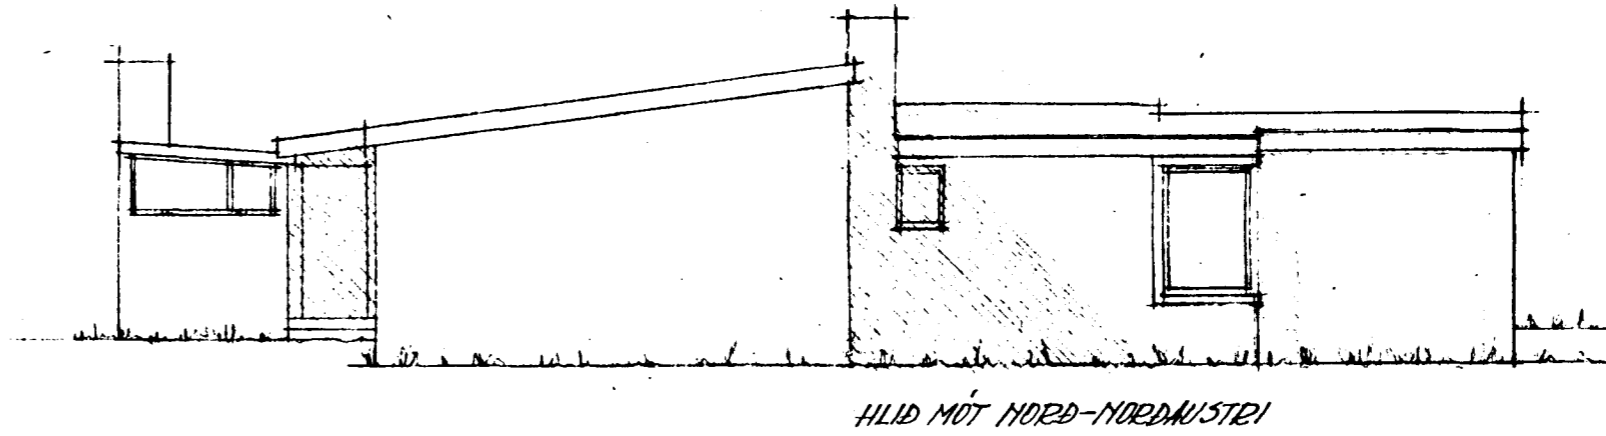
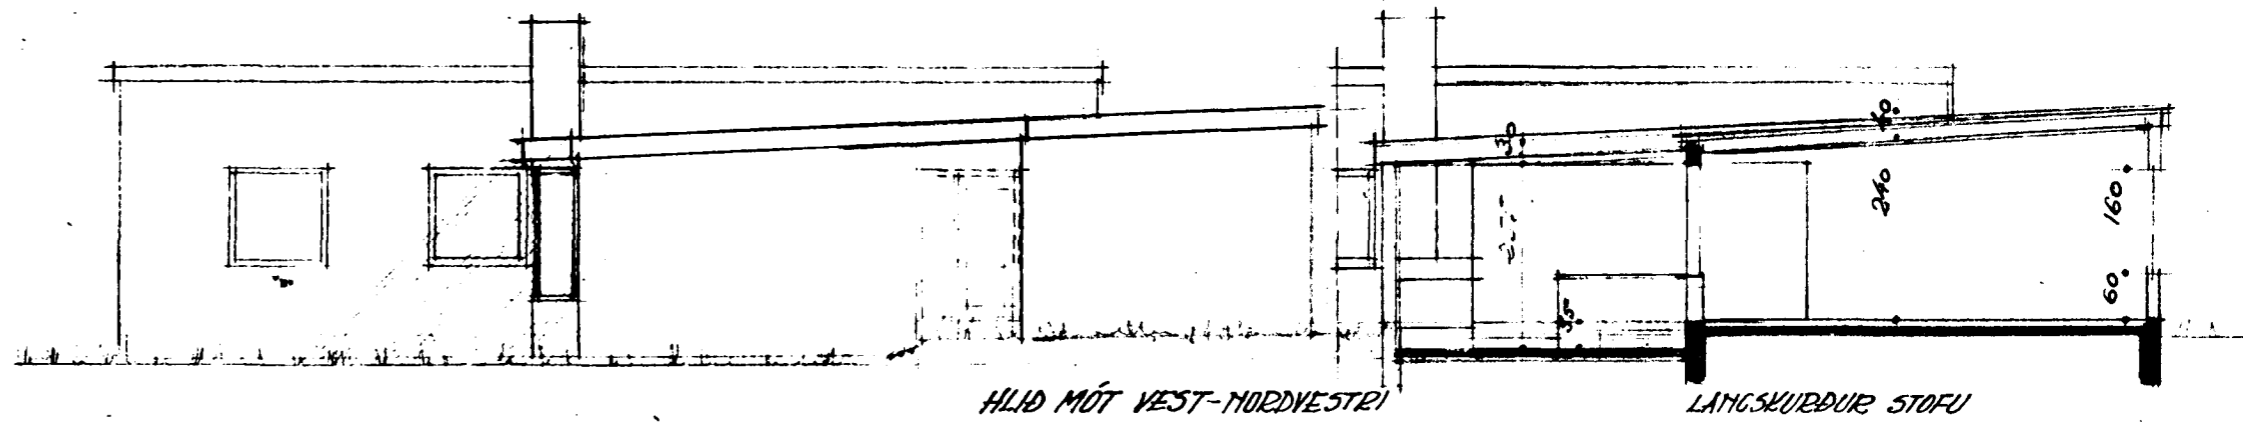
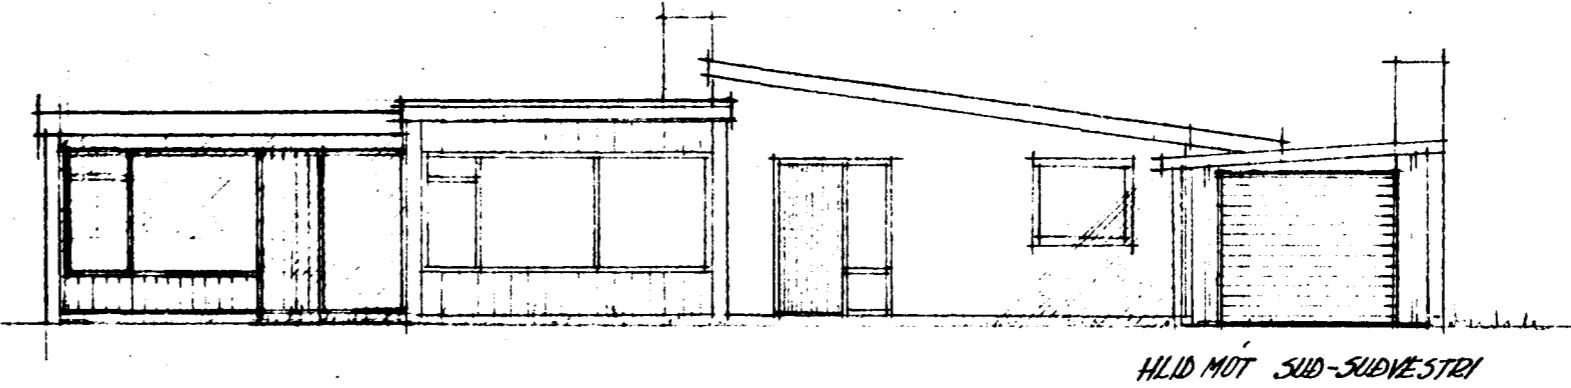


# SVALBARD 5 hafnarfirði

Samþykkt á fundi bygginga-  
nefndar þ. 29.6.1977  
BYGGINGAFULLTRÚA  
Í HAFNARFIRÐI

*E. Björnsson*

Gagna skjal frá ennu  
eldri byggingar  
árin 1958

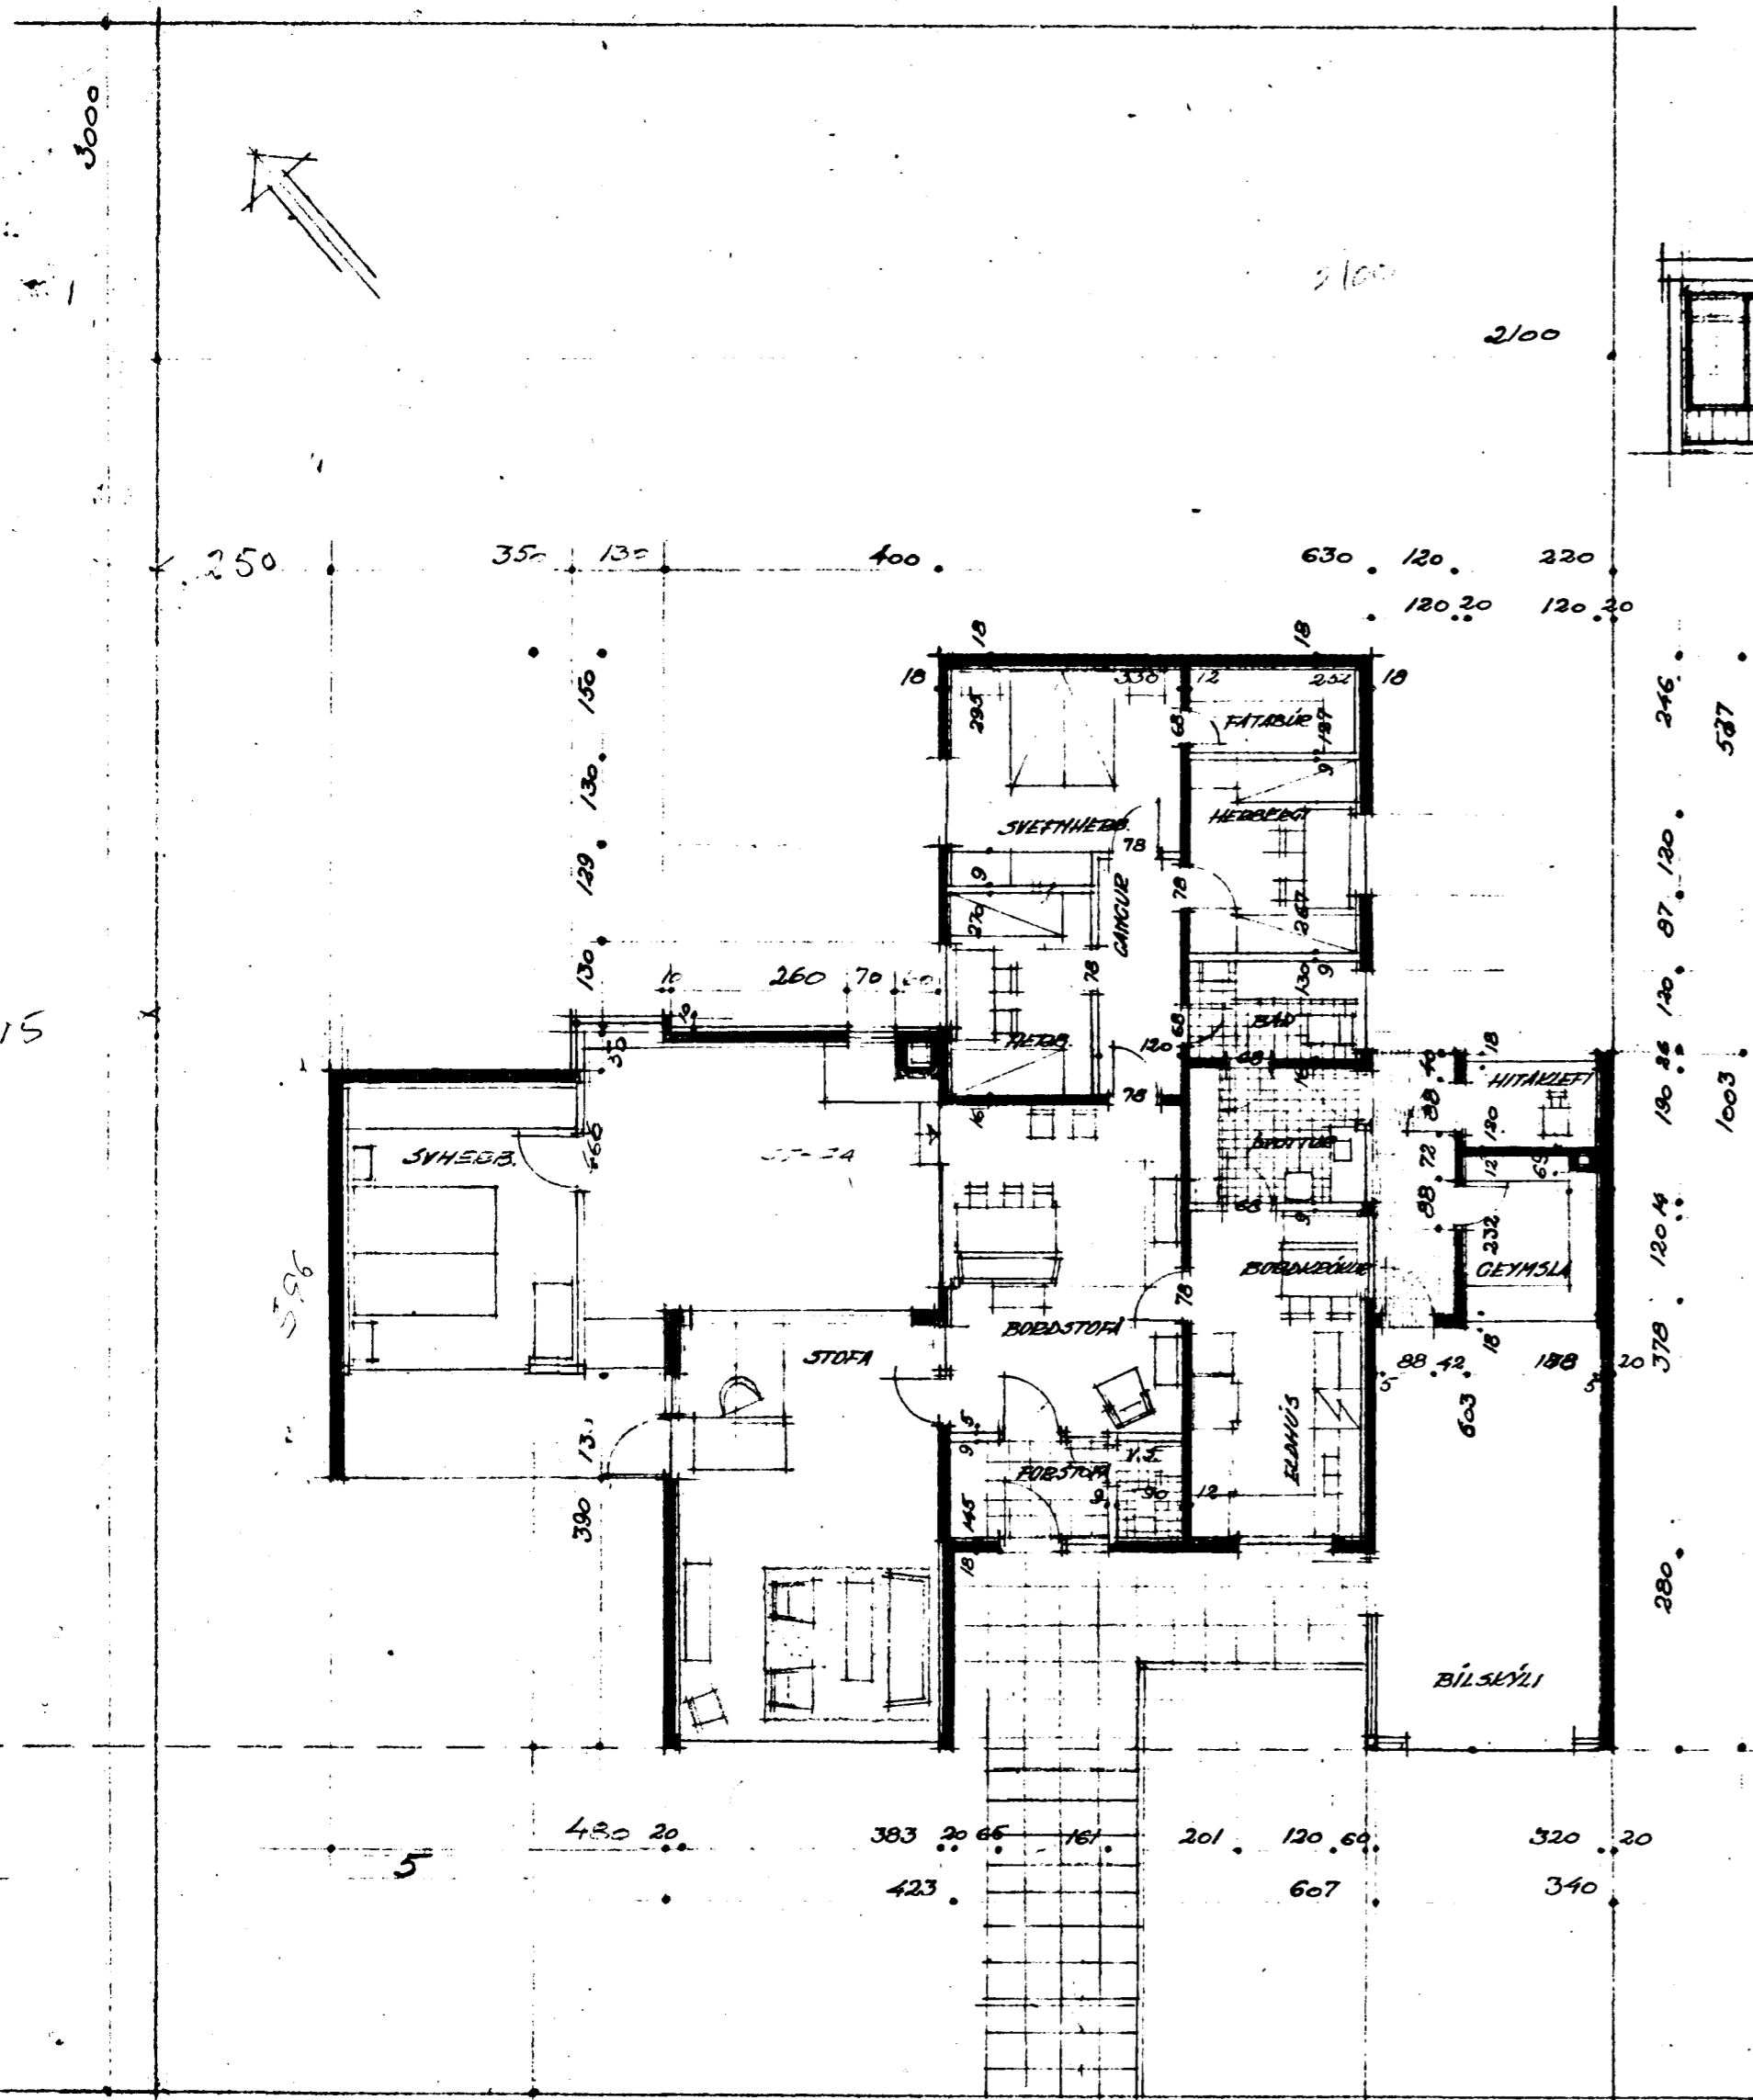

## AFTÖÐUMYND - GRUNNMYND

ATHS. LÖB 630 M<sup>2</sup>  
HÚS VAE 116,2 M<sup>2</sup> = 335,2 M<sup>3</sup> 38,7 m<sup>2</sup>, 108,0 m<sup>3</sup>  
STAKKUN 43,66 M<sup>2</sup> = 170,3 M<sup>3</sup>  
HÚSÍÐ EFTIR STAKKUN 160,4 M<sup>2</sup> = 505,5 M<sup>3</sup>  
ISS. 443,2  
BÍLSKÝLI BÆYTTI BÍLSKUR 20,4 M<sup>2</sup> = 49,0 M<sup>3</sup>

SVALBARD

MELIY 1:100 0 1 2 3 4 5 6 7 8 9 10 M

RIK 23.3.1958

*E. Björnsson*

BÆYTT 26.6.77

*E. Björnsson*