




DRÖM EFTIR
6/5 '98 Fulln. & BH

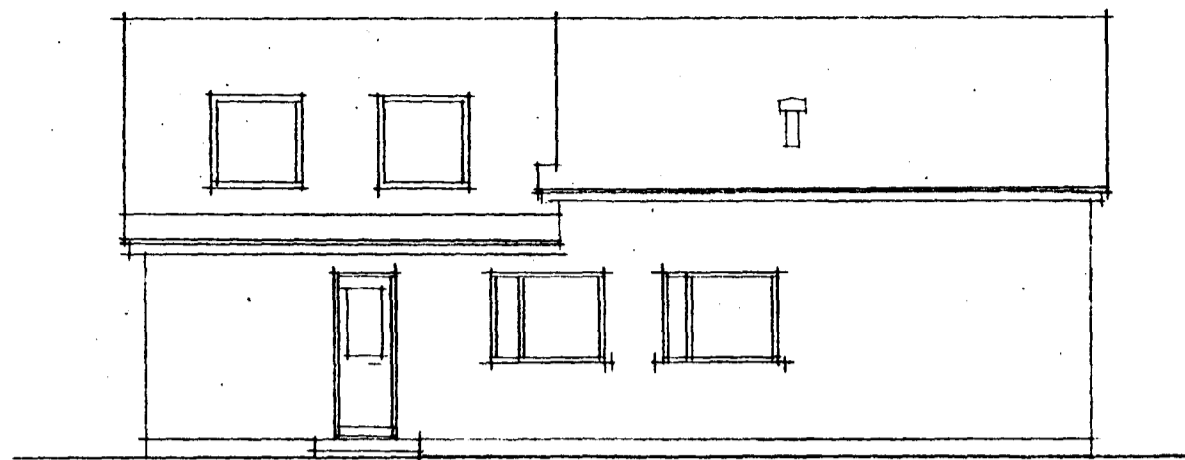


NORÐURHLIÐ FYRIR

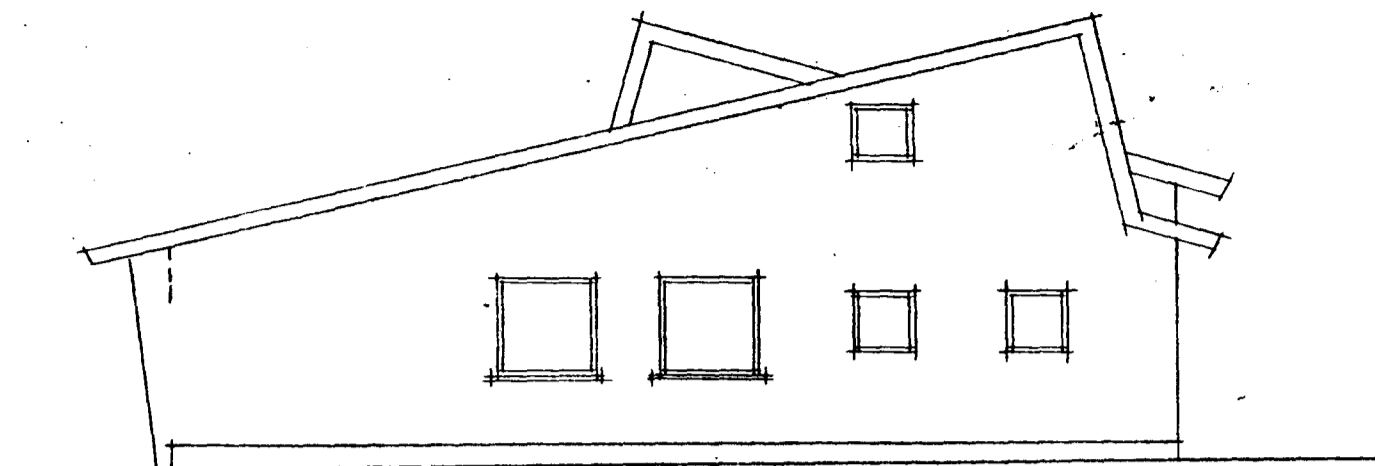



AUSTUR

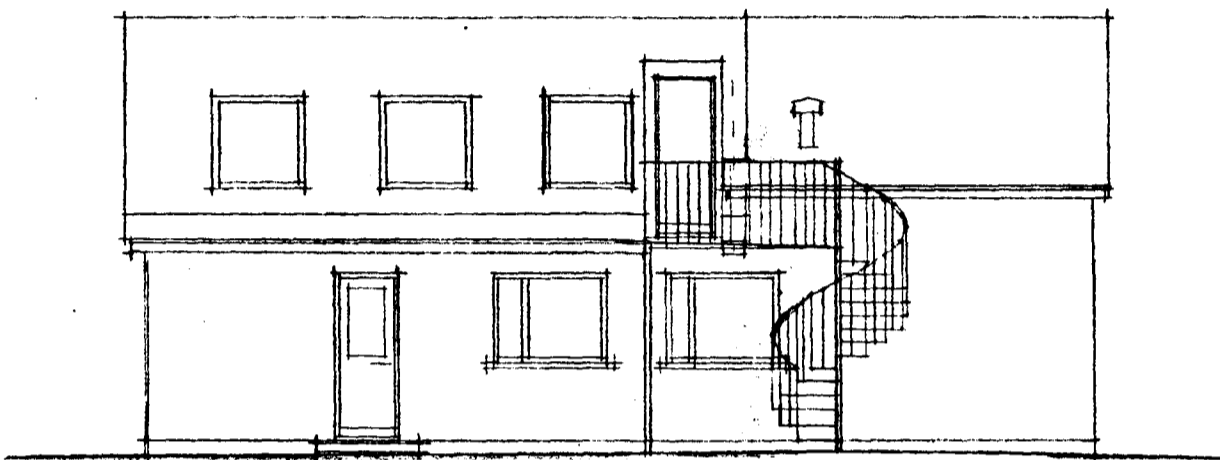


NORÐURHLIÐ EFTIR

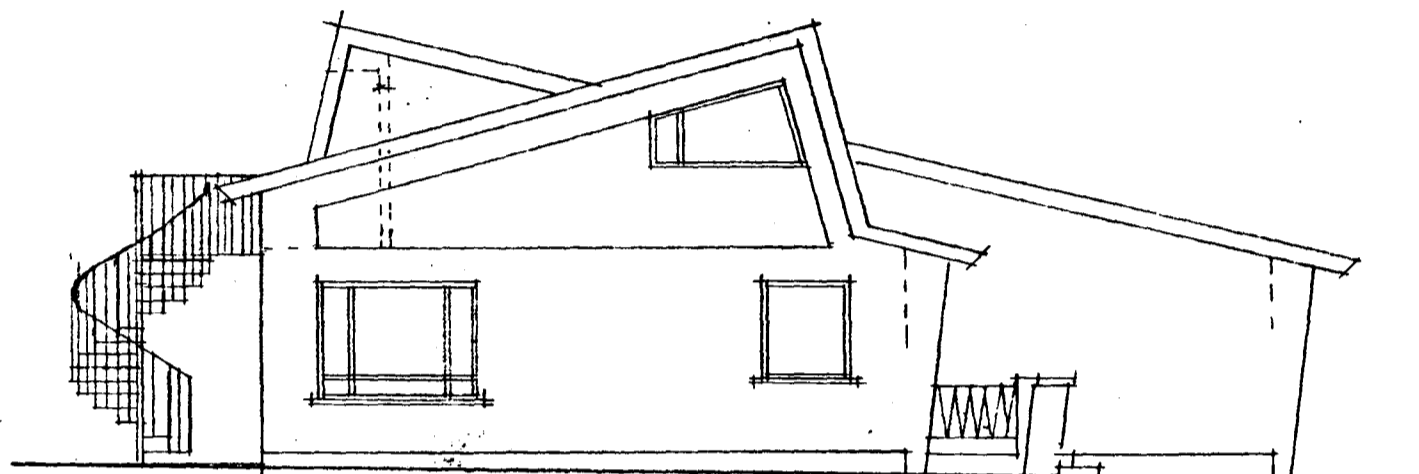

VESTUR

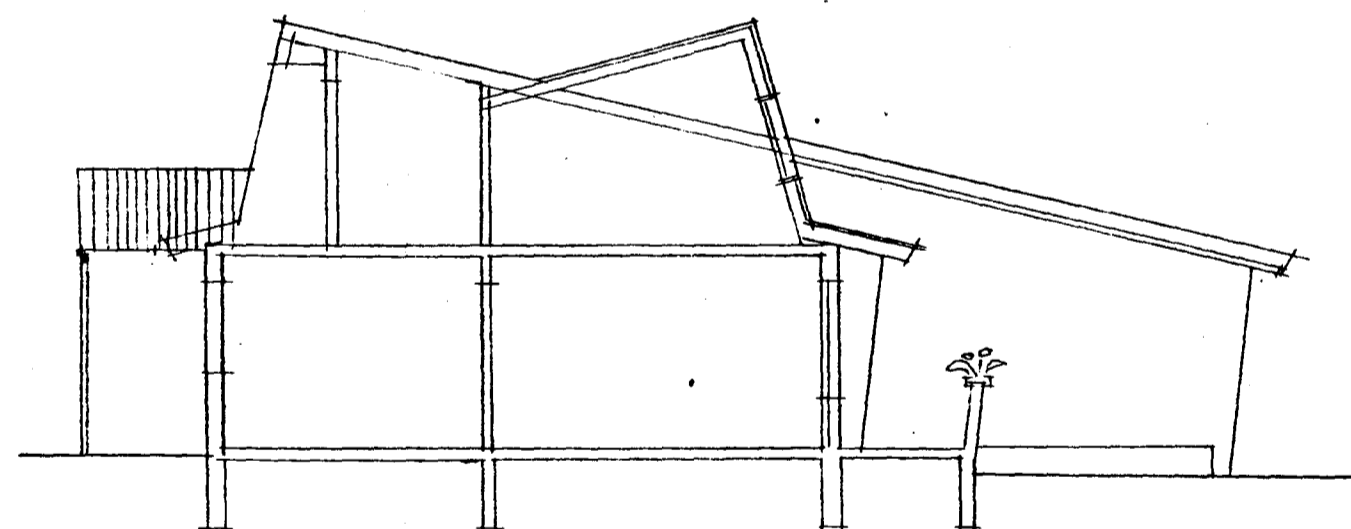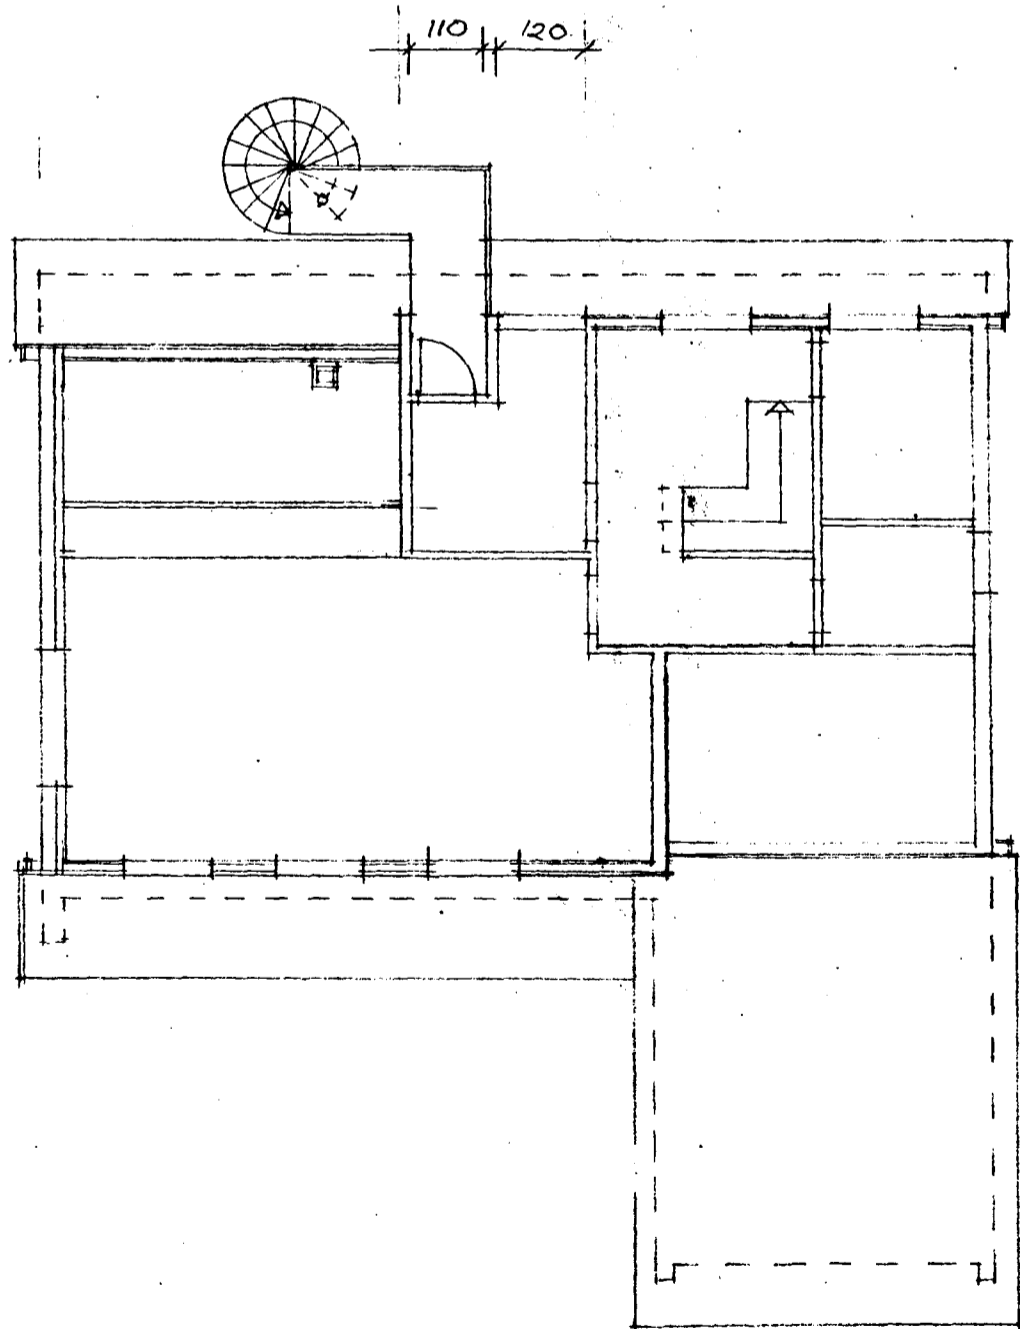

SNEIÐING
MÁL ATHUGIST Á STAÐNUM

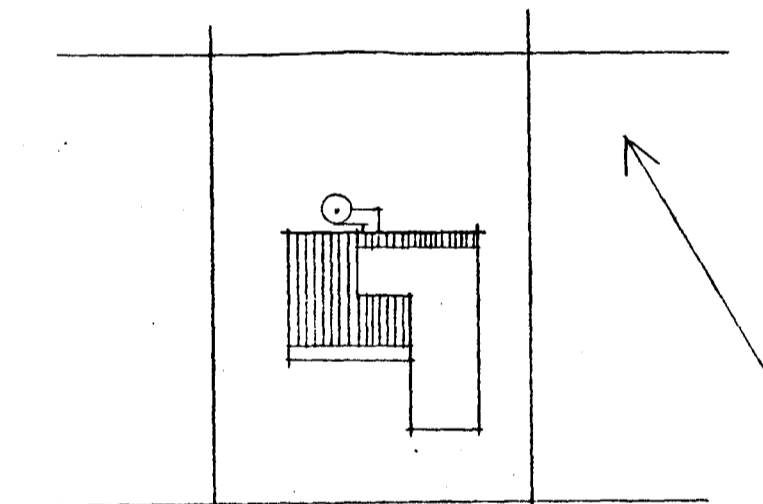

SVALBARÐ

M. = 1:500

REYKJAVÍK Í APRÍL '98

Jóhann Guðjónsson
ARKITEKT FAI
Jóhann Guðjónsson