



Samþykkt þann  
 10 SEPT. 2003  
 Byggingafulltrúinn í Hafnarfirði  
 F.h. Sigurbjartur Halldórsson

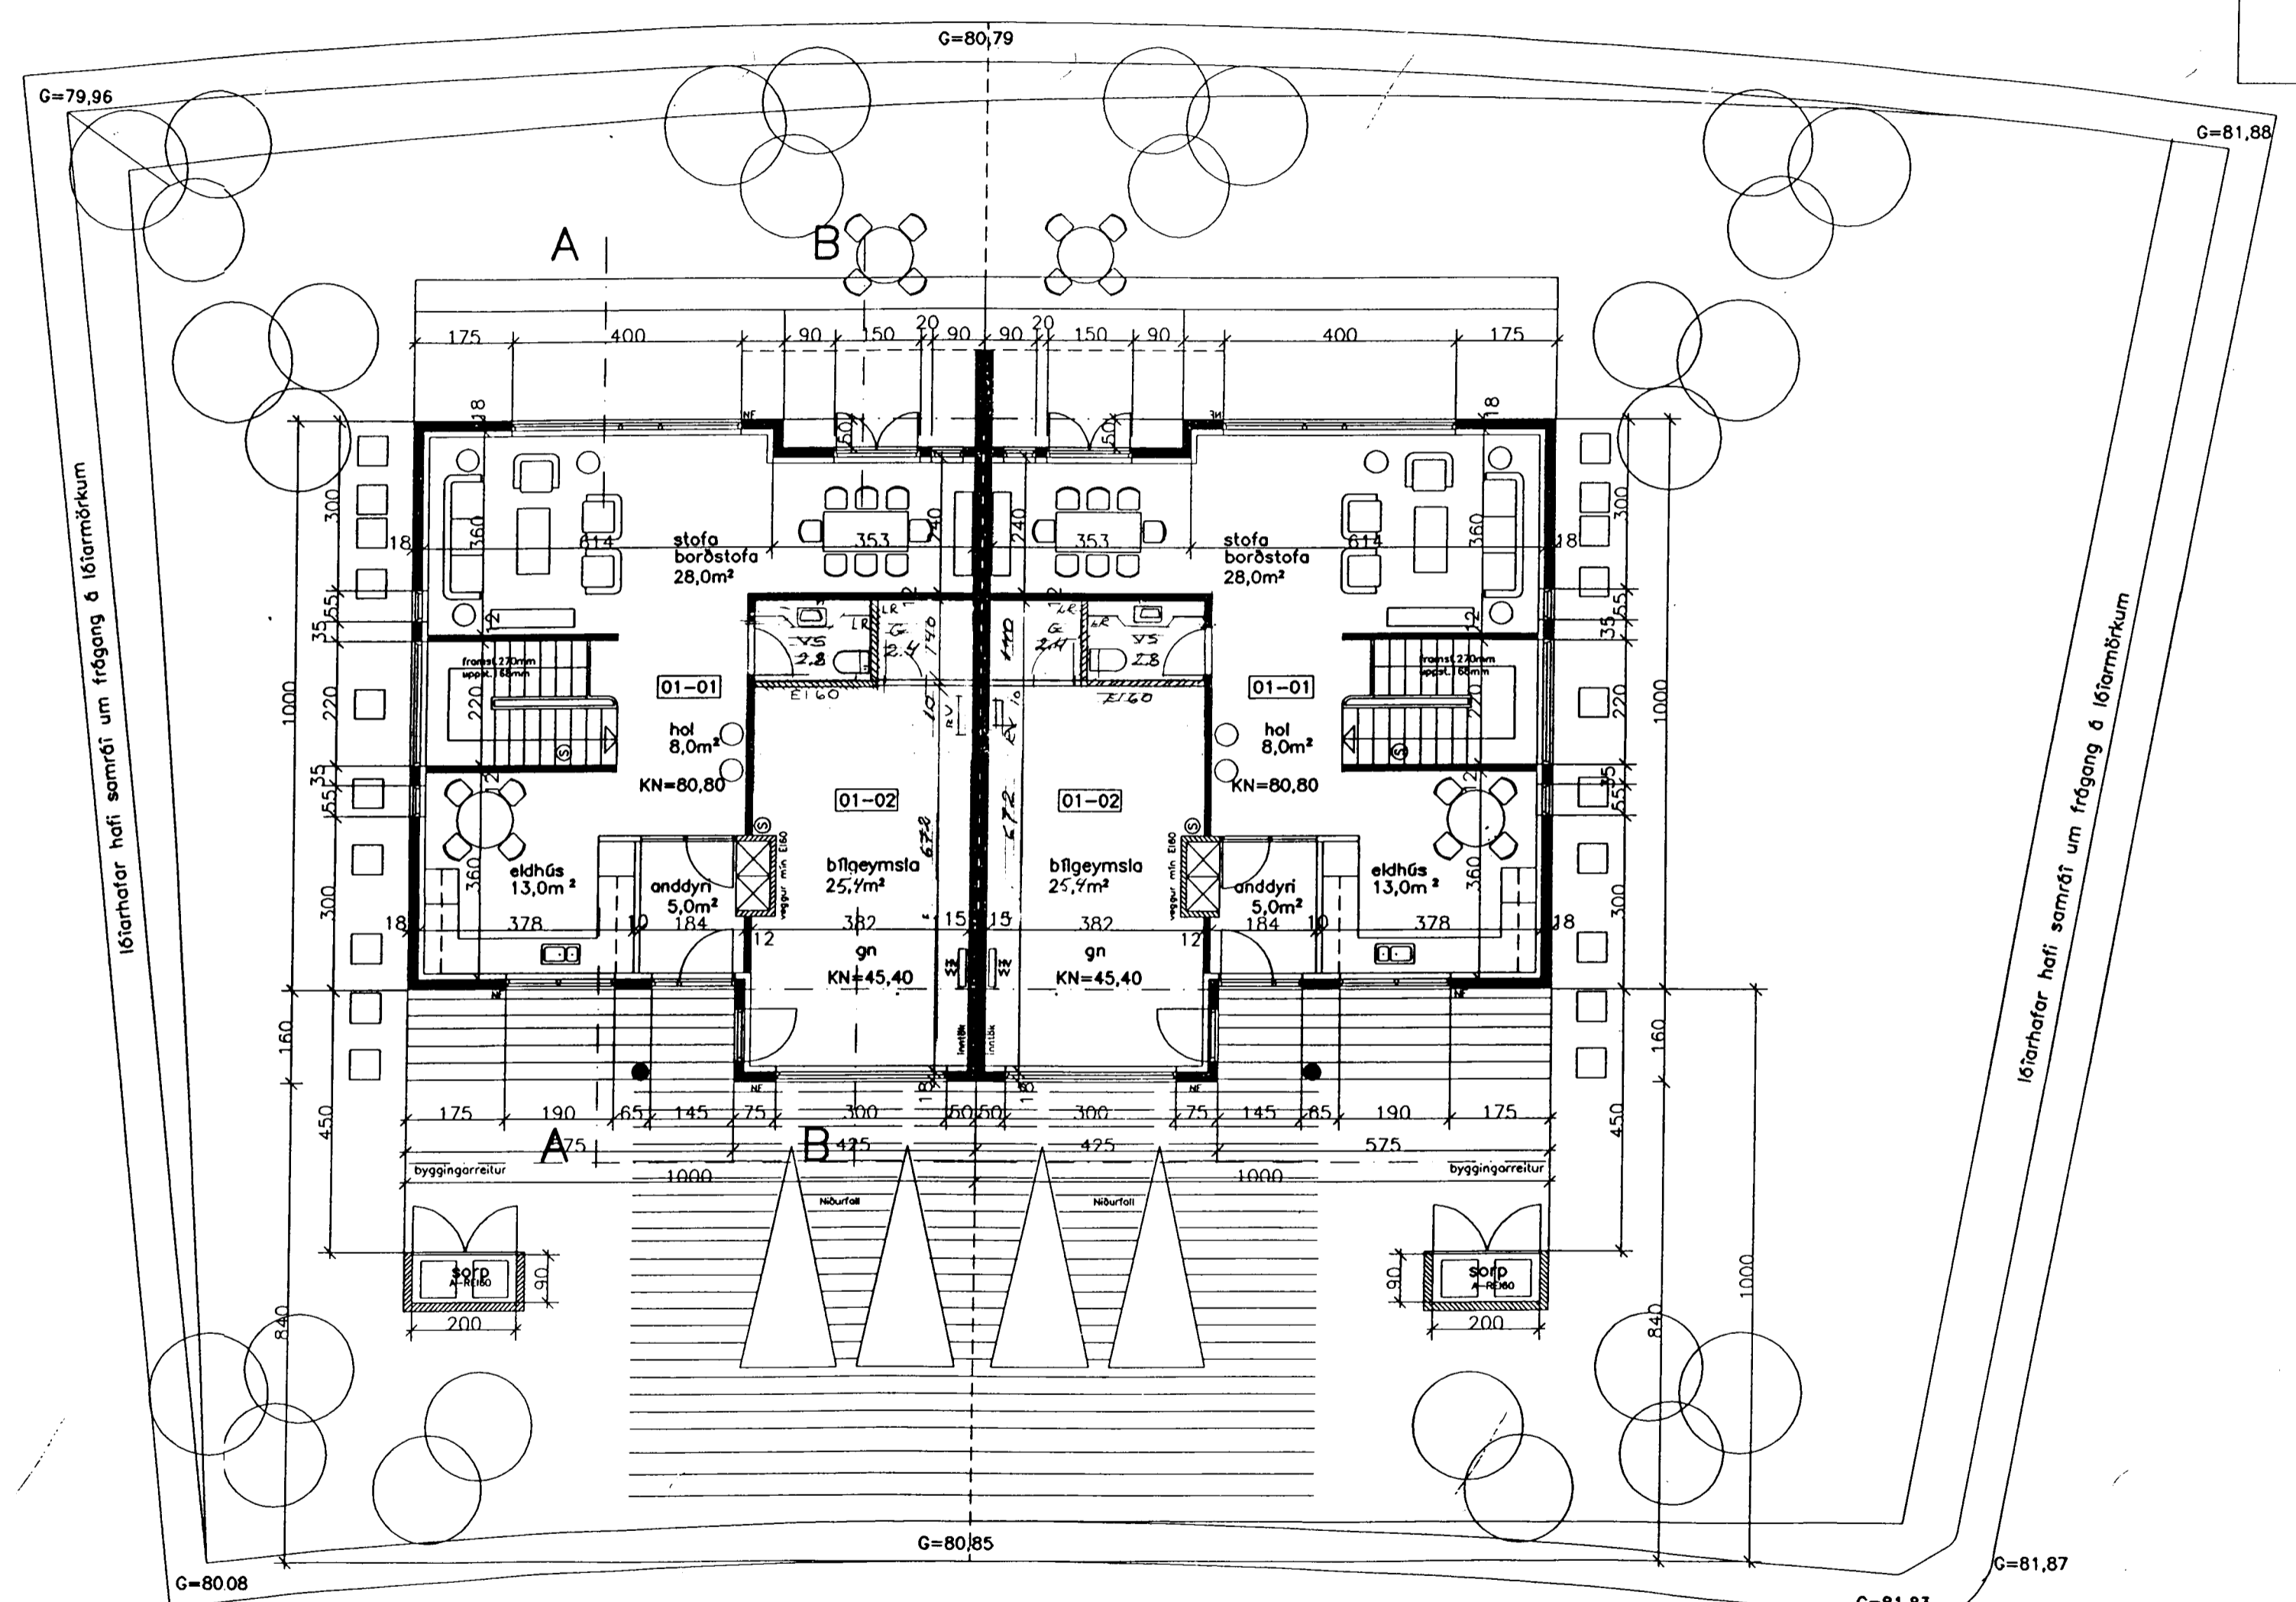

Líðarhæð hafi samræði um frágang & líðarmörkum

Líðarhæð hafi samræði um frágang & líðarmörkum

grunnmyndir neðri hæða 1:100

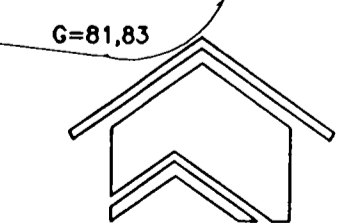

**Teiknistofa**  
**Leifs Stefanssonar**  
 Höfðavegi 4, 640 Húsavík S. 464-2543,864-2661  
 SVÖLUÁS 14-16, HAFNARFIRDI

Aðaluppdrættir  
 grunnmyndir neðri hæða 1:100  
 Nr. A03

HÚS NR. 14  
 2. SEPT 03 BR. ÁRGE/GEYM/SUVET.  
 HÚS NR. 16  
 29.03.03 BR. GEYM/BLG/SUVET.  
 ELDENDUR Á. HJÁLHARSSON B.F.  
 LT 100.355-5235

Hannað: L.S.  
 Teikn.: L.S.  
 Dags.: apríl.2001  
 Mkv.: 1:100  
 Verknr.: Leifur Stefansson  
 Leifur Stefánsson b.f.i. kt.020458-4619