


Samþykkt þann
10 SEPT. 2003
Byggingafulltrúinn í Hafnarfirði
F.h. Sigurbjartur Halldórsson

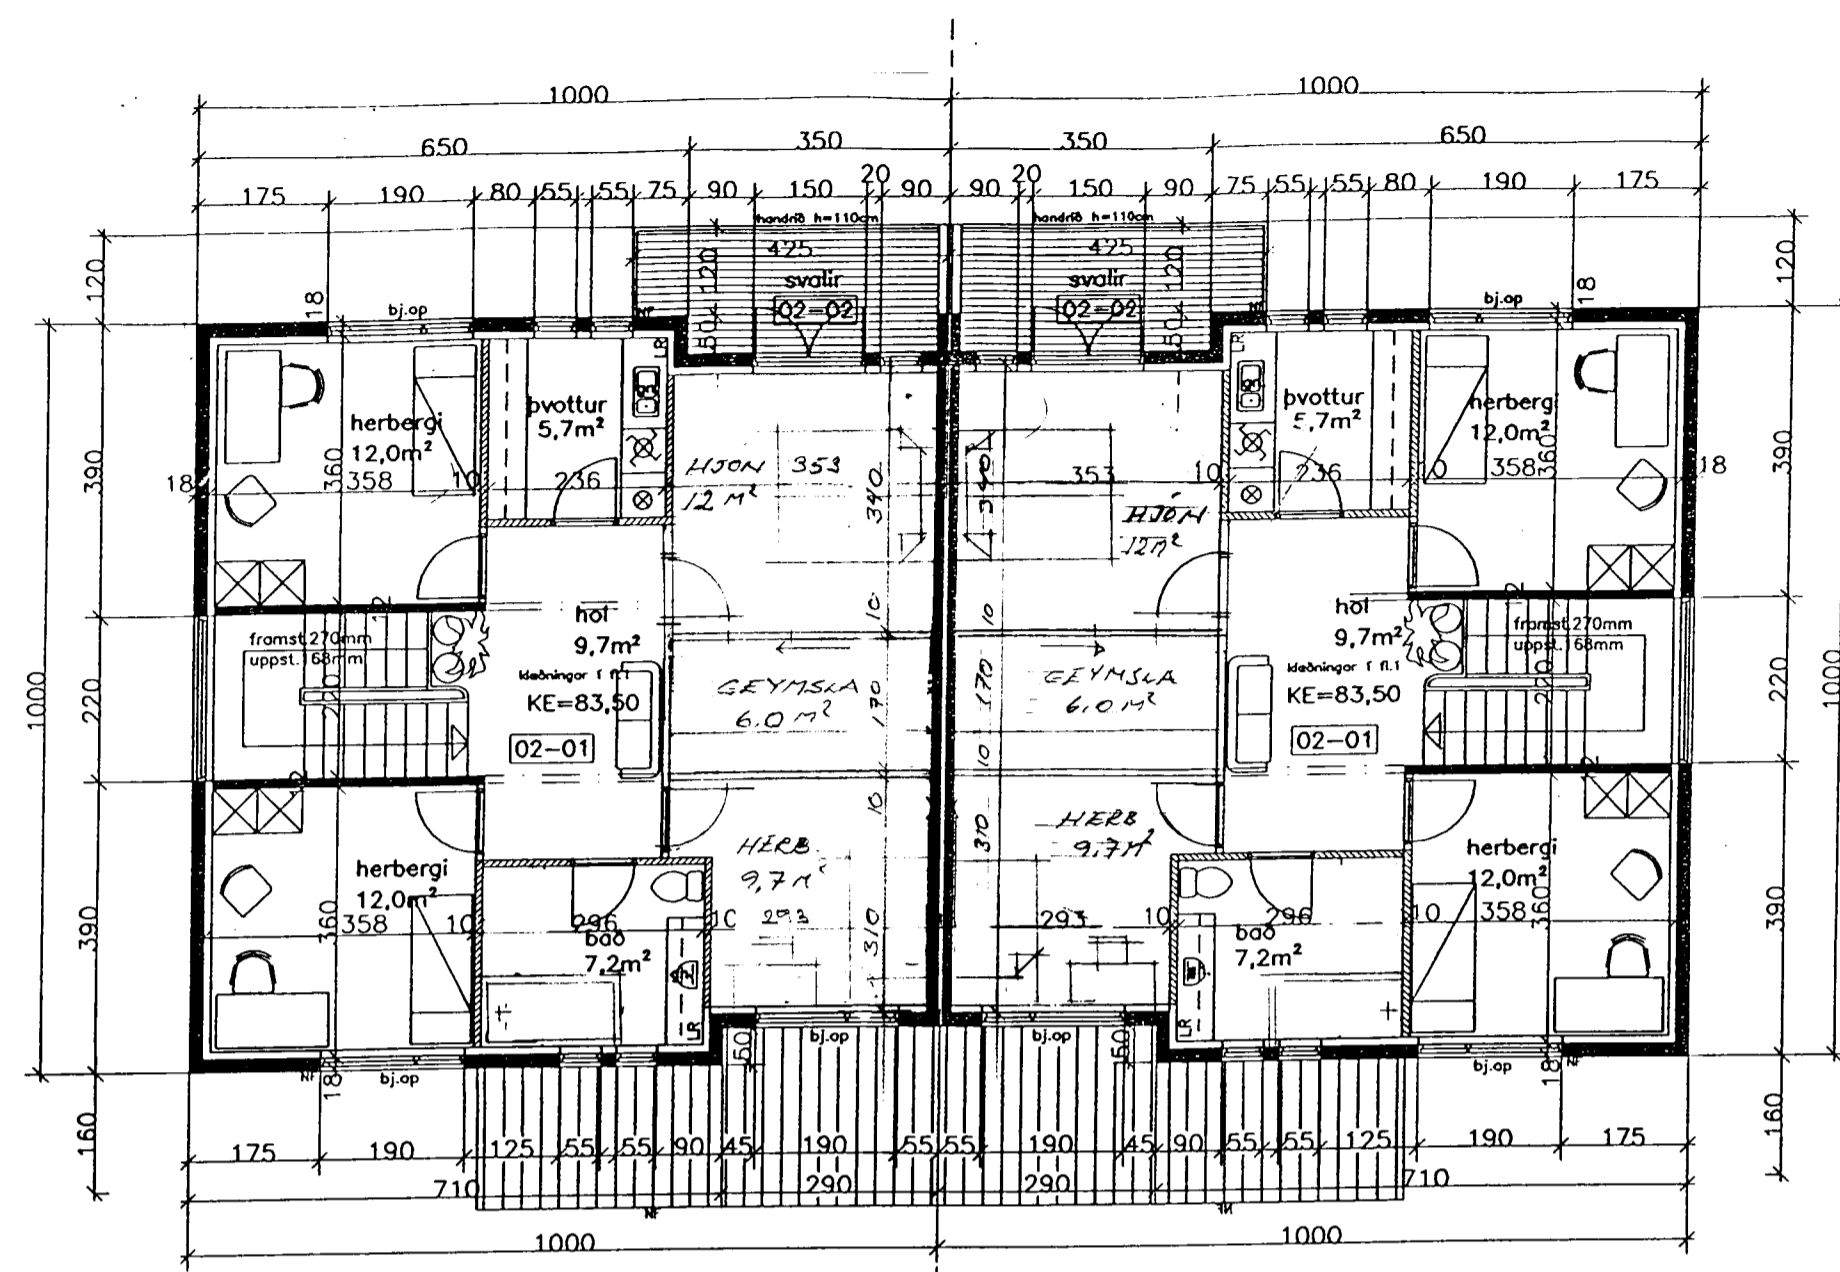


grunnmyndir efri hæð 1:100

Skráningartafa: Svölus 14		Landsnúmer: 187115		Skrásetjari: Emil Þór Guðmundsson		Kennitala: 2804563499		Útgáfa: 4.01		Dags.: 15.5.2001																
Matshlutanúmer: 01		Stærðir		D5		D6		D7		D8		D9		D10a		D10b		D11		D12		D16		D17		
D0	D1	D2	D3	D4	D5	D6	D7	D8	D9	D10a	D10b	D11	D12	D16	Rekstrala skiptarómatal	Stípa- rómatal										
Lokun	Rými hæð-ríb	Höflun laf	Höflun- sökkun	Eignar- hald	Boðstólur m²	Stípa- rómatal m²	Op m²	Brústólur m²	Stærð m³	Safarhæð mín	Safarhæð max	Brústólur rómatal m²	Hæðstólur m²	Birt hitarmál m²	Rekstrala skiptarómatal	Stípa- rómatal m²										
					201,3	0,0	6,7	6,9	194,4	0,0		649,6	172,9	194,4												
												20,9														
												286,7	82,9	104,7												
A	0101	1. hæð	N	0101	104,7	0,0	6,7	0,0	104,7	0,0		286,7	82,9	104,7												
A	0101	Íbúð	N	0101	73,8		6,7		73,8	2,70	2,70	199,3	64,9	73,8	2,70											
A	0102	Bílgeymsla	B	0102	30,9				30,9	2,70	3,34	87,4	28,0	30,9	2,83											
												342,0	80,0	89,7												
A	0201	2. hæð	N	0101	96,6	0,0	0,0	6,9	89,7	0,0		342,0	80,0	89,7												
C	0202	Svallir	S	0101	6,3			6,9	89,7			342,0	80,0	89,7	3,54											
									6,3						1,00											
Athugasemdir																										
Bílgeymsla tilheyrir íbúð 0101																										
Sameignir sumra																										
Eignarhald																										
	Eignar- hald	Höflun laf	Birt hitarmál m²	Skiptarómatal Sérígn m²	Sérígn og sameign m²																					
	0101	Íbúð	163,5	464,730	464,730																					
	0102	Bílgeymsla	30,9	79,240	79,240																					
		Alls	194,4	543,970	543,970																					

Skráningartafa: Svölus 16		Landsnúmer: 187117		Skrásetjari: Emil Þór Guðmundsson		Kennitala: 2804563499		Útgáfa: 4.01		Dags.: 15.5.2001															
Matshlutanúmer: 01		Stærðir		D5		D6		D7		D8		D9		D10a		D10b		D11		D12		D16		D17	
D0	D1	D2	D3	D4	D5	D6	D7	D8	D9	D10a	D10b	D11	D12	D16	Rekstrala skiptarómatal	Stípa- rómatal									
Lokun	Rými hæð-ríb	Höflun laf	Höflun- sökkun	Eignar- hald	Boðstólur m²	Stípa- rómatal m²	Op m²	Brústólur m²	Stærð m³	Safarhæð mín	Safarhæð max	Brústólur rómatal m²	Hæðstólur m²	Birt hitarmál m²	Rekstrala skiptarómatal	Stípa- rómatal m²									
					201,3	0,0	6,7	6,9	194,4	0,0		649,6	172,9	194,4											
												20,9													
												286,7	82,9	104,7											
A	0101	1. hæð	N	0101	104,7	0,0	6,7	0,0	104,7	0,0		286,7	82,9	104,7											
A	0101	Íbúð	N	0101	73,8		6,7		73,8	2,70	2,70	199,3	64,9	73,8	2,70										
A	0102	Bílgeymsla	B	0102	30,9				30,9	2,70	3,34	87,4	28,0	30,9	2,83										
												342,0	80,0	89,7											
A	0201	2. hæð	N	0101	96,6	0,0	0,0	6,9	89,7	0,0		342,0	80,0	89,7											
C	0202	Svallir	S	0101	6,3			6,9	89,7			342,0	80,0	89,7	3,54										
									6,3						1,00										
Athugasemdir																									
Bílgeymsla tilheyrir íbúð 0101																									
Sameignir sumra																									
Eignarhald																									
	Eignar- hald	Höflun laf	Birt hitarmál m²	Skiptarómatal Sérígn m²	Sérígn og sameign m²																				
	0101	Íbúð	163,5	464,730	464,730																				
	0102	Bílgeymsla	30,9	79,240	79,240																				
		Alls	194,4	543,970	543,970																				

HÚS NR 14
2. SEPT. 03 BR. BAD/GEYMSLA/HERB/HJÓN
HÚS NR 16
29.03.03 BR. BAD/GEYMSLA/HERB/HJÓN
ERLENDUR A HJALMARSSON BFI
KT 100355-5239 KLÆBERG 6 221 HAF.

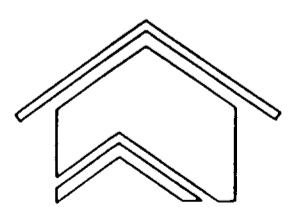

Teiknistofa
Leifs Stefanssonar

Höfðavegi 4, 640 Húsavík S. 464-2543,864-2661

SVÖLUÁS 14-16, HAFNARFIRÐI

Hönnuð: L.S.
Teikn.: L.S.
Dags: apríl 2001
Mkv.: 1:100
Verkn:

Aðaluppdrættir
grunnmyndir efri hæða 1:100
Nr. A04
Teigur Steingrasson b.t. n. 020458-4619