
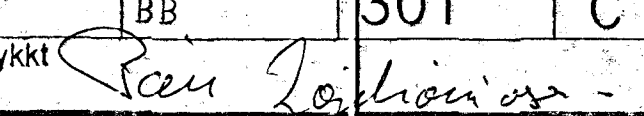


SKÝRINGAR:
 ÓNEFNDAR LEIÐSLUR 100PL OG 10% HALLA
 - - - - - REGNVATN
 ——— SKÖLP
 ——— KALT NEYSLUVATN
 ——— HEITT NEYSLUVATN
 FREKARI SKÝRINGAR SJÁ TEIKN. NR. 300

Samþykkt þann
 27 JULI 2001
 Byggingafulltrúinn í Hafnarfirði
 E.h. Sigurbjartur Halldórsson

D			H		Dags.	Hannað	Verk.nr	Mælikvarði	Teiknistofa PZ ehf Ráðgjafaverkfræðisjónusta  Verkefni GRUNNMYND SÖKKLAR FRÆRENNSLI OG NEYSLUVATN
C	12.07.01	REGN-OG SKÖLPBRUNNAR FÆRDIR Í NR-18	G		MAÍ 01	PZ	0125	1/50	
B	27.06.01	BRUNNAR FÆRDIR Í NR-20	F		Yfirfarið	Teiknað	Teikn.nr	Breyting	
A	24.06.01	VIÐBÓT FRÆRENNSLI NR-18 OG RÖR F/VATN	E		PZ	BB	301	C	
NR	DAGS.	BREYTING	NR	DAGS.	BREYTING	Samþykkt			

Kirkjuvegi 23 900 Vestmannaeyjum Sími 481-2711 Fax 481-3076
 Heimasíða http://www.teiknistofa.is Netfang pz@teiknistofa.is