



ÖLL ÓNEFND MÁL í cm
FREKARI SKÝRINGAR
SJÁ TEIKN. NR. 200

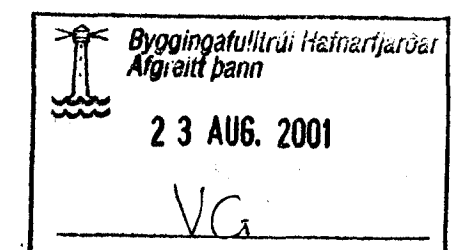

D				H				Dags.	Hannað	Verk.nr	Mælikvarði	Teiknistofa PZ ehf Ráðgjafarverkfræðipjónusta  Verkheiti SVÖLLÁS 18-20 HAFNARFIRÐI Verkefni SPERRUR GRUNNMYND
C				G				MAÍ 01	PZ	0125	1/50	
B				F				Yfirfarið	Teiknað	Teikn.nr	Breyting	
A	18/07/01	SPERRUR LENGÐAR		E				PZ	EA	203A		
NR	DAGS.	BREYTING		NR	DAGS.	BREYTING		Sampykkt	<i>Rauð Isildóttir</i>			