


KP

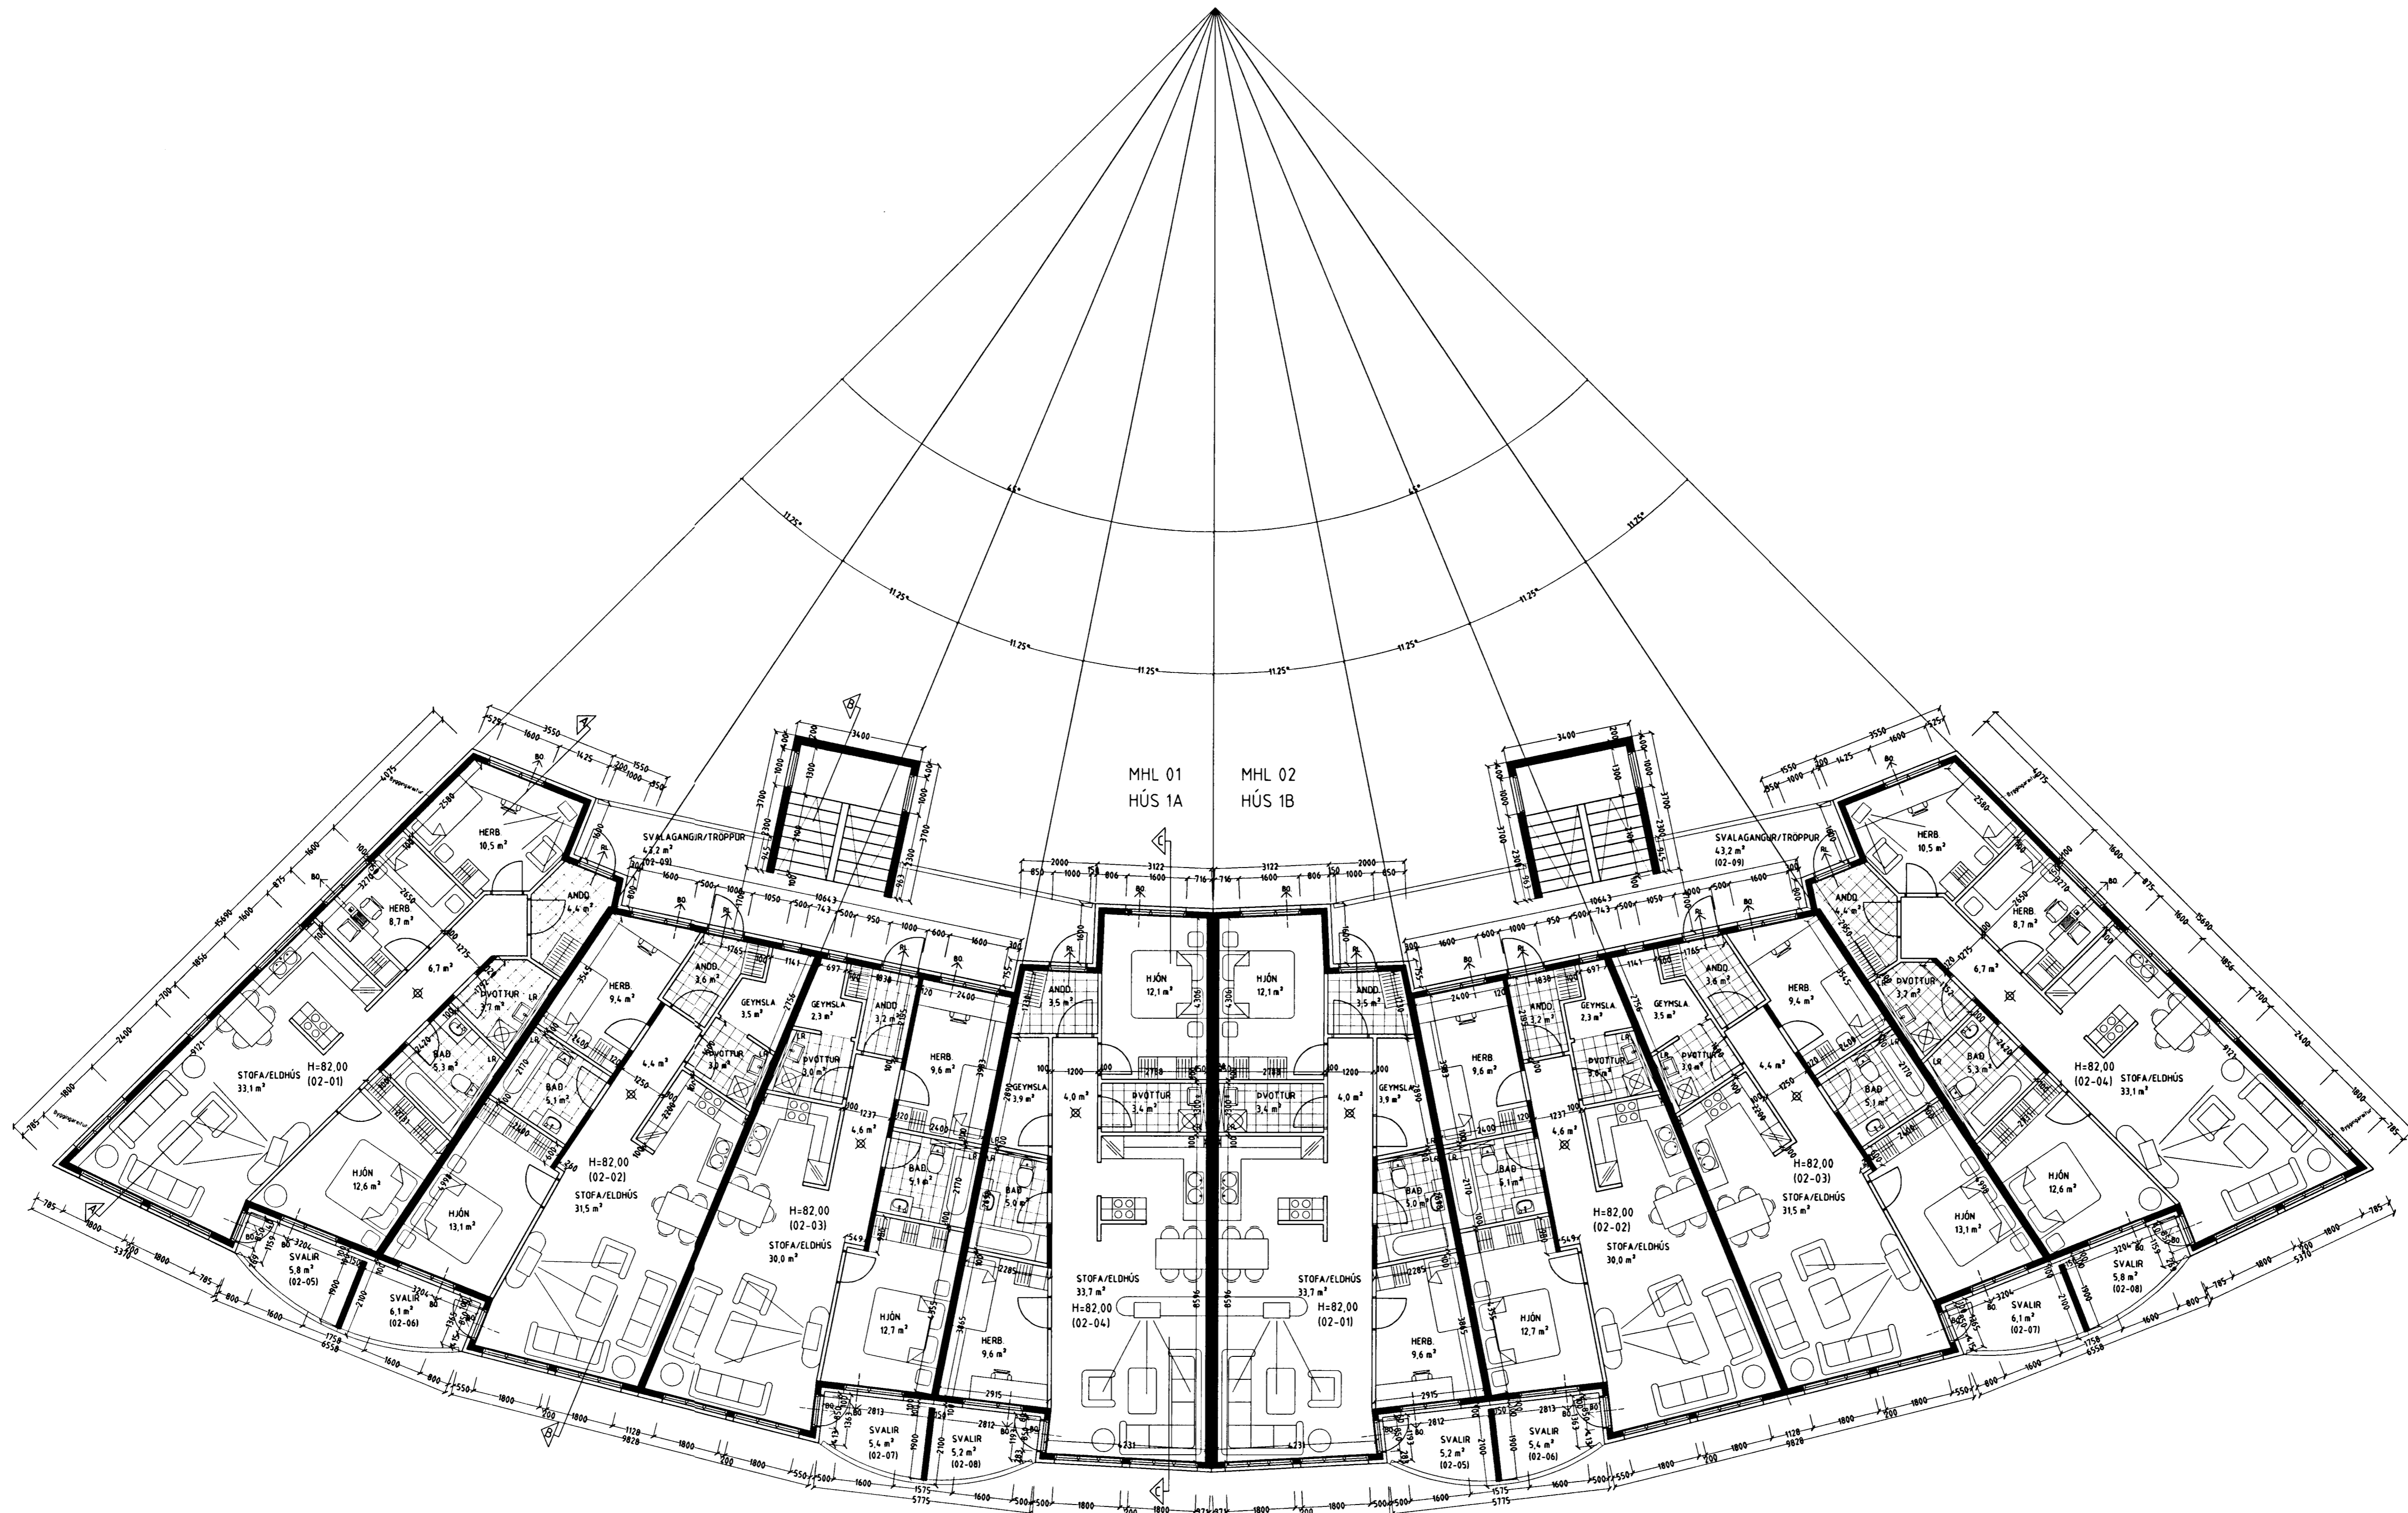

GRUNNMYND 2 HÆÐ. MKV. 1:100.

Vandandi frekari málsetningar, sjá sérteikningar aðalhönnuðar í mkv. 150.
Séruppráttir skulu unnir þegar aðaluppráttir hafa verið samþykktir af byggingaryfirvöldum.

SVÖLUÁS 1 HAFNARFIRÐI.	
Sigurdur Þorvarðarson byggingafræðingur b.fí. Teiknistofan Strandgötu 11 220 Hafnarfirði. Sími: 5651510. Netfang: teiknisstofan@islandia.is STH, teiknistofan ehf. kt. 510298-2769. Kt. aðalhönnuðar: 141250-4189.	
Skýringar:	Aðaluppráttur.
Teikning:	Grunnmynd 2 hæð.
Mælikvæði:	1:100
Undirskrift:	Dagsetning: 9 júlí 2001 <i>21/5/02 Smp</i>
Blað nr.:	3 af 7.
Breytt:	Byggingu breytt úr einum matshluta í tvo matshluta. 07.05.2002.
Breytt:	Svalarhandrið steypt, útlit og innra skipulag lagfært. 07.05.2002.
Breytt:	Klæðningu breytt í búrformað líf að járn liggjandi. 07.05.2002.