

Samþykkt þann

24 MAÍ 2002


Byggingarfulltrúinn í Hafnarfirði
F.h. Kristján Þórarinnsson

RP

Byggingarfulltrúi
samþykkir erindið.

24 MARS 2002

Þent skal á að samþykkt þessi verður ekki
virk, fyrr en eftir skráningu eignaskipta-
yfirlýsingarinnar hjá Fasteignamat-
ráðsins og þinglýsingu hennar.

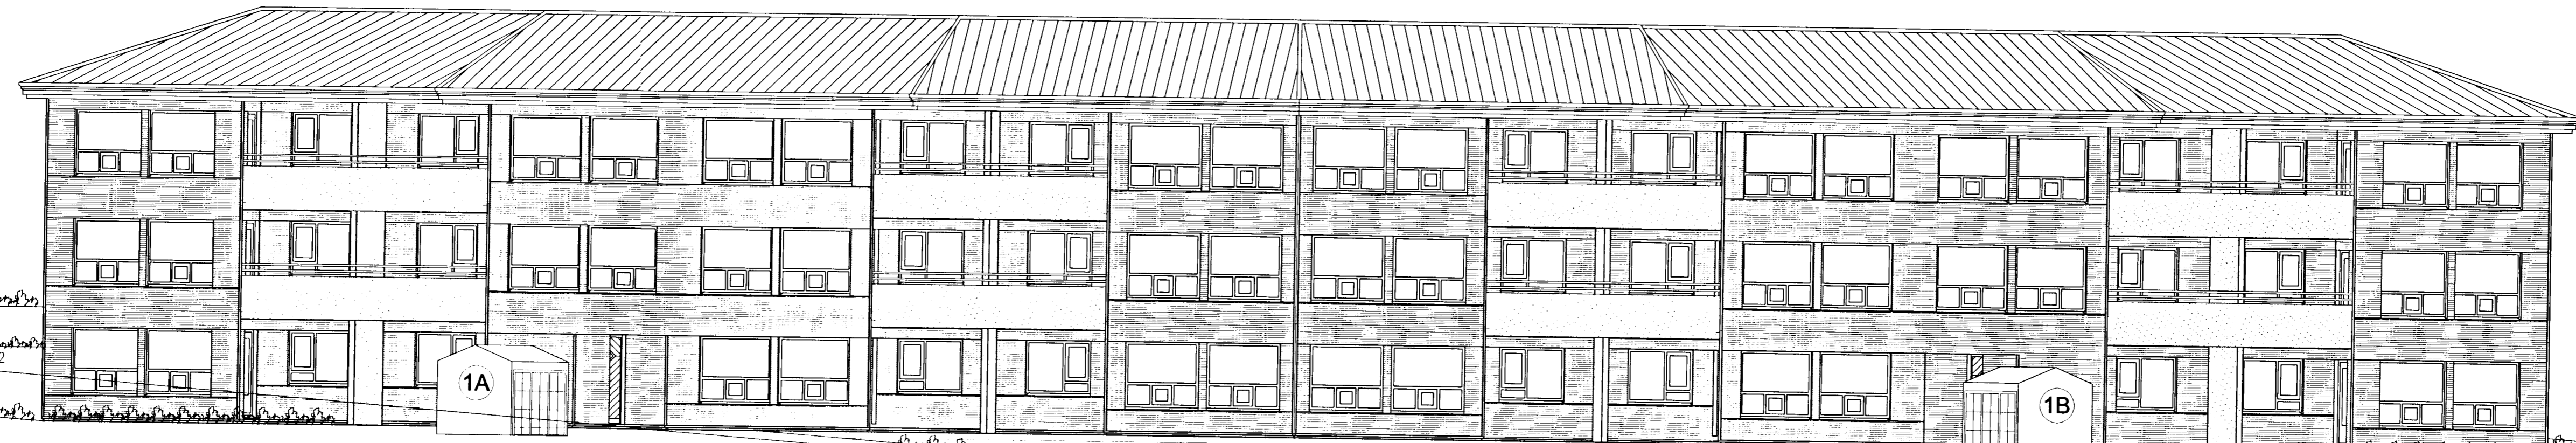


ÚTLIT NORÐURAUÐTUR MKV. 1:100.

G=78,01

G=77,21

G=76,83 G=76,84

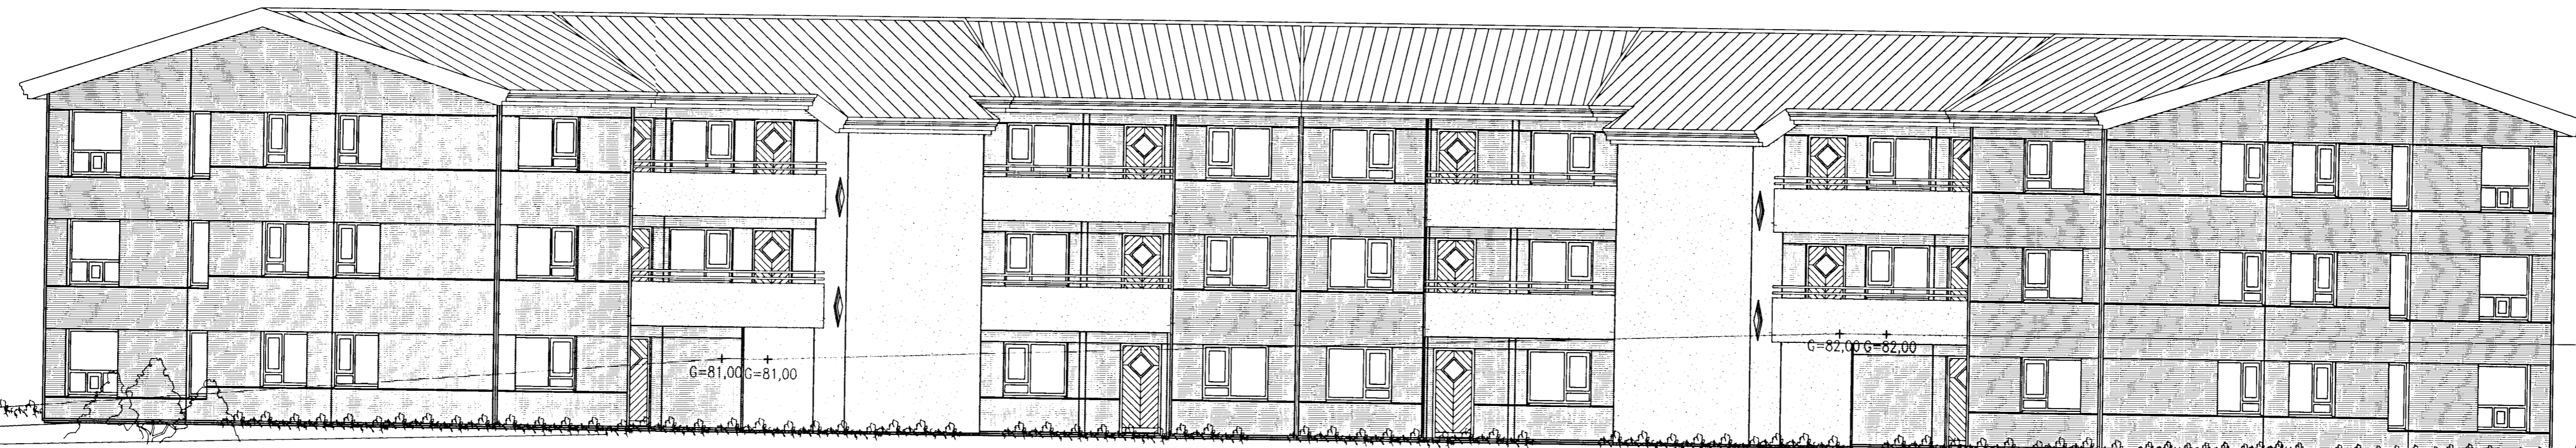

ÚTLIT SUÐURVESTUR MKV. 1:100.

G=81,00 G=81,00

G=82,00 G=82,00

SVÖLUÁS 1 HAFNARFIRÐI.

Sigurður Þorvarðarson byggingafræðingur bfi.
Teiknistofan Strandgötu 11 220 Hafnarfirði.
Sími: 5651510. Netfang: teiknstofan@istandia.is
STH teiknistofan ehf. kt. 510298-2769. Kf. aðalhönnuðar: 141250-4189.

Skýringar:	Aðaluppdráttur.
Teikning:	Útlitamyndir.
Mælikvarði:	1:100. Dagsetning: 9 júlí 2001.
Undirskrift:	21/7/02 [Signature]
Blað nr.:	6 af 7.
Breytt:	Byggingu breytt úr einum matshluta í tvo matshluta 07.05.2002
Breytt:	Svalarhandrið steypt. Útlit og innra skipulag lagfært 07.05.2002
Breytt:	Klæðningu breytt í báruformað litad járn liggjandi 07.05.2002