


Byggingarfulltrúi
samþykkir erindið.
09 OKT. 2001
*Þent skal á að samþykkt þessi verður ekki
virk, fyrr en eftir skráningu eignaskipta-
yfirlýsingarinnar hjá Fasteignamat-
ráðisins og þinglýsingu hennar.*

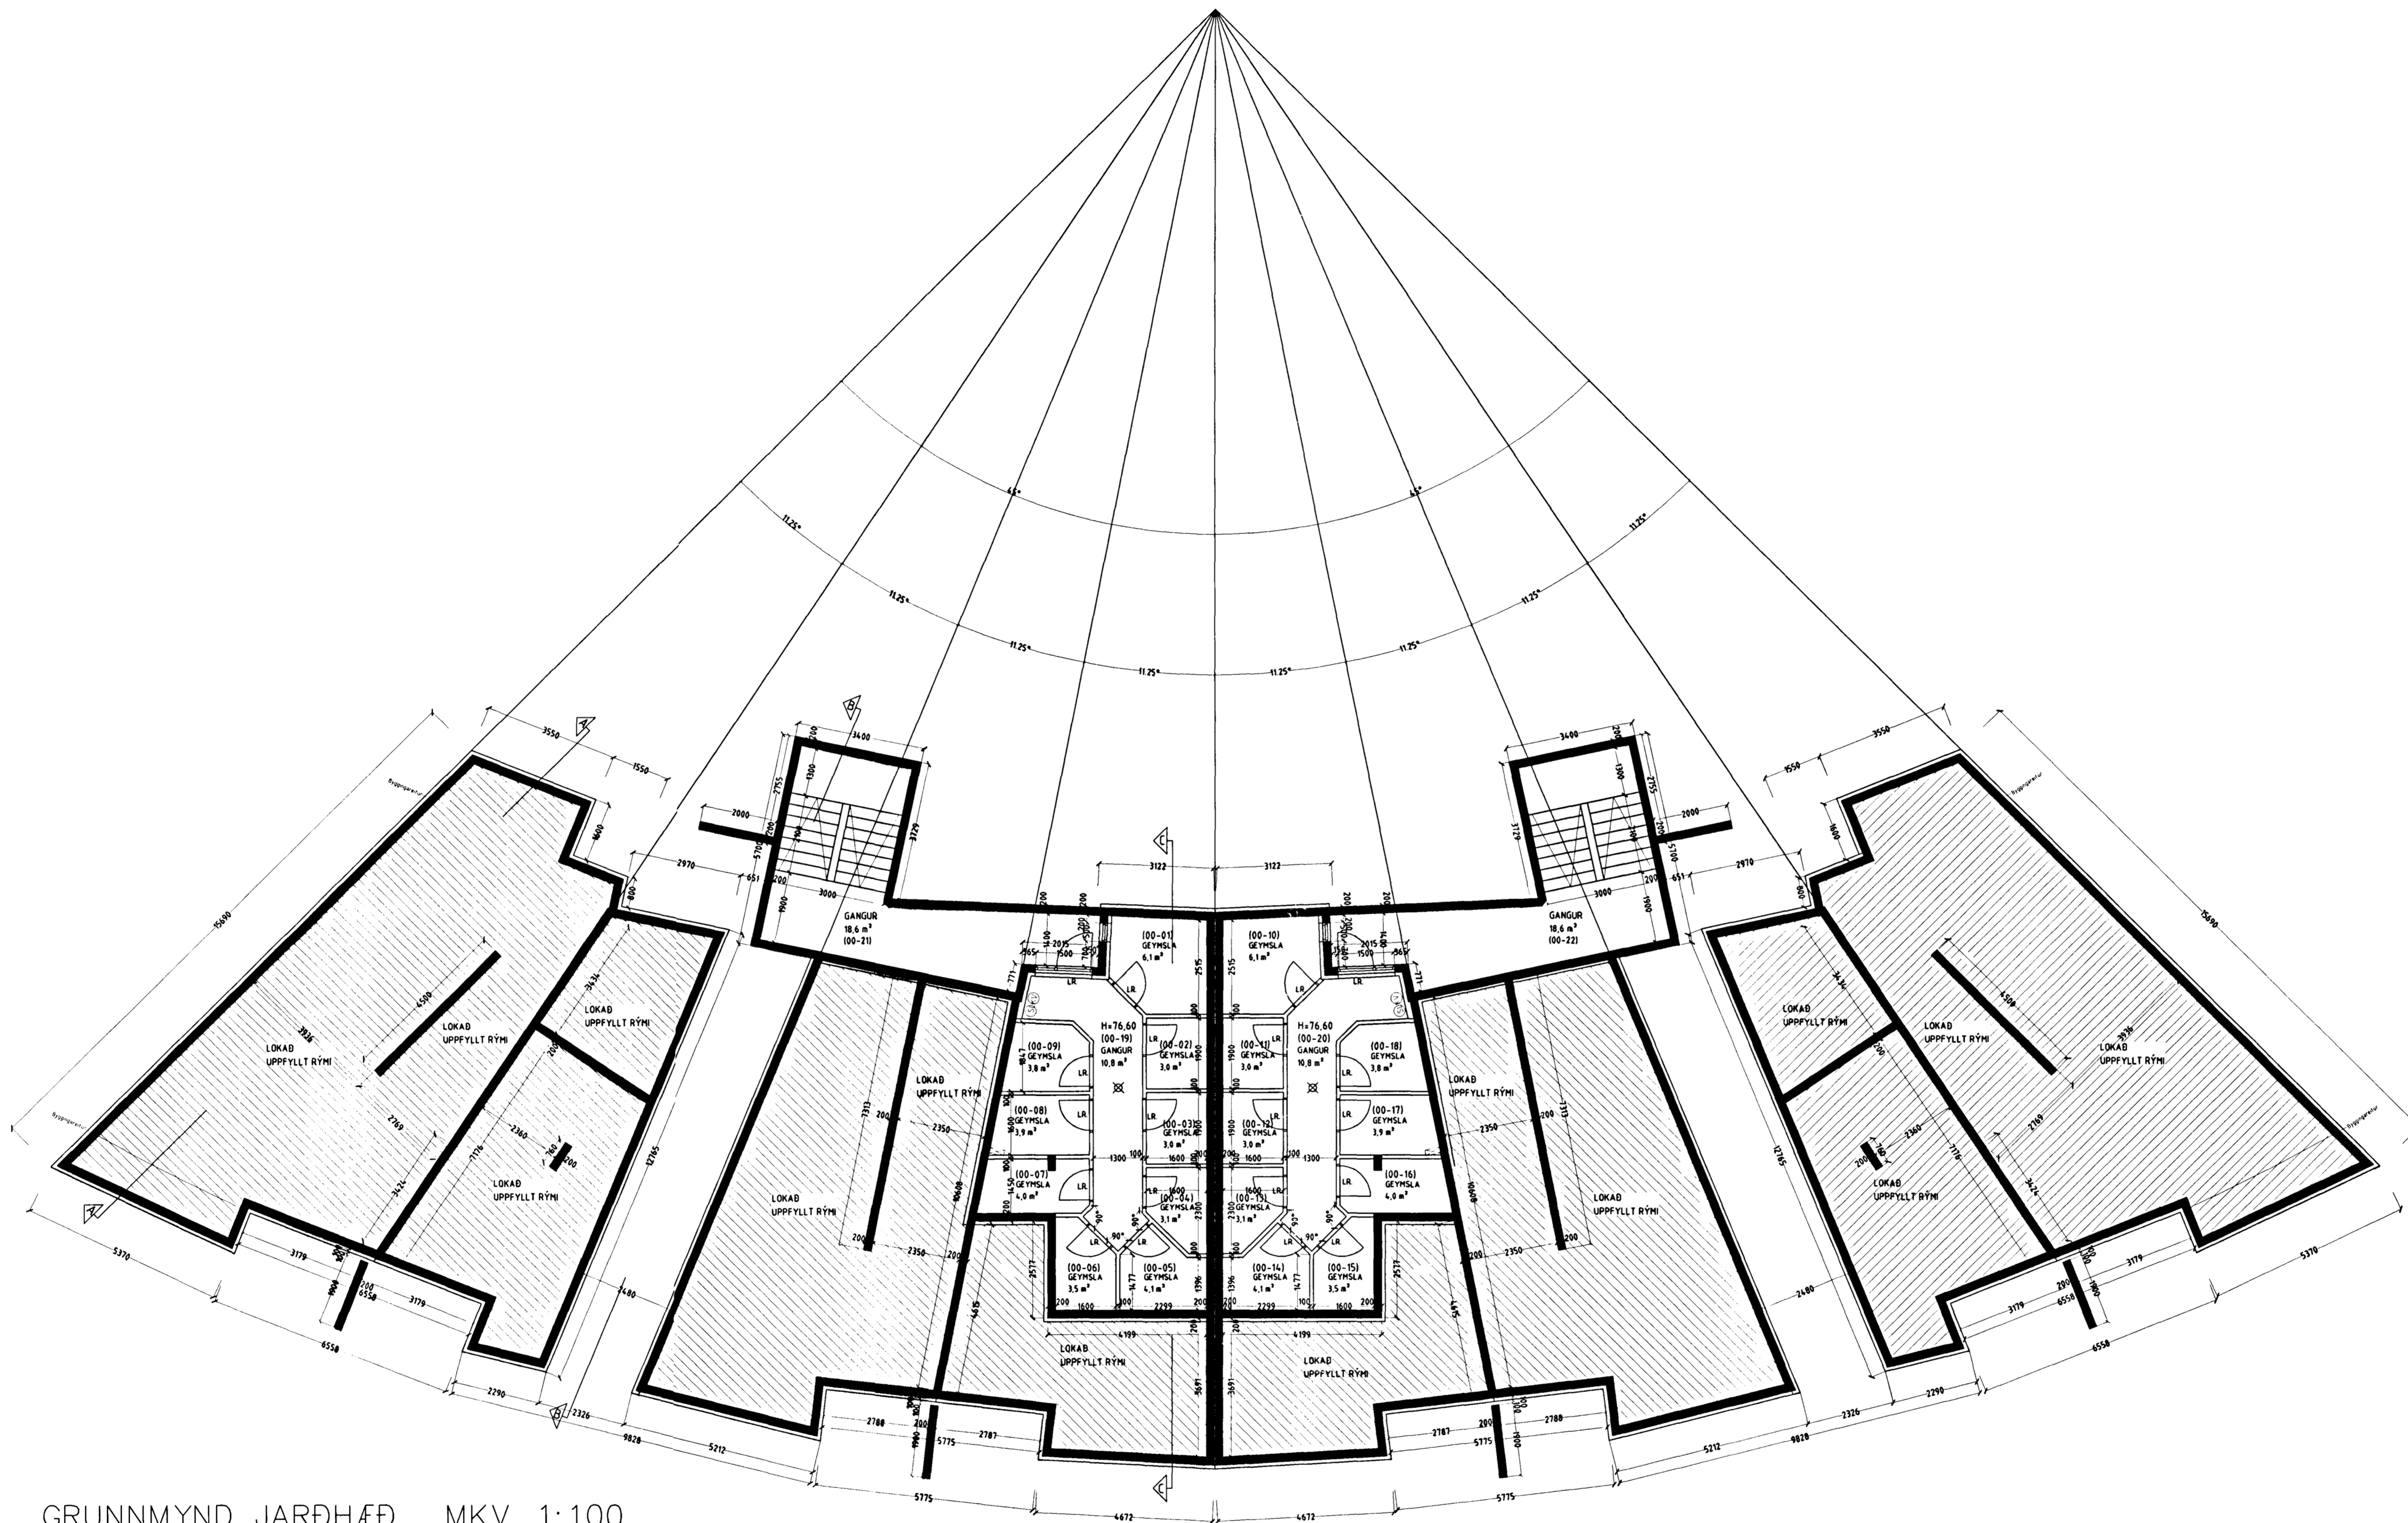

GRUNNMYND JARÐHÆÐ. MKV. 1:100.

Varðandi frekari málsetningar, sjá sérteikningar aðalhönnuðar í mkv. 150.
Séruppdrættir skulu unnir þegar aðaluppdrættir hafa verið samþykktir af byggingaryfirvöldum.

SVÖLUÁS 1 HAFNARFIRÐI.

Sigurður Þorvarðarson byggingafræðingur bfi.
Teiknistofan Strandgötu 11 220 Hafnarfirði.
Sími: 5651510. Netfang: teiknistofan@istandia.is
STH teiknistofan ehf. kt. 510298-2769. Kf. aðalhönnuðar: 141250-4189.

Skýringar:	Adaluppdráttur.
Teikning:	Grunnmynd jarðhæð.
Málkvarði:	1:100. Dagsetning: 9 júlí 2001.
Undirskrift:	<i>28/9/01 [Signature]</i>
Blað nr:	1 af 7.
Breytt:	Jarðhæð stækkuð 27.09.2001.