

Svöluás 22 Hafnarfirði.

SKÝRINGAR:

Kaldvatnsheimæð skal leggja í hlífðarkápu frá lóðarmörkum að húsvegg. Inntak skal vera úr Ø 32 PEH KALT VATN.

Allar lagnir í grunninnhúss skulu vera Ø 100pl. (PVC)

Frárennslislagnir innhúss skulu ekki hafa minni halla en 2%.

Áður en byrjað er á lagningu röra skal jafna undirlagið vandlega en undir og umhverfis rörin skal vera minnst 150 mm sandlag.


Leggja skal rör með vandvirkni á sandlagið þannig að engar skemmdir verði á rörinu og það tryggt að rörið fái jafnan stuðning.

Skeyta skal rör með þar til gerðum þéttihring. Þess skal gætt að rör geti þanist eðlilega.


Setja skal Ø150 mm skolprör utan um spindil upp úr jörðu með loki.

Leggja skal ídráttarrör fyrir rafmagn og síma inn í hús (sjá raflagnateikningar).


Við drenlagnir skal nota mól nr. 1.

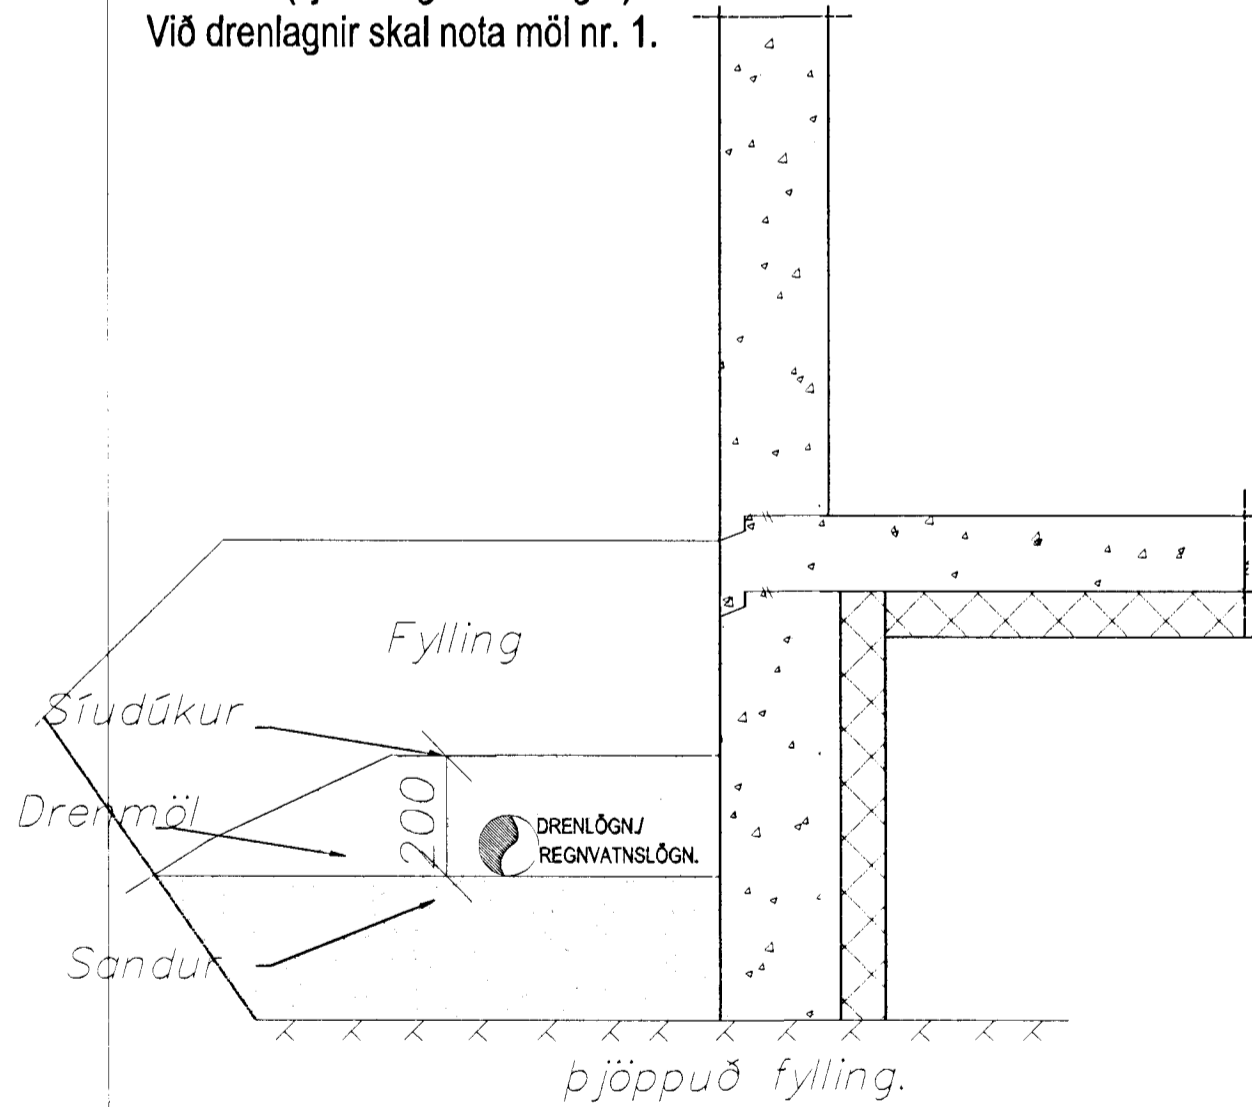

Frágangur á dreni (þerrilögn) við sökkulveg m. 1:20.

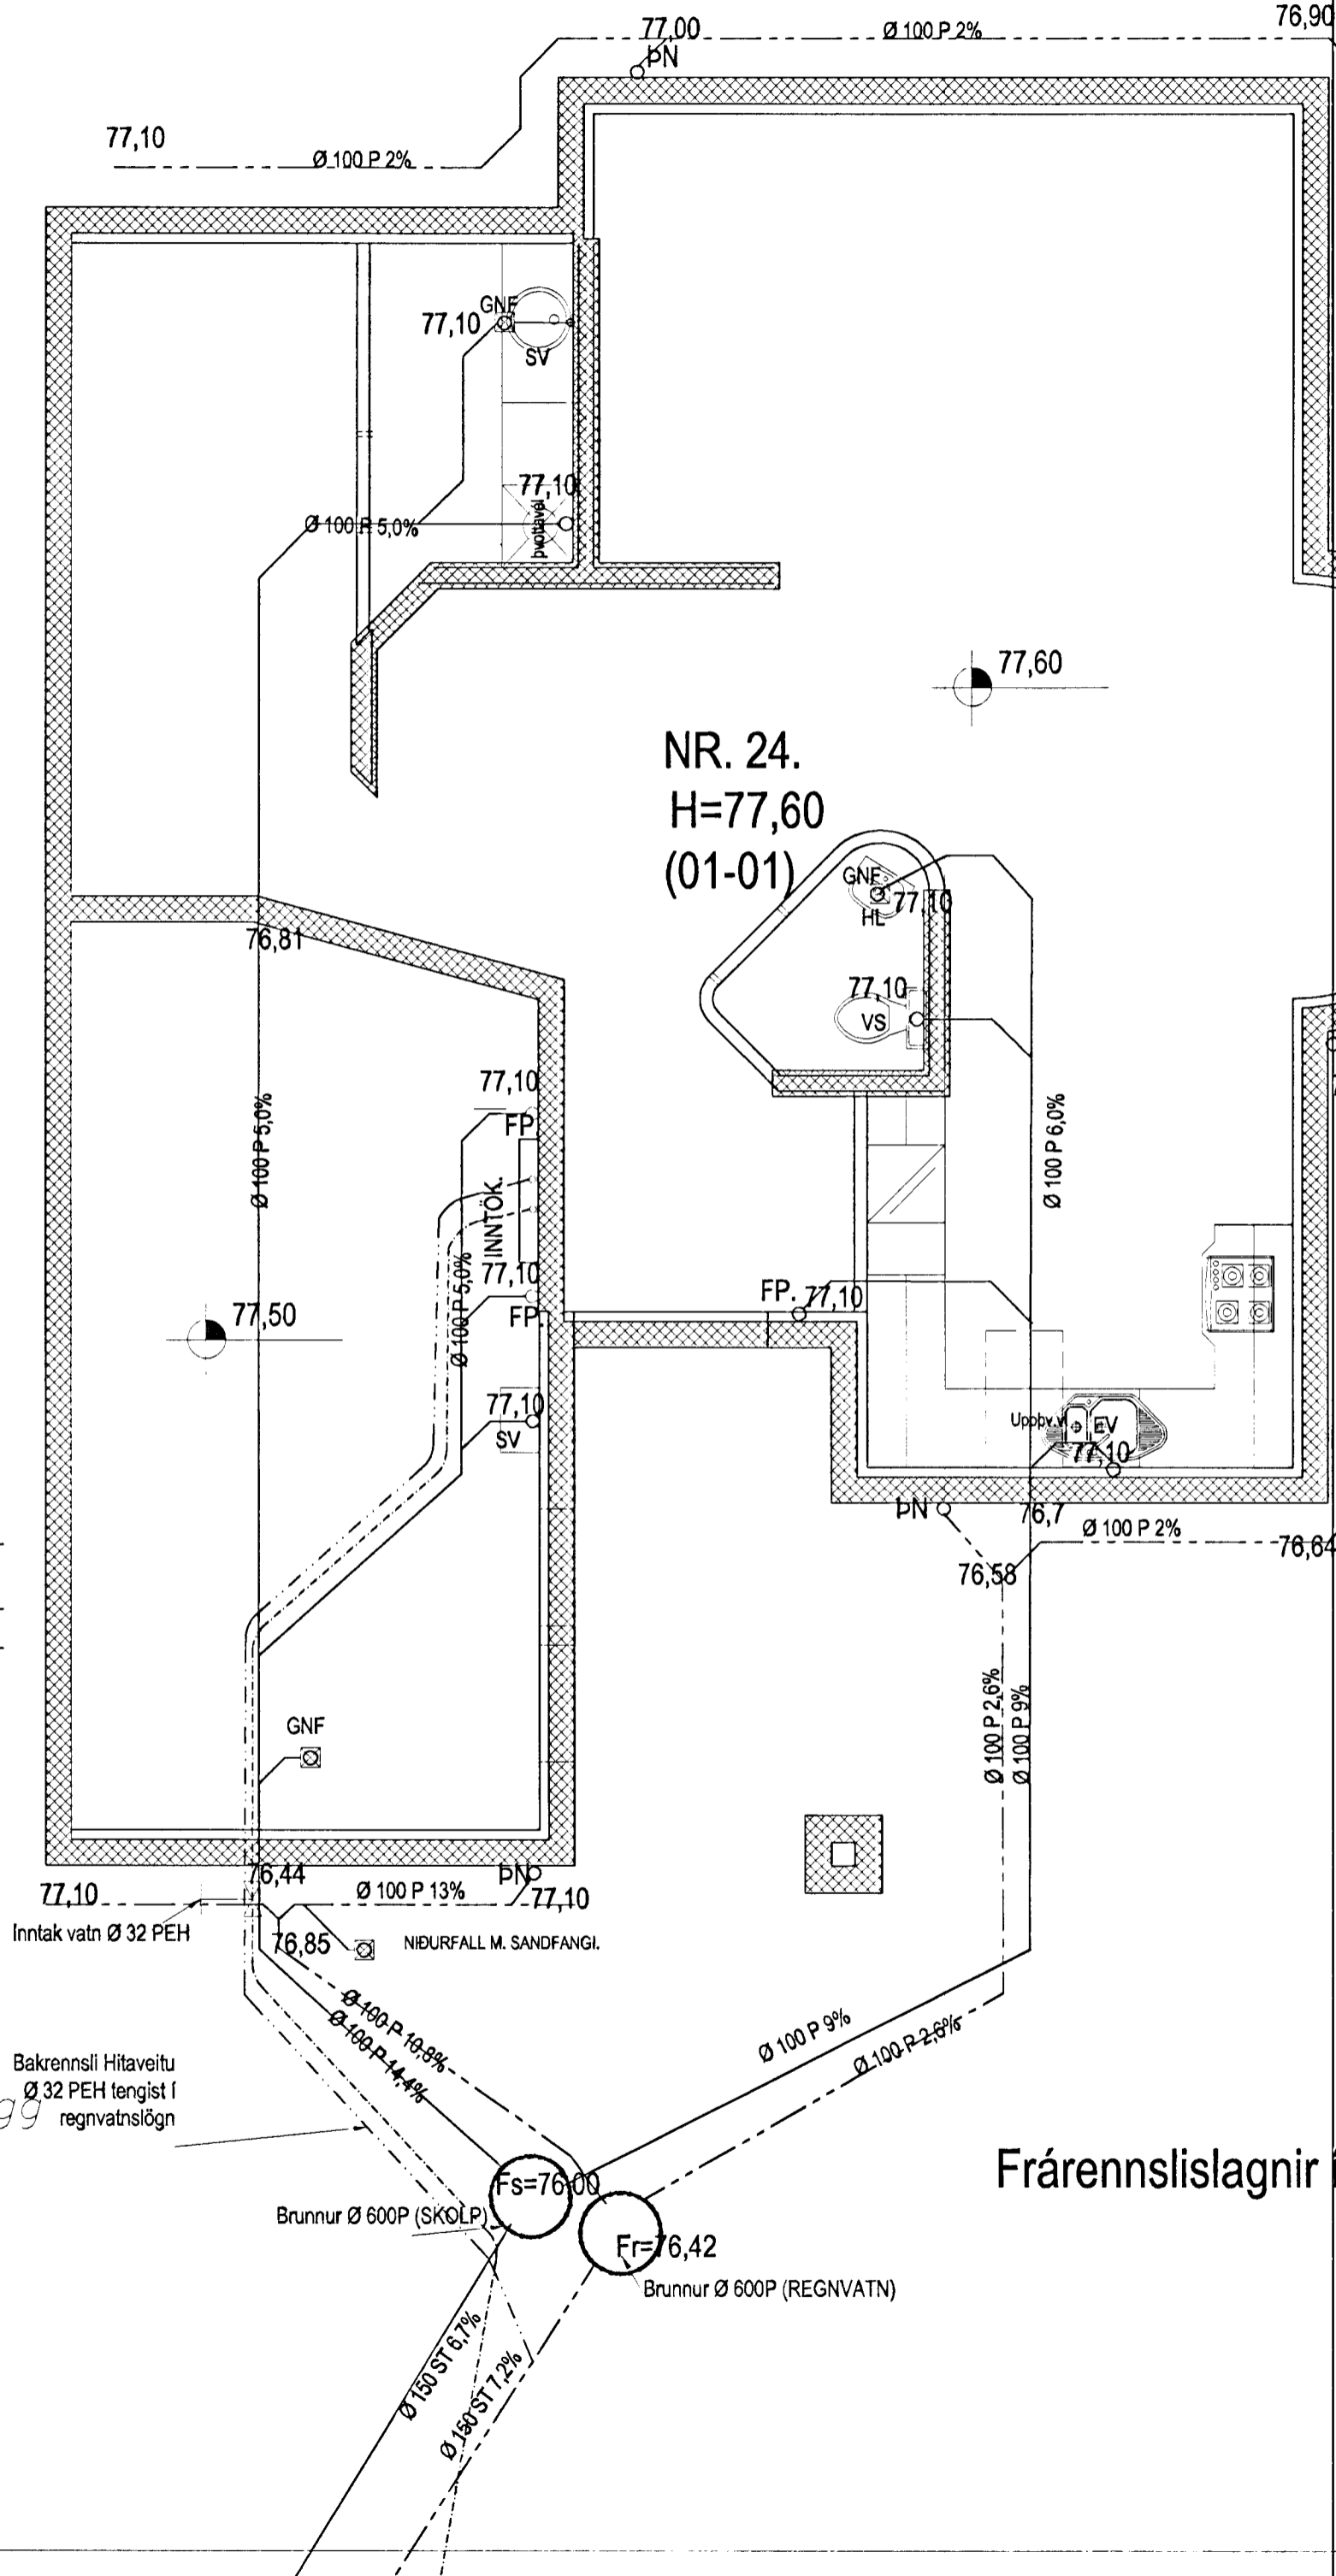

TÁKN FYRIR LAGNIR	
—	SKOLPLÖGN
- - -	REGNVATNSLOGN
- · - · -	JARÐVATNSLOGN
- · - · -	JARÐVATNS + REGNVATNSL.
- · - · -	NEYSLUVATN
- · - · -	BAKRENNSLI HITAVEITU

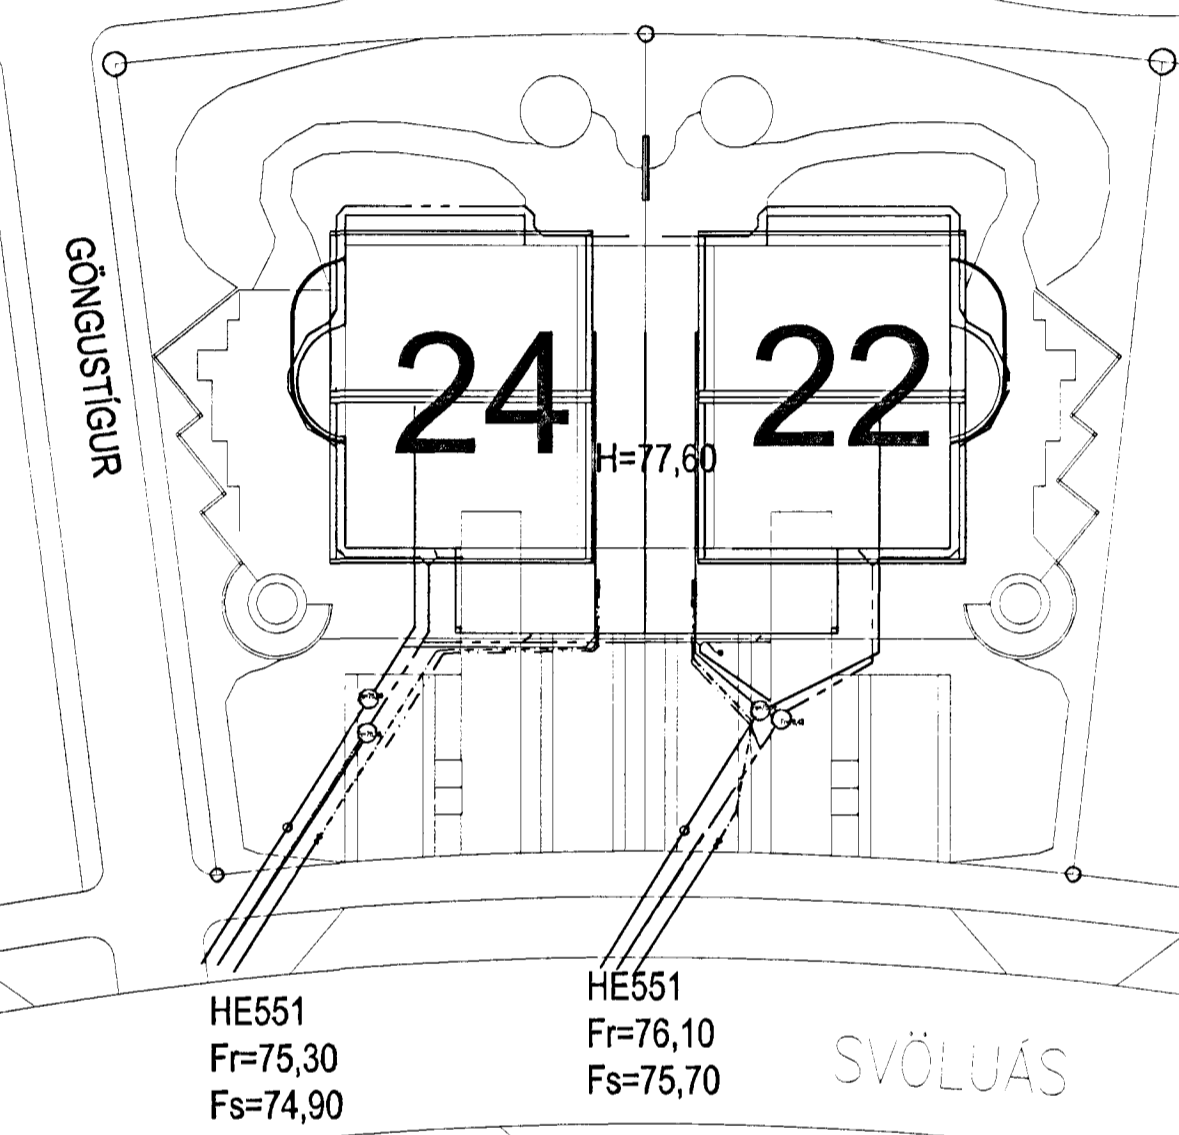

AFSTÖÐUMYND MKV. 1:500.

Frárennslislagnir í sökkli. mkv. 1:50.

Svöluás 22 Hafnarfirði.

Sigurður Þorvarðarson byggingafræðingur bfi.
Teiknistofan Strandgötu 11 220 Hafnarfirði.
STH. teiknistofan ehf. kt. 510298-2769. Kt. aðalhönnuðar: 141250-4189
Sími: 5651510. Netfang: teiknistofan@islandia.is

Skýringar:	Séruppdráttur.	15 NOV. 2001
Teikning:	FRÁRENNSLISLAGNIR Í GRUNNI.	
Mælikvarði:	mkv. 1:50 og 1:500.	Byggingafræðingur í Hafnarfirði
Undirskrift:		Fr. Sigurbjartur Halldórsson
Blað nr. 3/	Dagsetning: 10 október 2001.	
Breytt:		

RA 15/1107
LMP