




Samþykkt þann

19 OKT. 2001

Byggingatulltrúinn í Hafnarfirði
F.h. Kristján Þórarinnsson

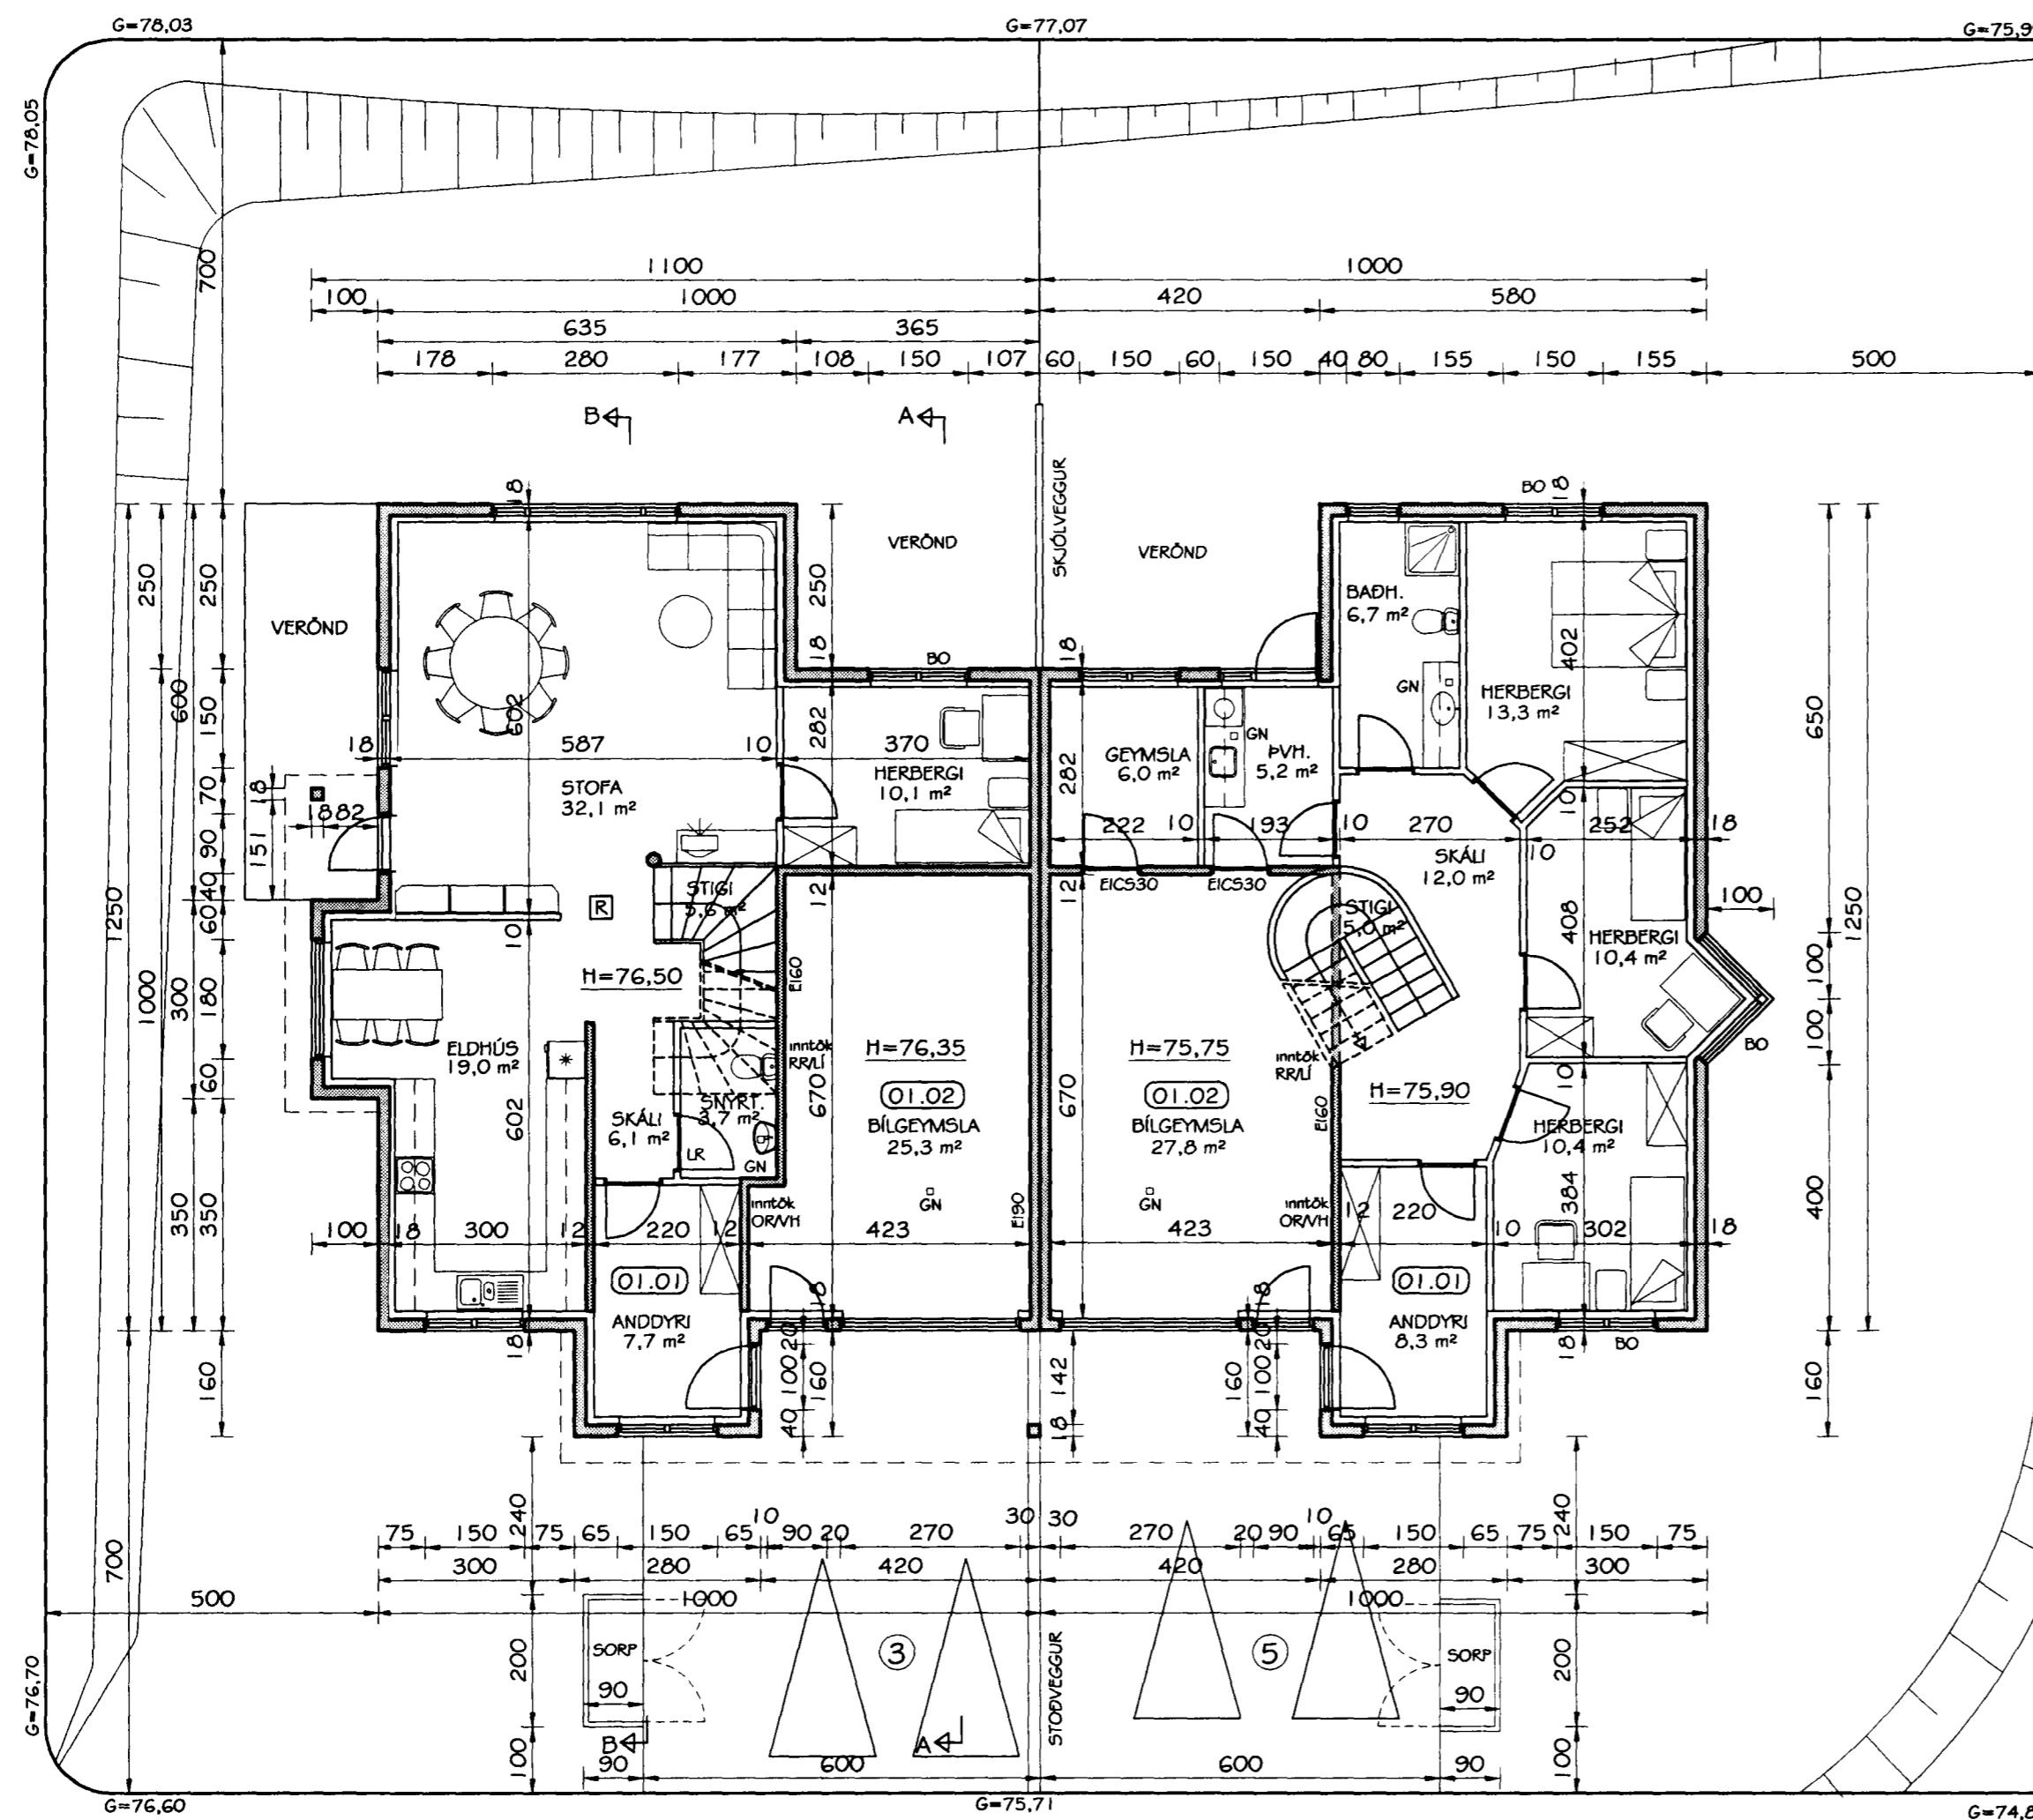

GRUNNMYND NEDRI HÆÐAR
MKV. 1:100

A: 10.10.2001.
nýtt innra skipulag og umfang húss,
gólfk. hækkadur um 40 sm.

Br. nr.	Dags.	Af.	Breyting
(A)	10.10.01	þF	sjá að ofan
(B)			
(C)			
(D)			

TEIKNISTOFAN
TORGÍÐ
RÁÐGJÖF - HÖNNUN - EFTIRLIT

ÁRMÚLI 36, 108 REYKJAVÍK, SÍMI 568-8866, FAX 568-8878
Þorsteinn Friðþjófsón, Magnús P. Guðmundsson,
byggingatæknifræðingur, innanhússarkitekt.
Kt. 211055-5299 Kt. 240654-5559

SVÖLUÁS 3 OG 5
HAFNARFIRÐI

Teikningarheiti: GRUNNMYND NEDRI HÆÐAR

Dags. 07.06.2001. Kvarði 1:100

Hannað þF Teiknað HS/þ&mp.

Verknr. 01-809 Teikn.nr. 102 Breyt.nr. A