




Samþykkt þann

19 OKT. 2001

Byggingatulltrúinn í Hafnarfirði
F.h. Kristján Þórarinnsson

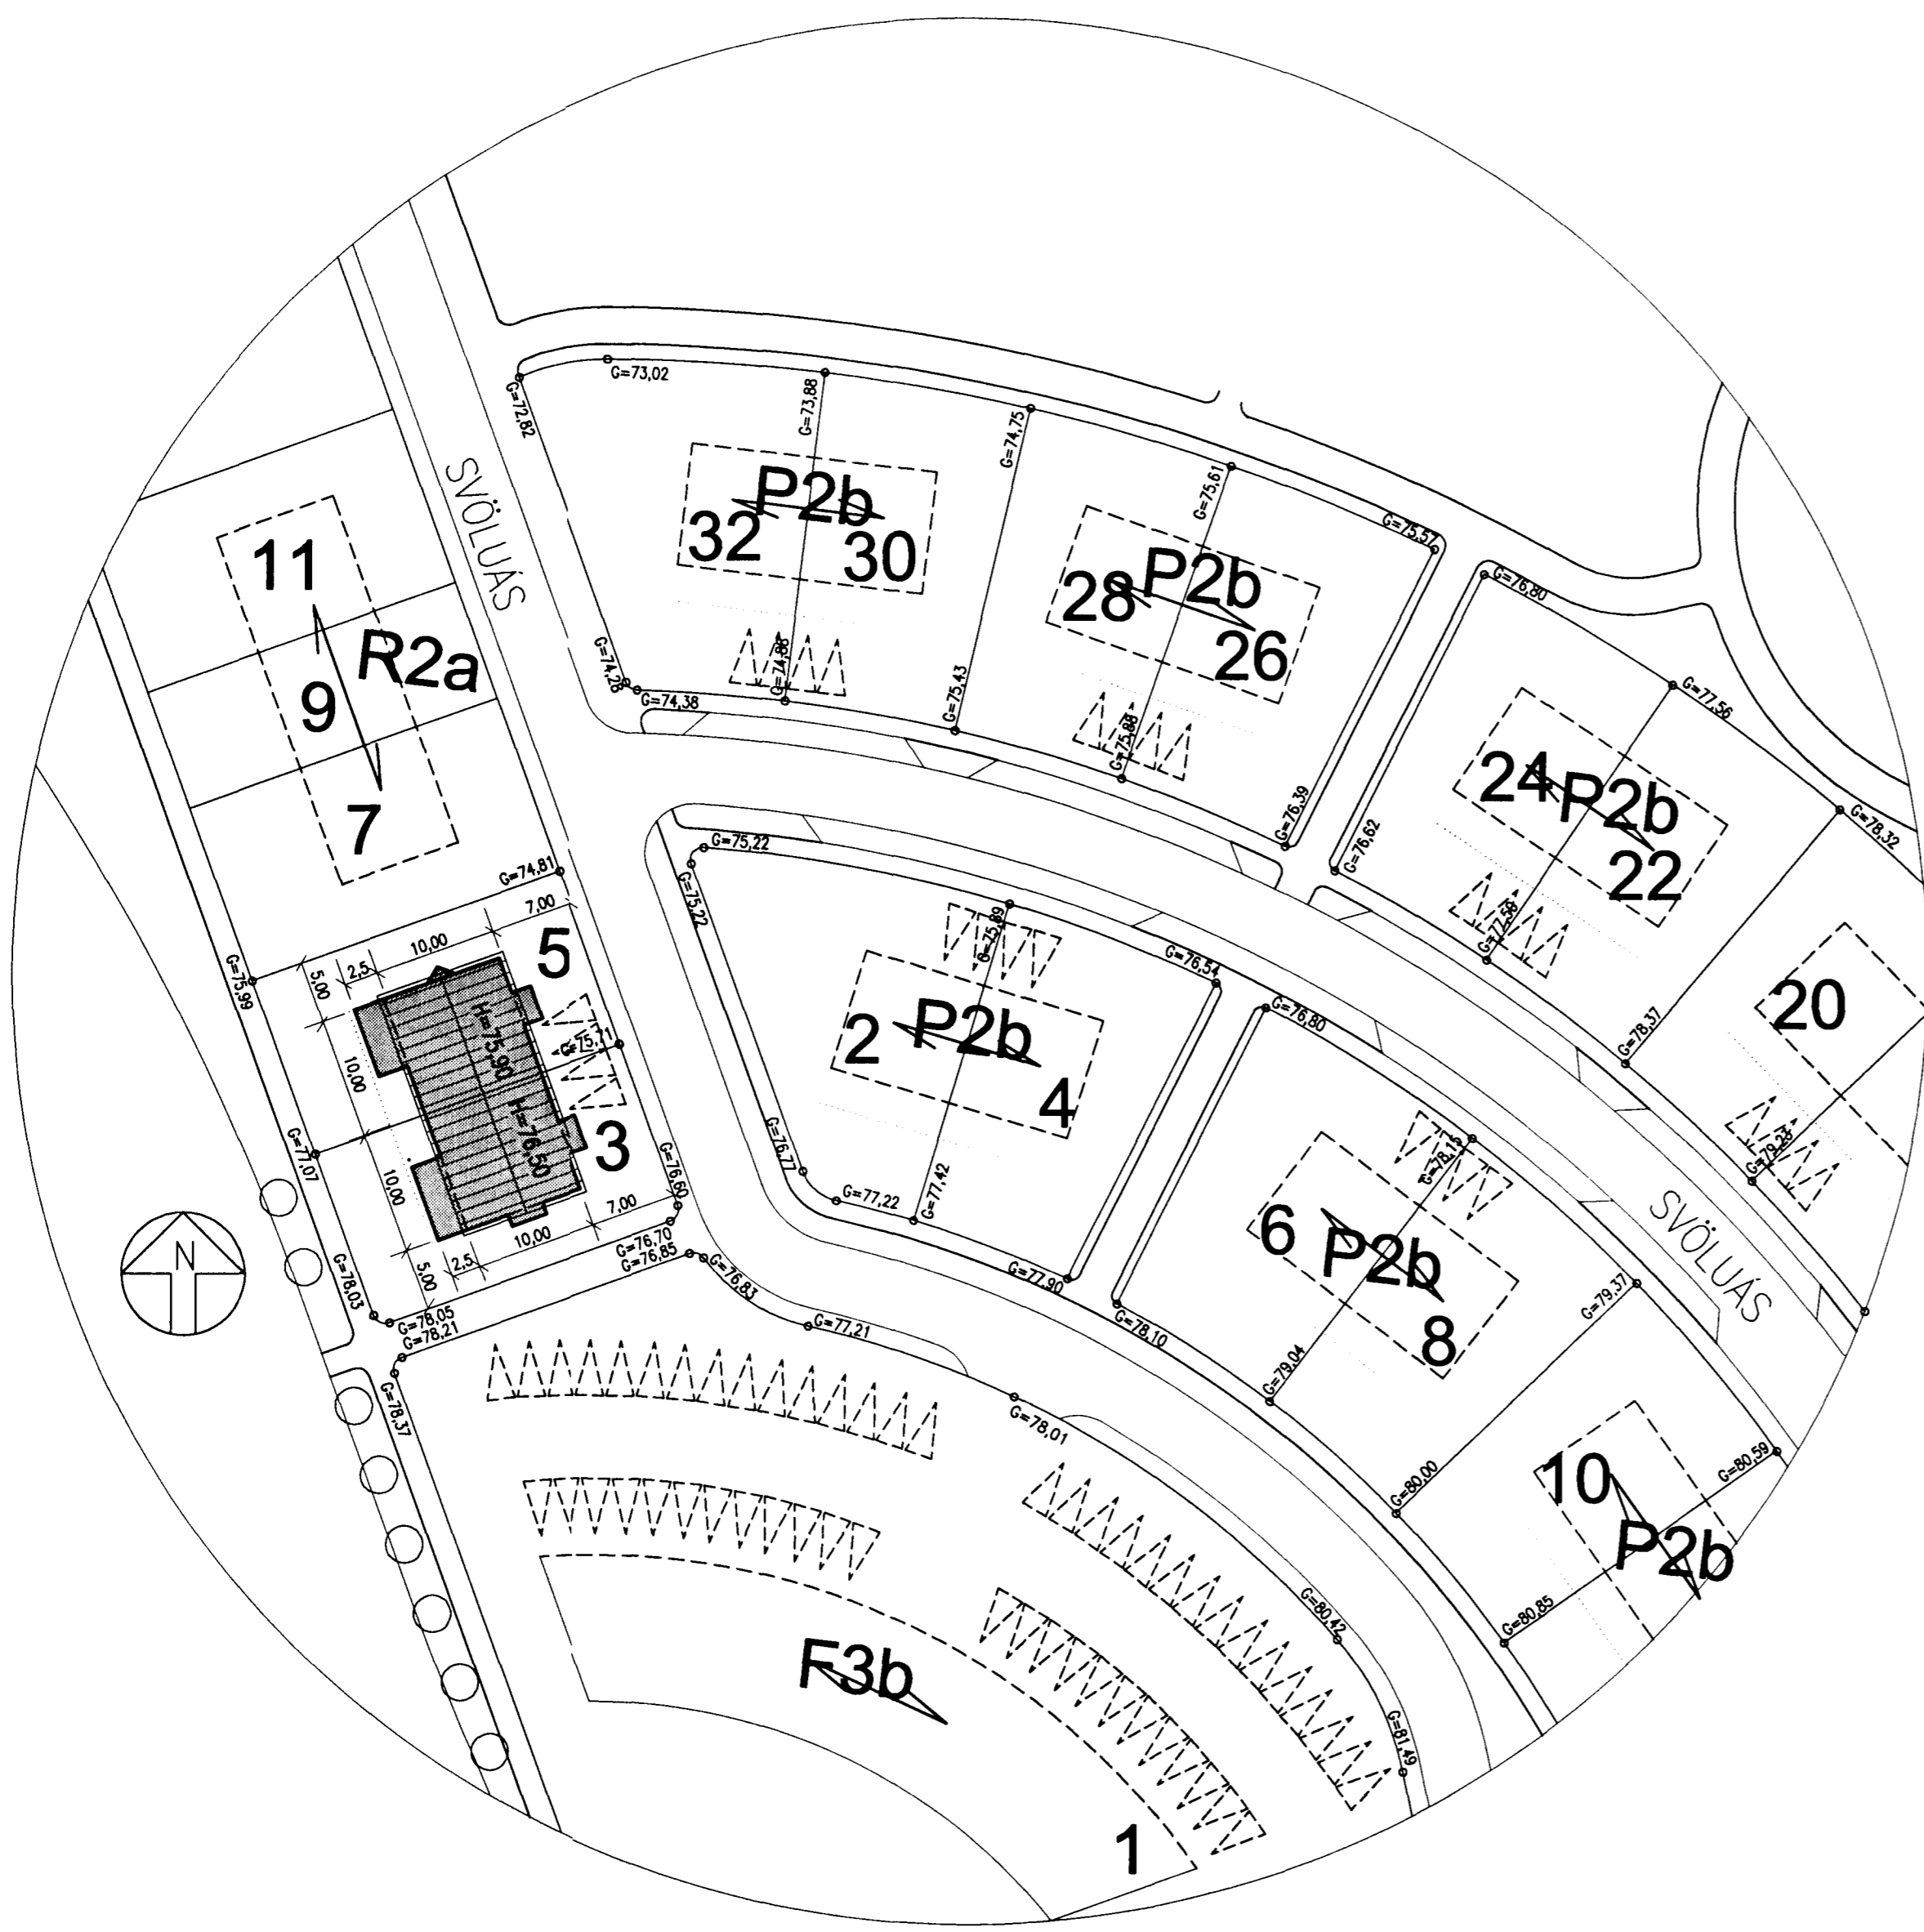

AFSTÖÐUMYND
MKV. 1:500

BYGGINGARLÝSING:
 HÚSIÐ ER STEYPT UPP Á STAÐNUM Á HEFÐBUNDINN HÁTT.
 SÖKKLAR, GÓLFPLÖTUR, ÚTVEGGIR OG AÐRIR BERANDI VEGGIR ERU STEYPTIR. BURÐARVIRKI ÞAKS ER TIMBUR.
 Á ÞAKI ER ÞAKJÁRN Í LJÓSUM LIT. GLUGGAR, HURÐIR OG ÞAKBRÚNIR ERU ÚR TIMBRI.
 ÞAK SKAL EINANGRA MEÐ 200 MM STEINULLAREINANGRUN, ÚTVEGGI SKAL EINANGRA MEÐ 100 MM EINANGRUN OG UNDIR BOTNPLÖTU OG NIÐUR MEÐ SÖKKLUM SKAL EINANGRA MEÐ 75 MM EINANGRUN.
 HÚSIÐ VERÐUR MÚRHÚÐAÐ AÐ UTAN OG MÁLAÐ Í LJÓSUM LIT.
 Á LÓÐARMÖRKUM SKAL FRÁGANGUR LÓÐAR GERÐUR Í SAMRÁÐI VIÐ LÍÐARHAFA AÐLIGGJANDI LÓÐA. FRÁGANGUR GRÓÐURS Á LÓÐ OG LÓÐARMÖRKUM SKAL VERA Í SAMRÆMI VIÐ ÁKVÆÐI GREINAR 68.3 Í BYGGINGARREGLUGERÐ.
 GLER Í GLUGGUM SKAL VERA K-GLER. ALLAR INNIHURÐIR SKULU VERA MEÐ 80 SM LJÓSOPI.
 ALLAR KLÆÐNINGAR INNAN Á VEGGJUM OG LOFTUM BÍLGEYMSLNA SKULU VERA AF FLOKKI 1. AÐRAR KLÆÐNINGAR INNANHÚSS SKULU VERA A.M.K. AF FLOKKI 2.
 VEGGI MILLI HÚSA SKAL STEYPA UPP AÐ EFSTU KLÆÐNINGU.
 Á SVÆÐI 1,2 M ÚT FRÁ VEGGJUM MILLI HÚSA SKAL ELDVERJA ÞAK A.M.K. EIGO. LOFTAKLÆÐNINGAR Á ÞVI SVÆÐI SKULU VERA AF FLOKKI 1.
 SORPGEYMSLUR STANDIST ÁKVÆÐI UM EIGO.

A: 10.10.2001.
gólfkæti húss hækkaður um 40 sm. innra skipulagi og umfangi húss breytt.

KÓLNUNARTÖLUR:
 ÚTVEGGIR: 0,32 W/m²K
 ÞAK: 0,20 W/m²K
 GLUGGAR: 1,95 W/m²K
 GÓLF: (VEGID MEÐALTAL): 0,32 W/m²K
 ÚTVEGGIR (VEGID MEÐALT): 0,87 W/m²K

STÆRÐIR:
SVÖLUÁS 3:
 NEDRI HÆÐ: ÍBÚÐ 95,2 M²
 BÍLG. 28,2 M²
 EFRÍ HÆÐ: ÍBÚÐ: 100,0 M²
 SAMTALS: 223,4 M² 684,5 M³
 LÓÐARSTÆRÐ: 397,1 M²
 NÝTING: 0,56

SVÖLUÁS 5:
 NEDRI HÆÐ: ÍBÚÐ 89,1 M²
 BÍLG. 30,9 M²
 EFRÍ HÆÐ: ÍBÚÐ: 101,0 M²
 SAMTALS: 221,1 M² 678,9 M³
 LÓÐARSTÆRÐ: 397,5 M²
 NÝTING: 0,56

Br. nr.	Dags.	Af.	Breyting
(A)	10.10.01	ÞF	sjá að ofan.
(B)			
(C)			
(D)			

**TEIKNISTOFAN
TORGID**
 RÁÐGJÖF - HÖNNUN - EFTIRLIT

ARMÜLI 36, 108 REYKJAVÍK, SIMI 568-8866, FAX 568-8878
 Þorsteinn Friðbjólfsson, Magnús Þ. Guðmundsson,
 byggingateknifræðingur innanhússarkitekt.
 Kt. 211055-5299 Kt. 240654-5559

**SVÖLUÁS 3 OG 5
HAFNARFJÖRÐUR**

Teikningarheiti: AFSTÖÐUMYND
BYGGINGARLÝSING

Dags. 12.06.2001. Kvarði 1:500
 Hannað ÞF Teiknað ÞF Samþ.
 Verknr. 01-809 Teikn.nr. 101 Breyt.nr. A