
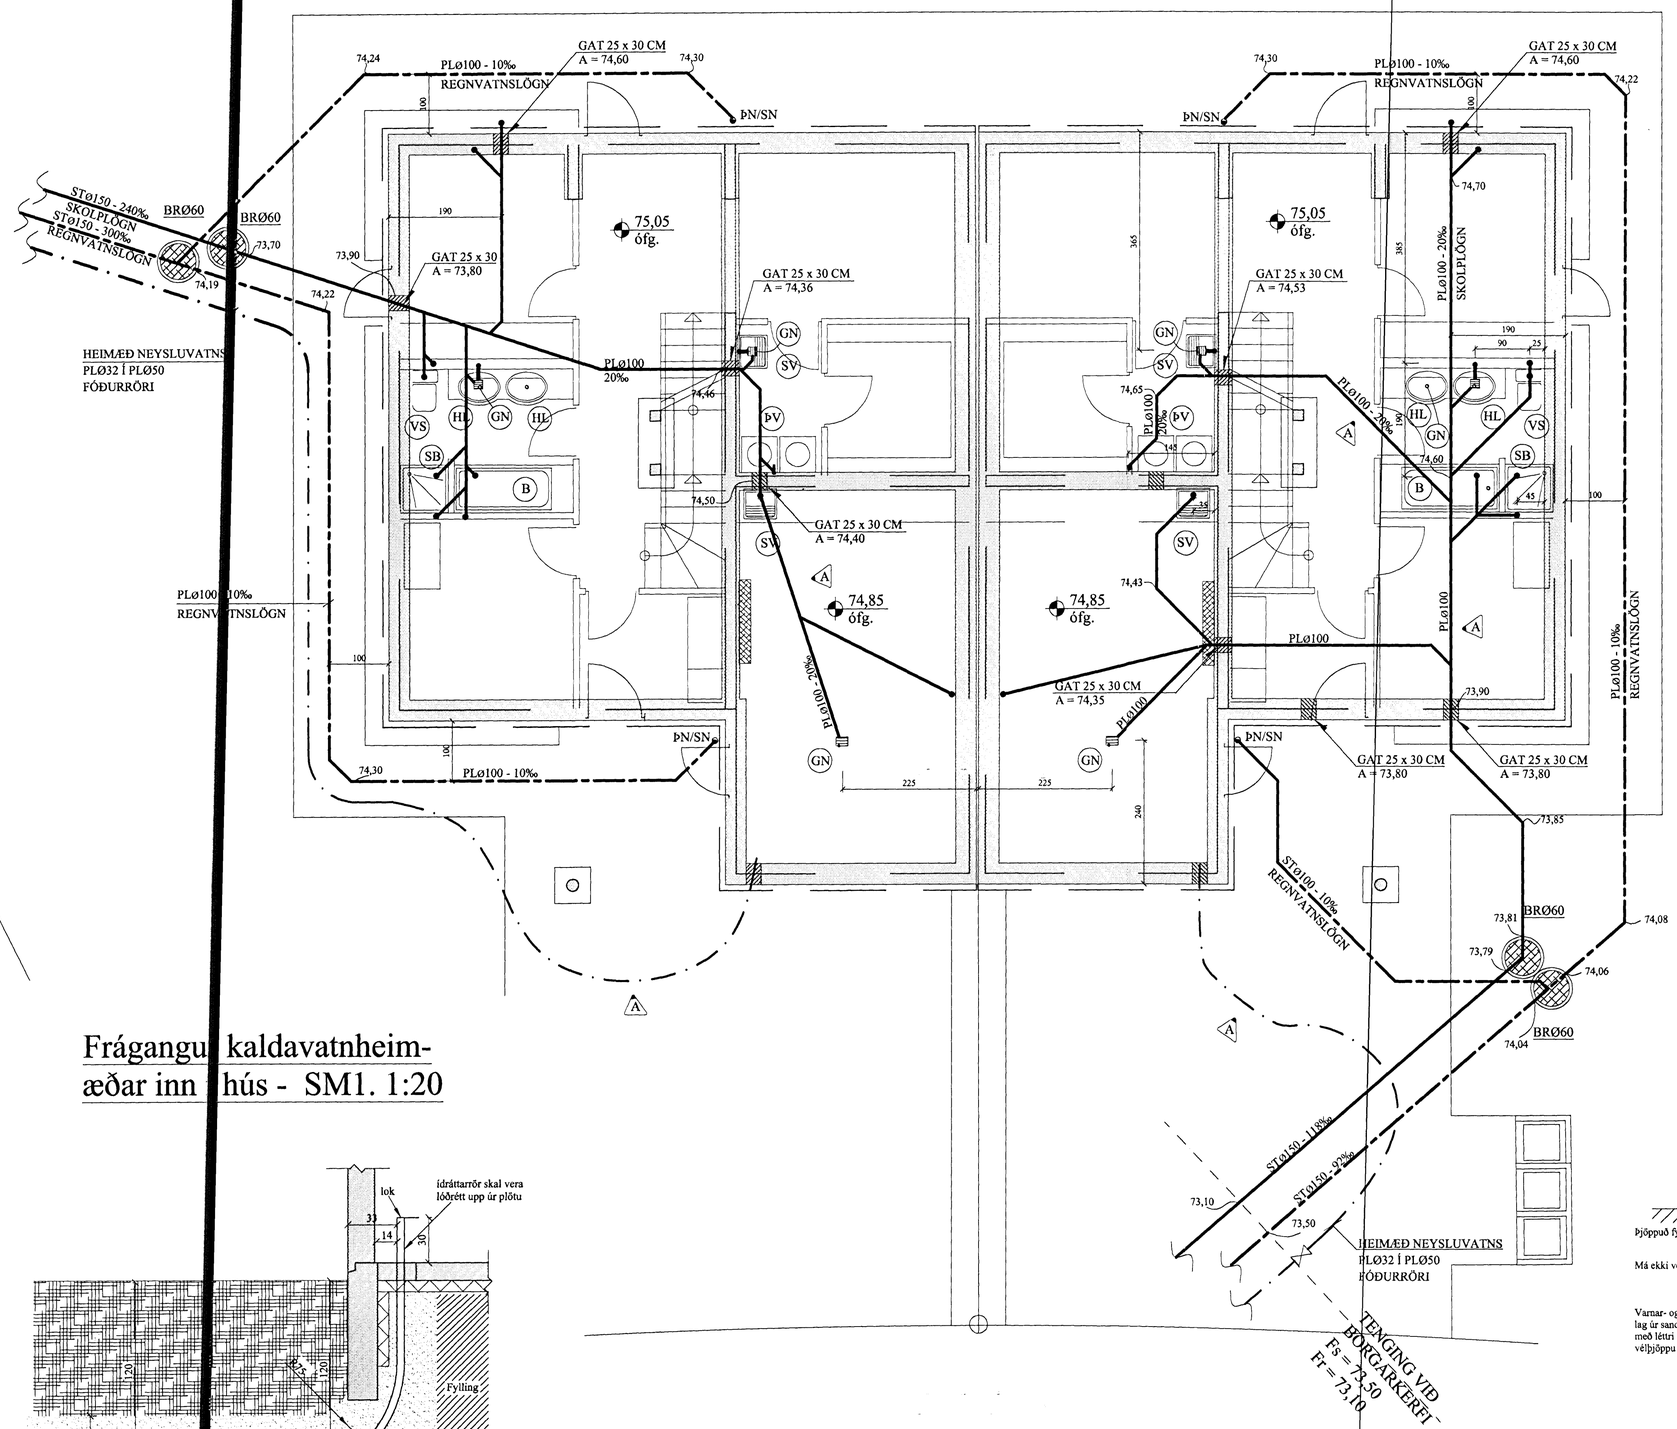

AFSTÖÐUMYND. 1:500

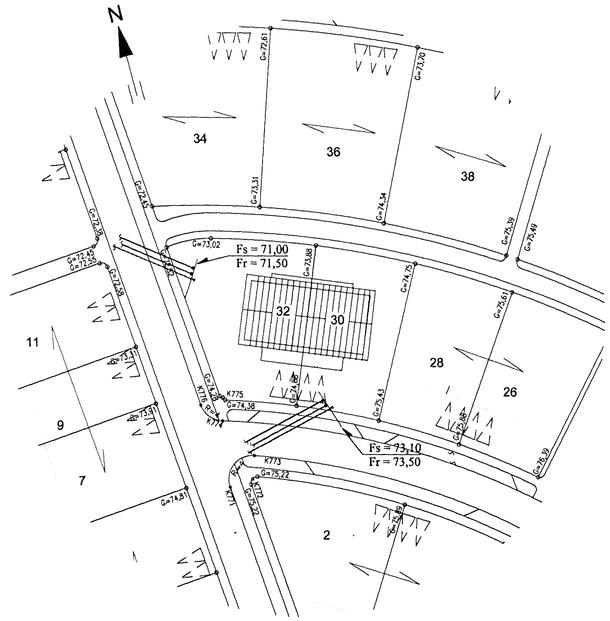

Frágangur kaldavatnheimæðar inn í hús - SM1. 1:20

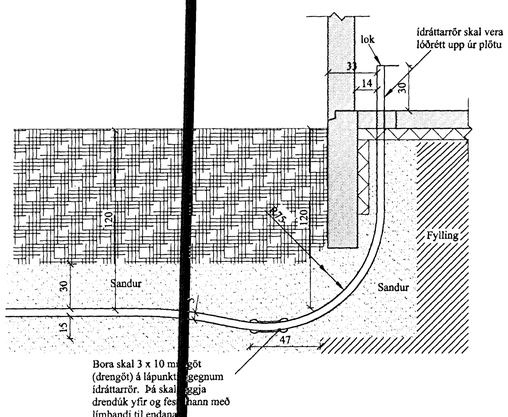

Frárennslislagnir í jörðu og grunni. 1:20

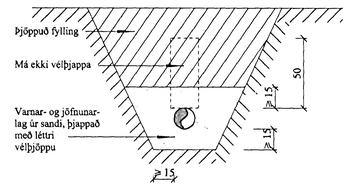

A	18.4.'02	ÝMSAR BREYTINGAR.	Jón Kr.

BREYTINGAR

TILVÍSANIR:

SKÝRINGAR.....SJÁ TEIKN NR. 2-01

2. APR. 2002

Reikn.	Jón Kr.	SEPT. 2001	Útgefið:	1.10.2001	
Teikn.	Jóhanna	SEPT. 2001	Kvarði:	1:50, 1:20	1:500
Ath.					
Samþ.					

SVÖLUÁS 30-32, Hafnarf. Nr. 2-02

Verkhluti

FRÁRENNSLISLAGNIR Í GRUNNI, GRUNNMYND, AFSÖÐUMYND OG SNIÐ.

JÓN KRISTJÁNSSON
BYGGINGARVERKFRÆÐINGUR FVFÍ
HVERFISGATA 76
101 REYKJAVÍK
SÍMI: 551-9820 GSM: 895-8921
Kt: 210754-4829
Netfang: jokris@itn.is