HITA- OG ÞRIFAKERFI, 1.HÆÐ, GRUNNMYND. 1:50

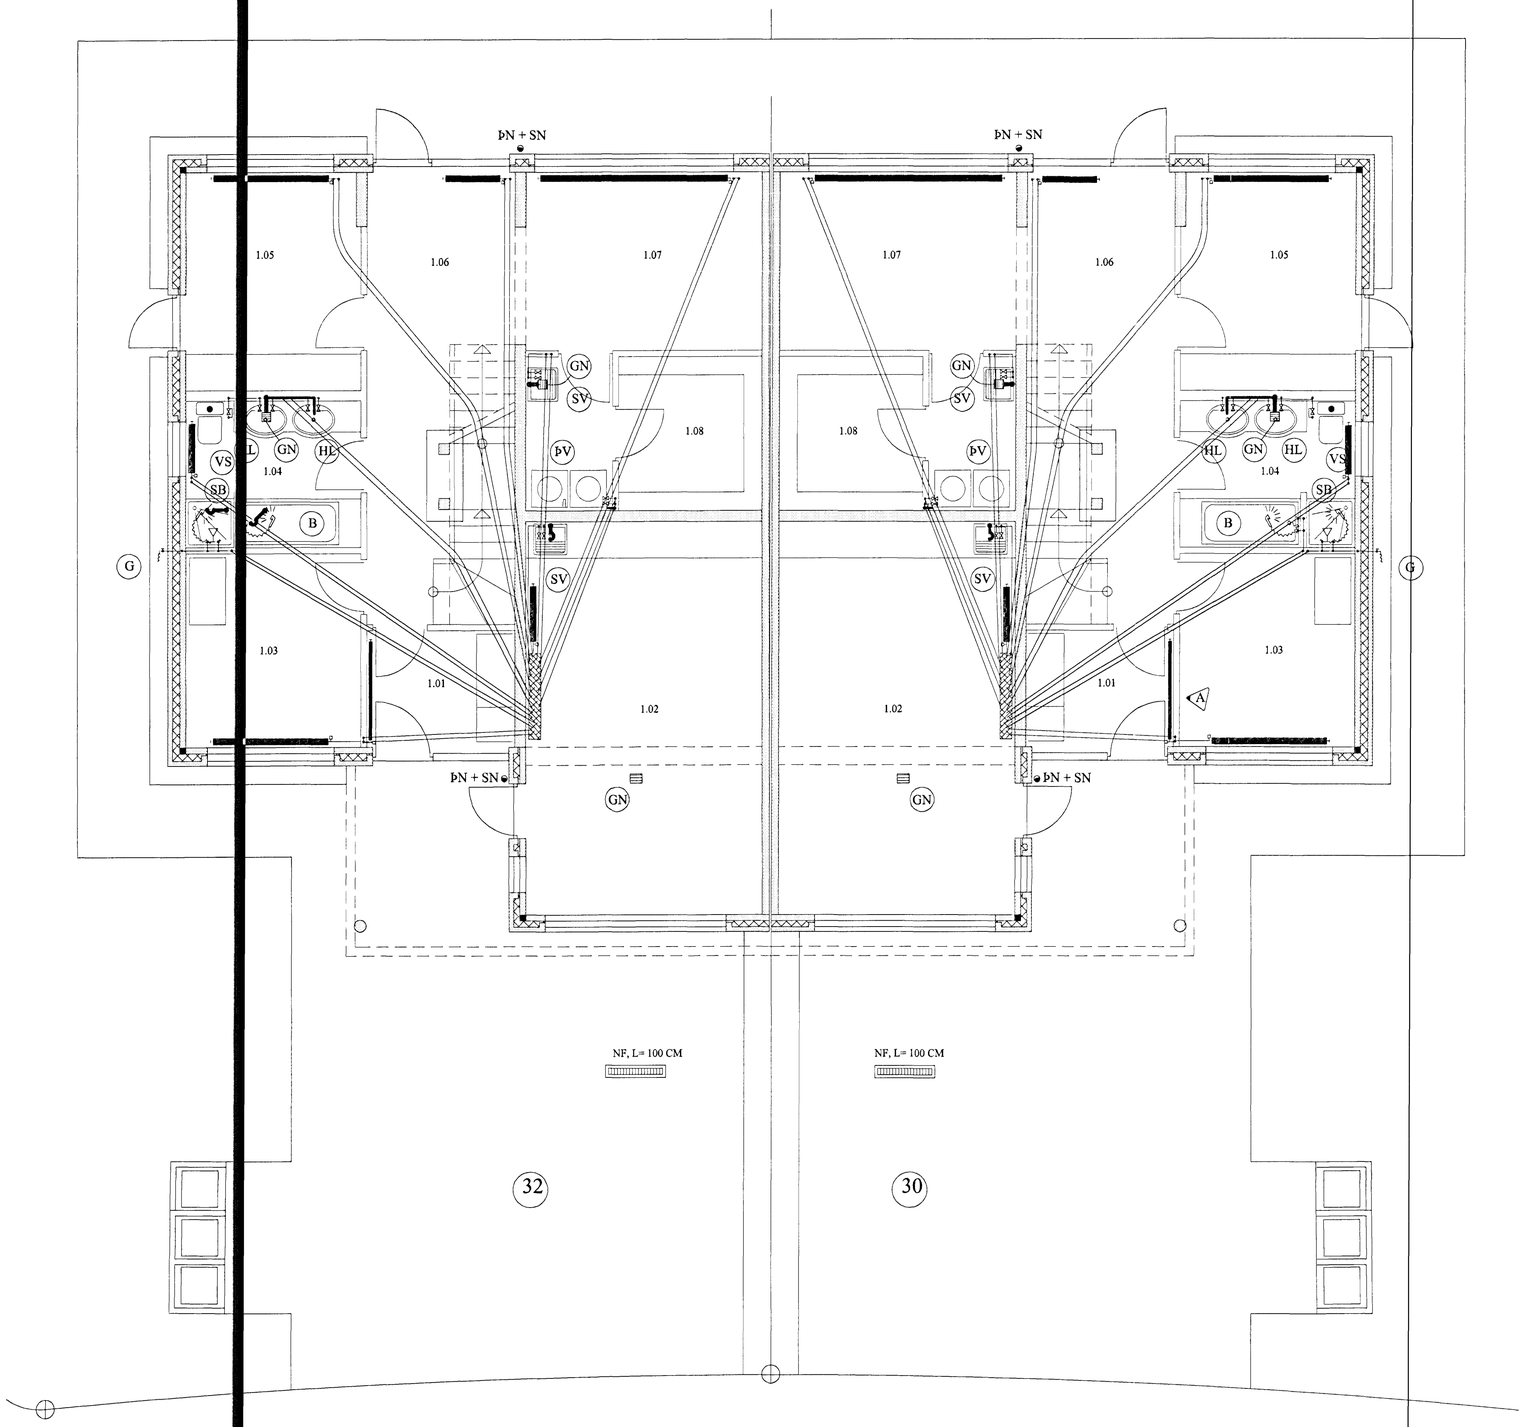

TAFLA YFIR TÖPPUNARSTAÐI:

Allir tappstaðir eru ø15 mm, nema annað sé tekið fram.

BÆÐI HÚS ERU EINS.

Tæki	Sk.st.	Fjöldi	Kalt	Heitt
Vatnssalerni	VS.	2	0,2	-
Handlaugar	HL	3	0,3	0,18
Stálvaskar	SV	2	0,4	0,24
Eldhúsvaskar	EV	1	0,2	0,12
Sturtuböð	SB	2	0,4	0,24
Þvottavélar	ÞV	1	0,2	0,12
Uppþvottavélar	UV	1	0,2	0,12
Garðkranar	G	1	0,3	-
Baðkör	B	1	0,2	0,12
		Alls:	2,4	1,14

Heimæð vatnsveitu: PL ø32 (1")

A	12.06´02	ofn 1.01 í nr: 30	Jón Kr.

BREYTINGAR

TILVÍSANIR:

SKÝRINGAR.....SJÁ TEIKN NR. 2-01

TENGIGRIND.....SJÁ TEIKN NE. 2-05

Í NEYSLUVATNSLÖGN ERU NOTUÞ ÍDREGIN PEX PLASTRÖR Ø20 x 2,8 MM, T.D REHAU RAUHIS. Í HITAKERFI ERU NOTUÐ REHAU RAUTITAN STABIL Ø16,2 x 2,6 MM. ÖLL RÖR SKULU HAFA LAGNAEFNIS-VOTTORÐ FRÁ RB.

Reikn.	Jón Kr.	SEPT. 2001	Útgefið:	1.10.2001
Teikn.	Jóhanna	SEPT. 2001	Kvarði:	1:50
Ath.				
Samþ.				

Byggingarfulltrúi Hafnarfjarðar Aðaruppdrátt

13 JÚNÍ 2002

VG

SVÖLUÁS 30-32, Hafnarf.

Nr. 2-03

Verkhluti

HITA- OG ÞRIFAKERFI, GRUNNMYND, 1.HÆÐ, TAFLA FYRIR TÖPPUNARSTAÐI.

JÓN KRISTJÁNSSON
BYGGINGARVERKFRÆÐINGUR
FVFÍ
HVERFISGATA 76
101 REYKJAVÍK
SÍMI: 551-9820 GSM: 895-8921
KT: 210754-4829
Netfang: jokris@tn.is