



HITA- OG NEYSLUVATNSLÖGN, RÚMMYND. 1:50

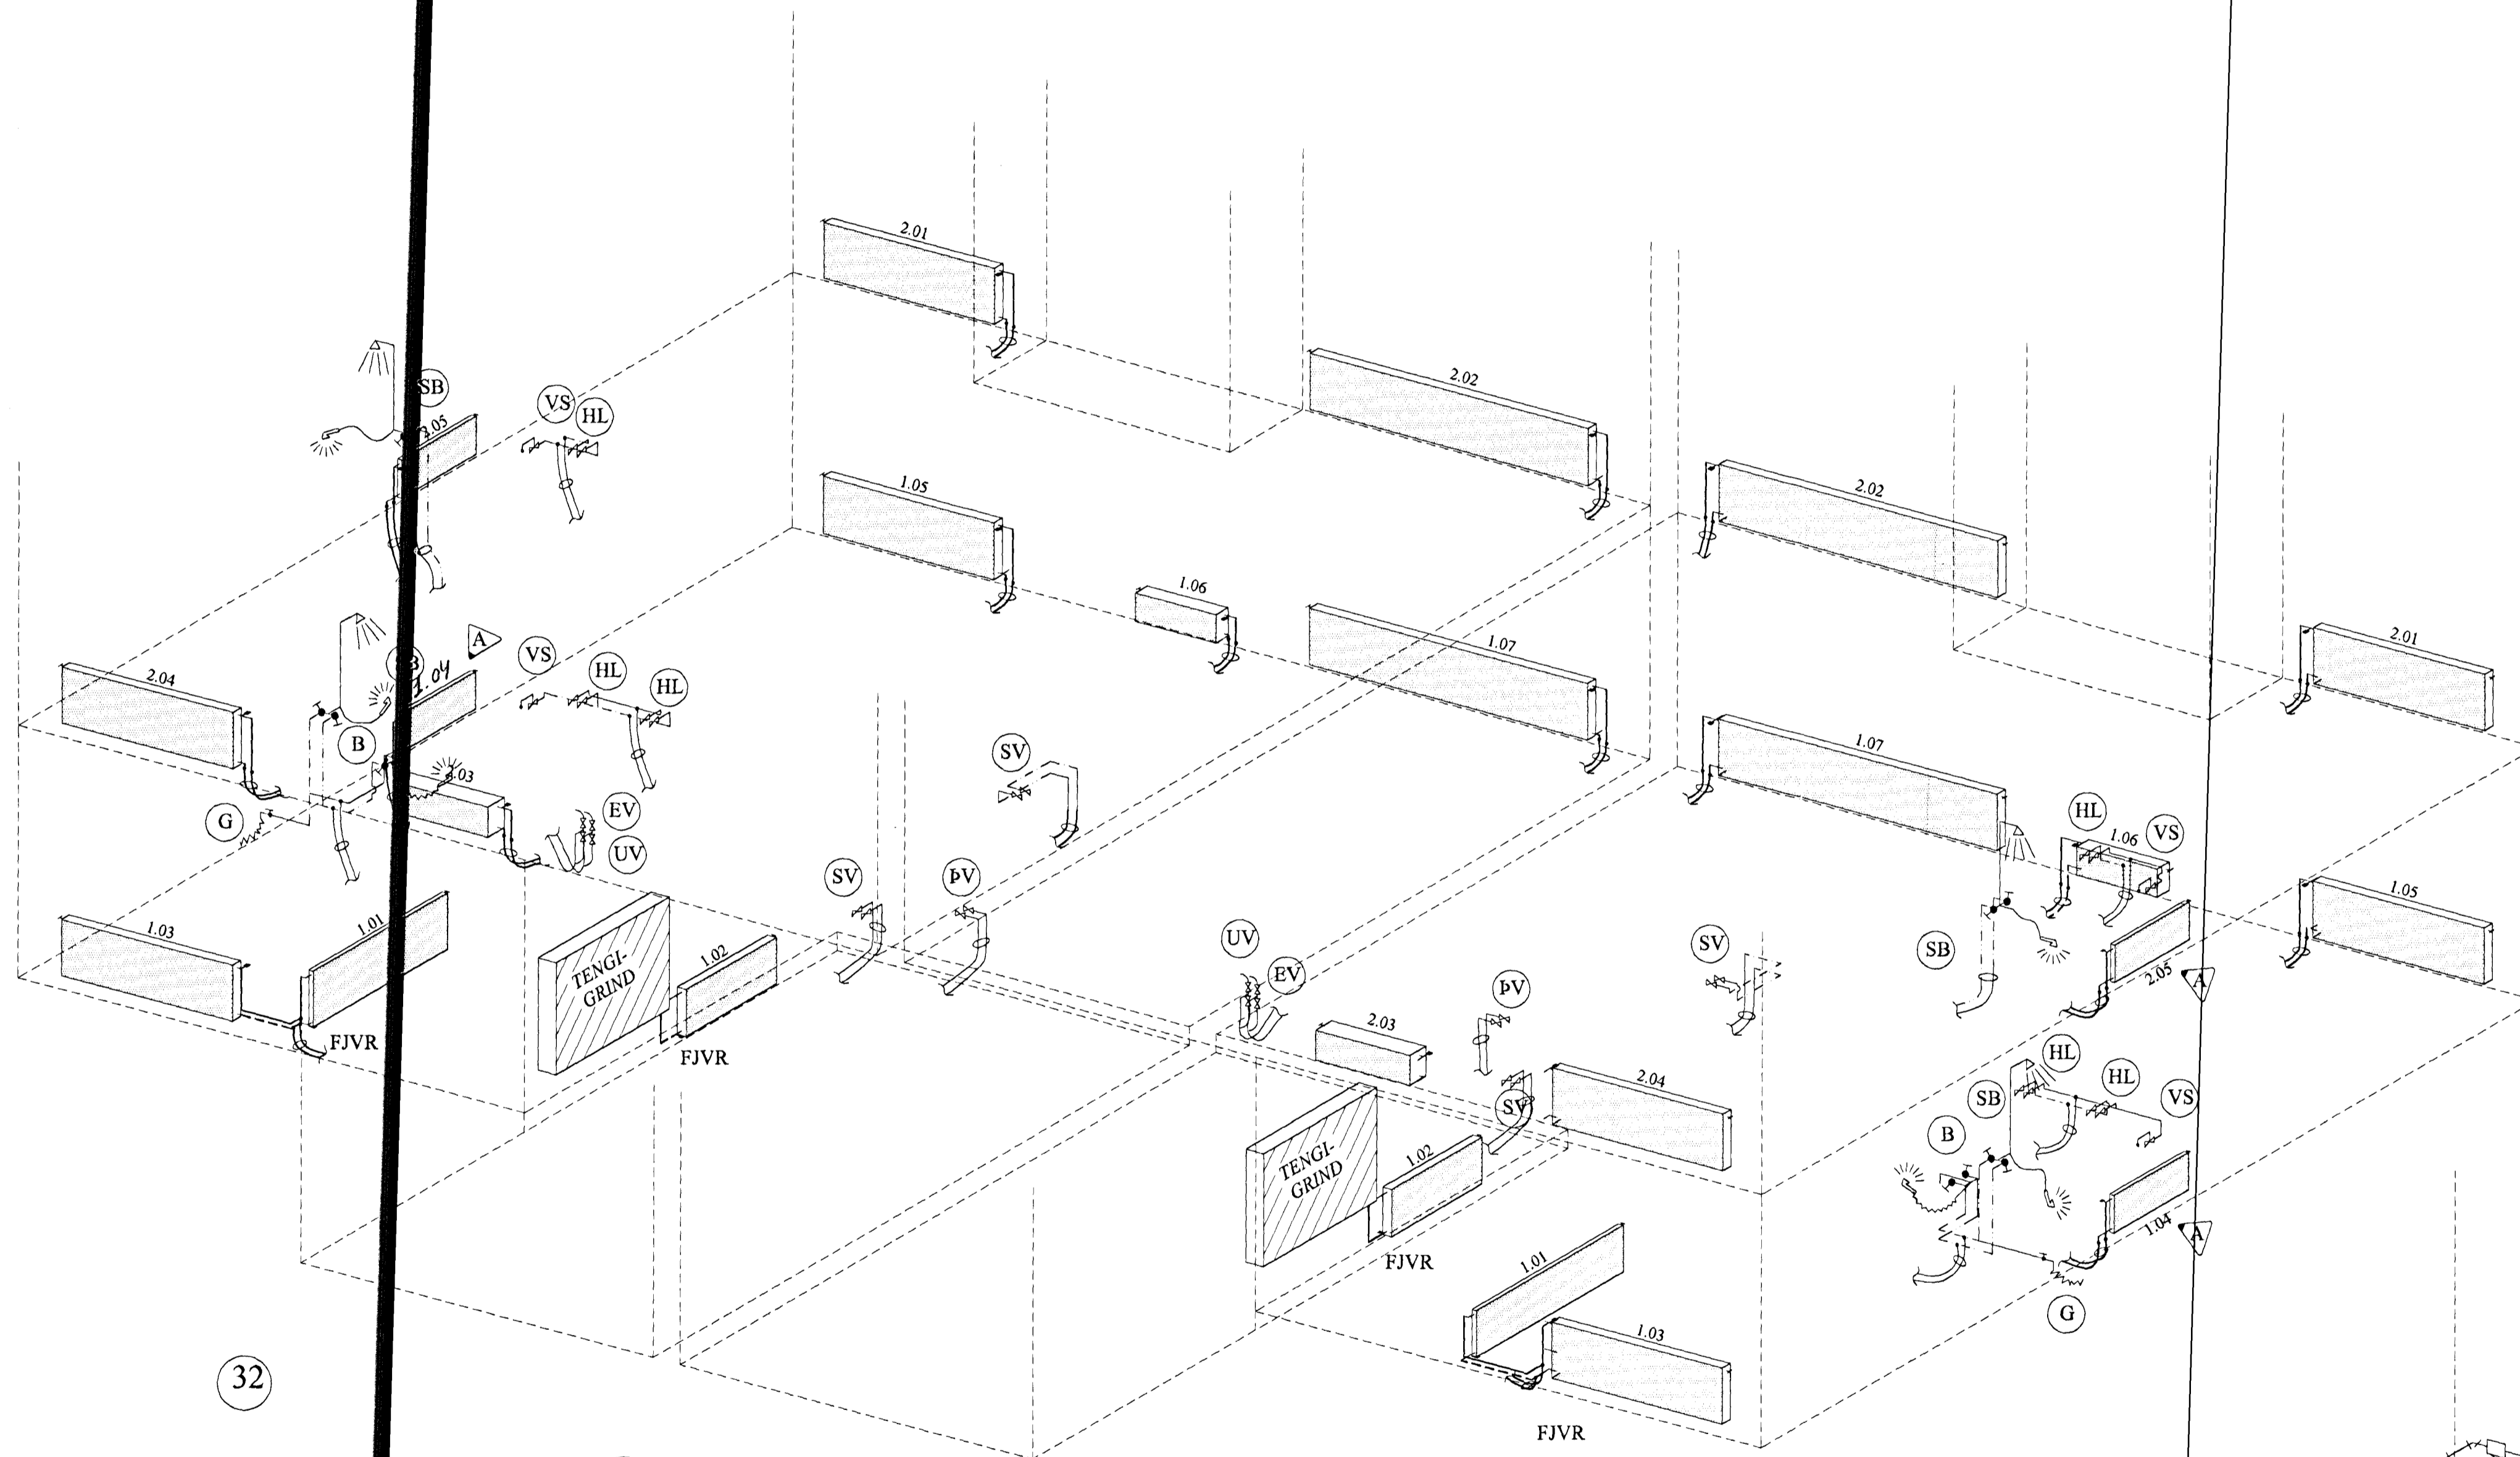

32

30


AFSTÖÐUMYND. 1:500

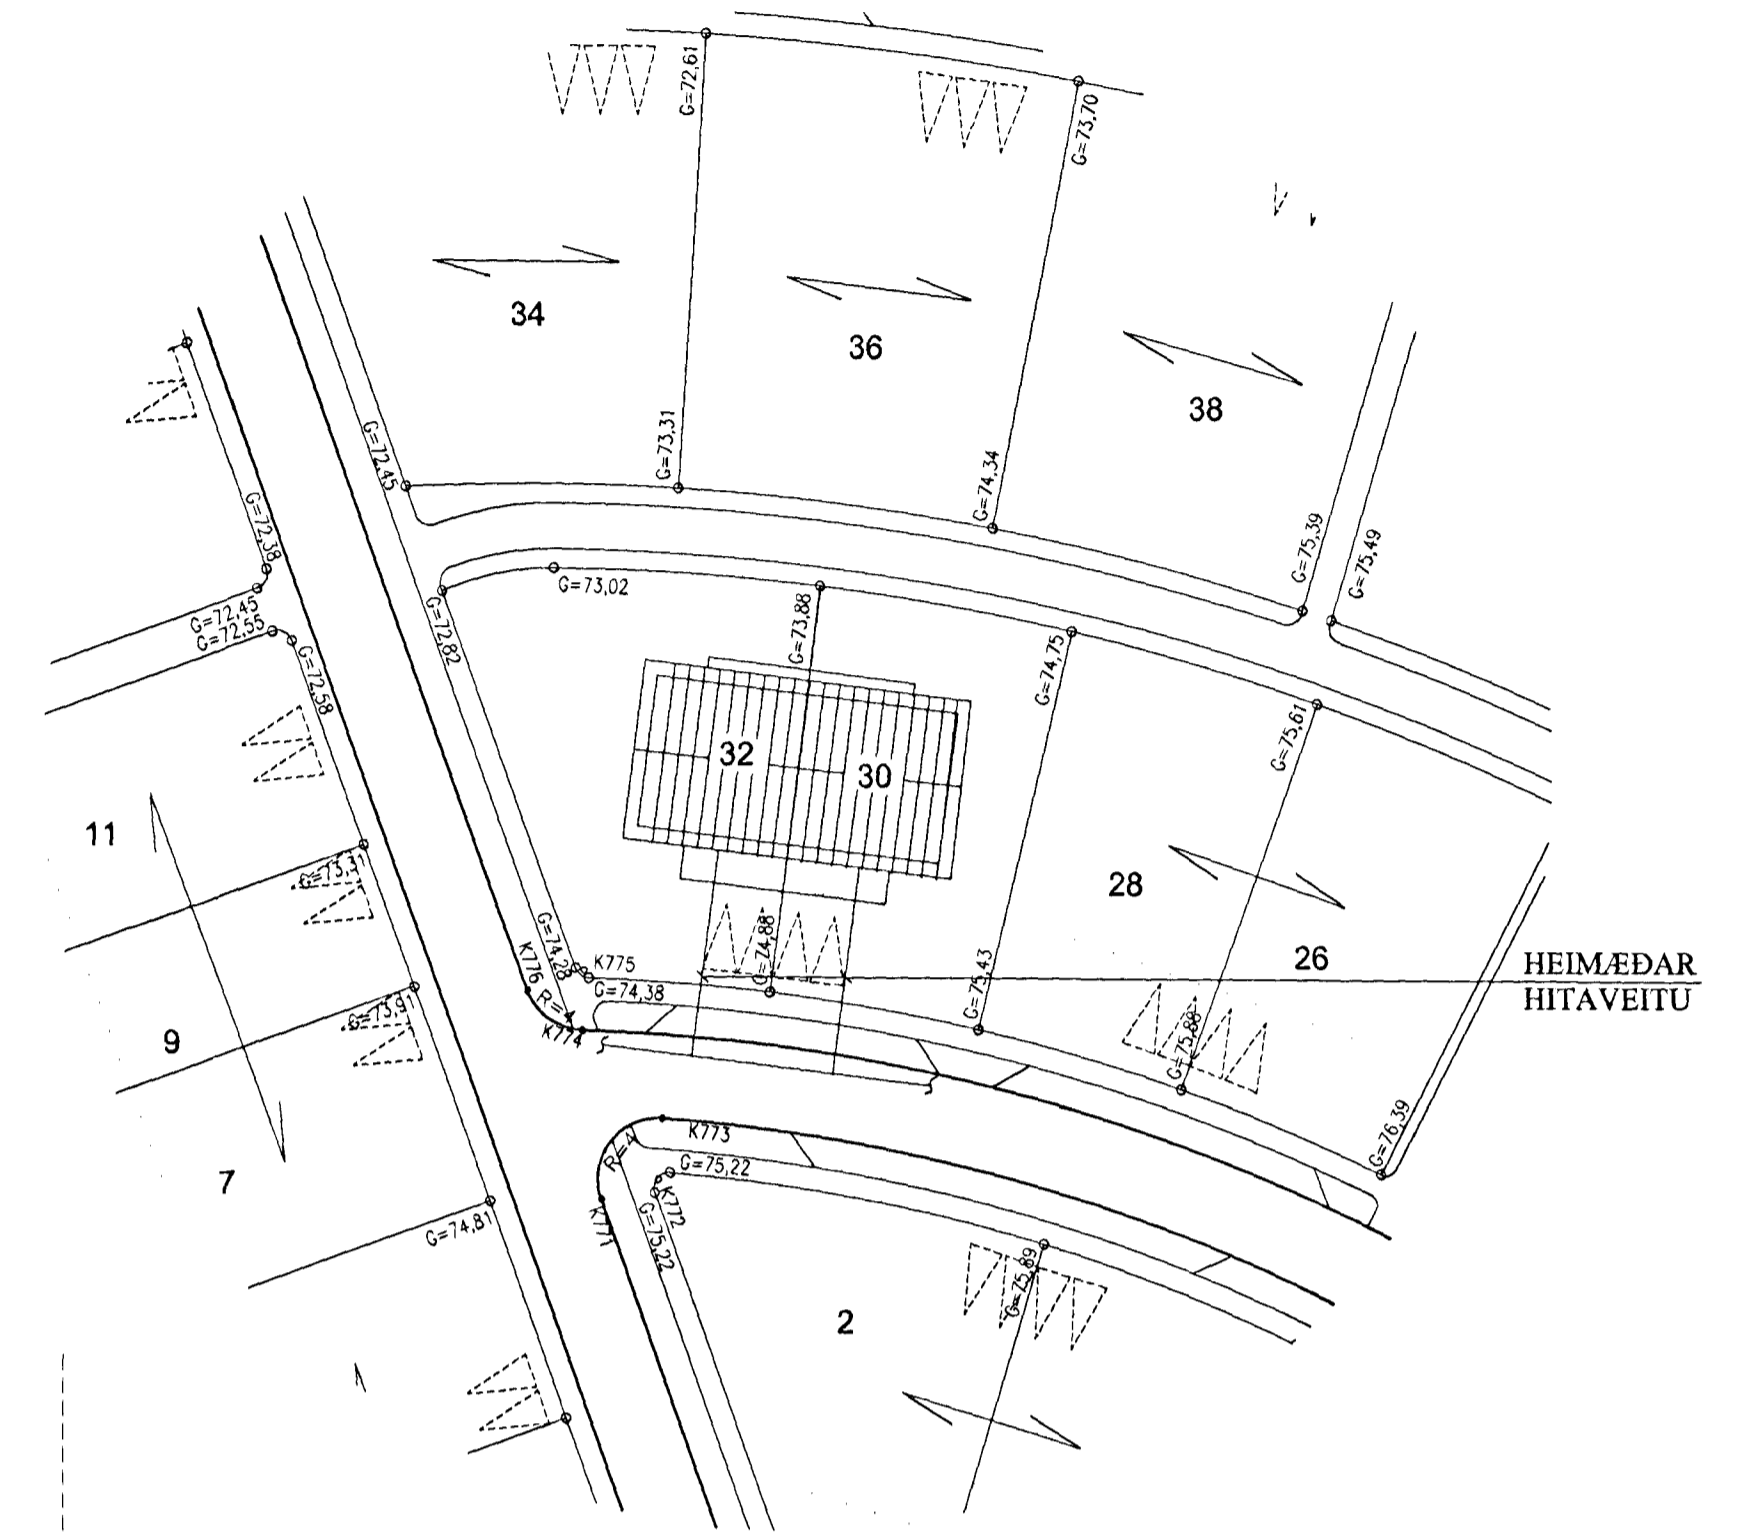

Framhald, sjá rúmmynd

Heimæð H.R., framrás

Heimæð Vatnsveitu, PL Ø 32 / ST Ø 25

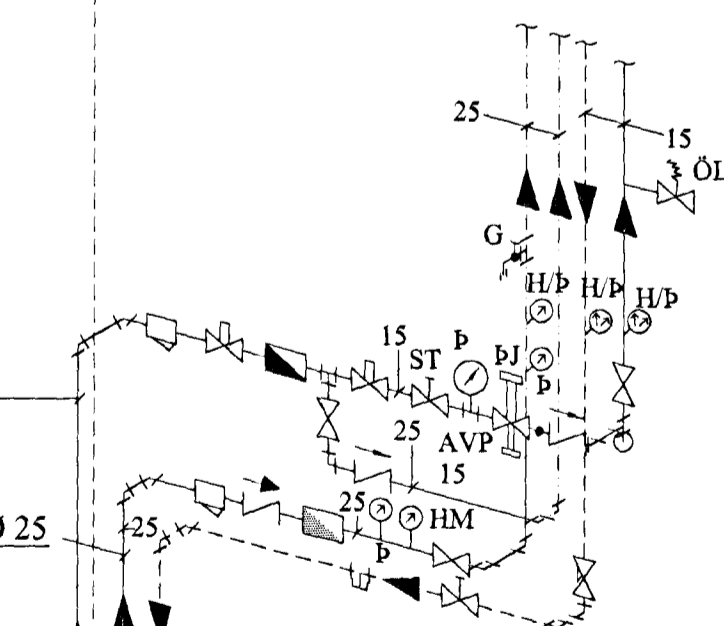

13 JUNI 2002

VG

TENGI-GRIND, RÚMMYND. 1:20

A 12.06'02 MERK. OFNA, OFN 1.04 Í NR. 32 Jón Kr.			
BREYTINGAR			

TILVÍSANIR:  
SKÝRINGAR.....SJÁ TEIKN NR. 2-01

*Jón Kr.*

Reikn.	Jón Kr.	SEPT. 2001	Útgefð:	1.10.2001
Teikn.	Jóhanna.	SEPT. 2001	Kvarði:	1:50, 1:20,
Ath.				1:500
SVÖLUÁS 30-32, Hafnarf.				Nr. 2-05
Verkhúti		JÓN KRISTJÁNSSON		
HITA- OG NEYSLUVATNS- KERFI, RÚMMYND, AFSTÖÐUMYND OG TENGI-GRIND,		BYGGINGARVERKFRÆÐINGUR FVFI HVERFIGATA 7B 101 REYKJAVÍK SÍM: 551-9820 GSM: 866-8921 KL: 210754-4829 Netfang: jkris@jkn.is		