


28 MAI 2001

Byggingafultrúinn / Hafnarfirði  
F.h. Kristján Þórarinnsson

**VARÐANDI EININGAR Í HÚSI:**  
Einingar skulu vottaðar sbr. ákvæði  
í byggingarreglugerð og skal yfirlýsing  
um það liggja fyrir hjá byggingarfull-  
trúa áður en þær komu á byggingarstað.  
Húsi með einingum án vottunar  
fá ekki fskhaldisvottorð.

Blað nr 2

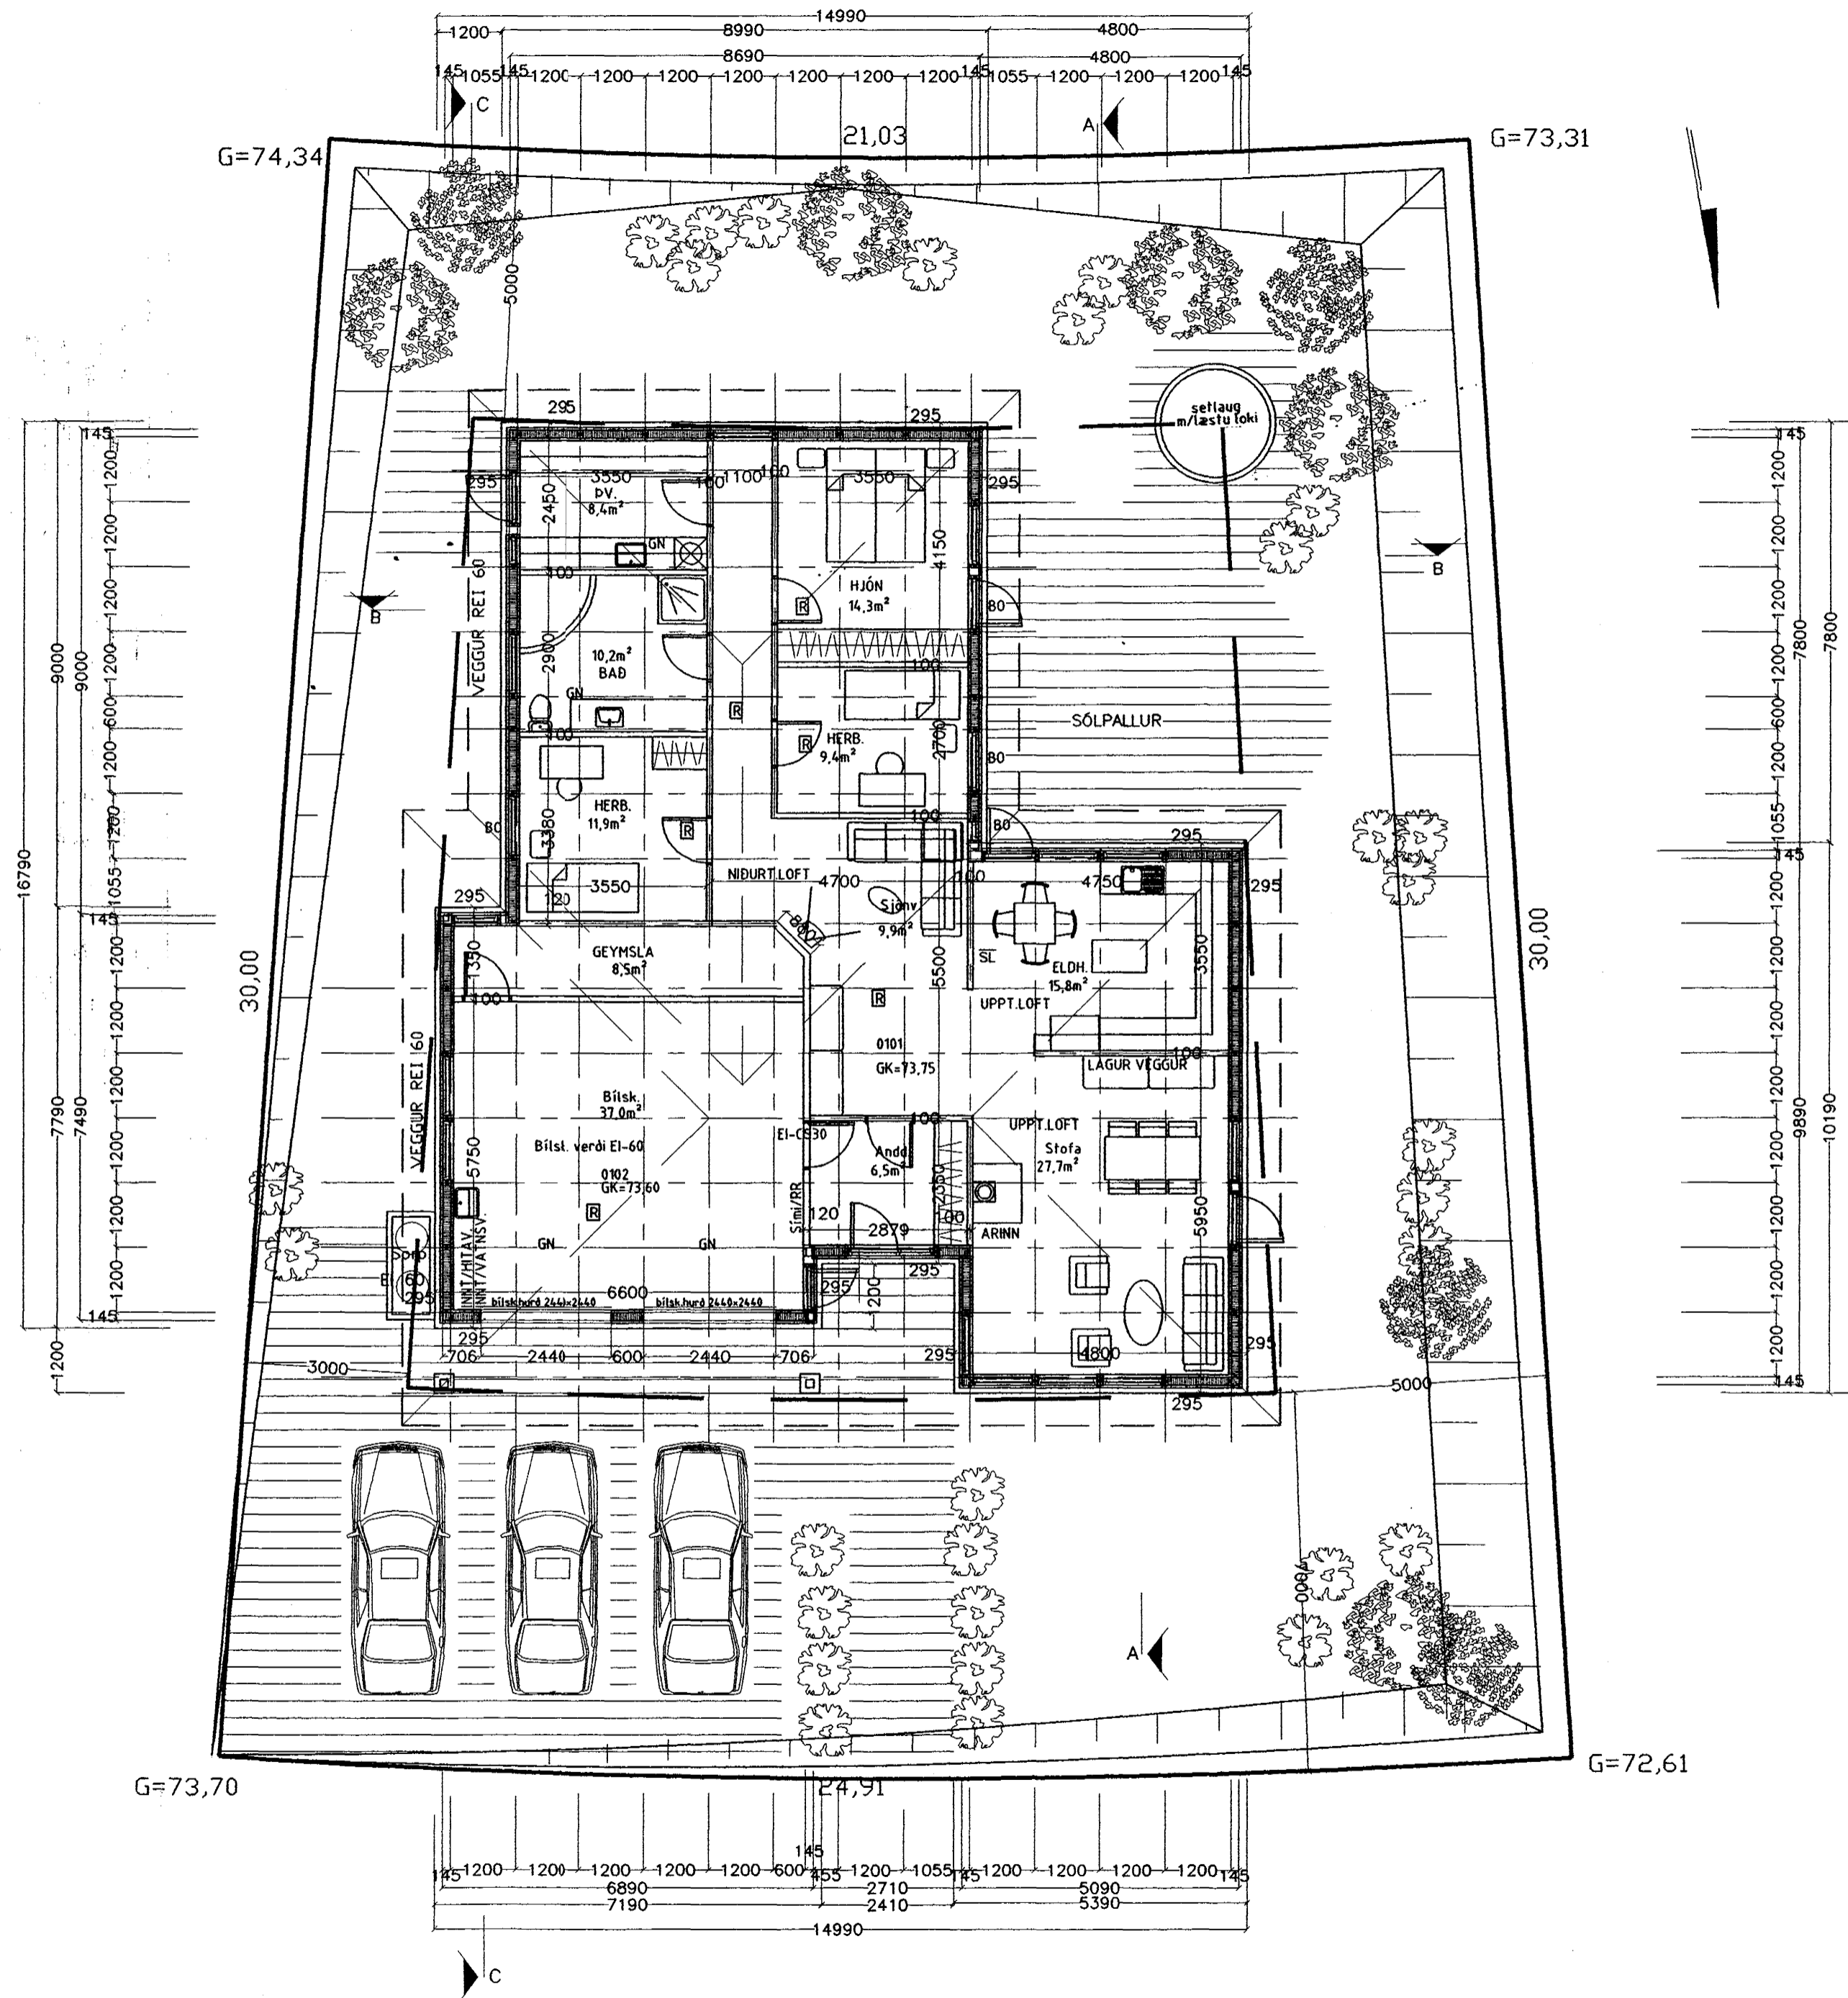

SL = Slökkvitæki  
R = Reykskynjari  
BO = Björgunarop  
GN = Gólfni?urfall

**es** TEIKNISTOFAN SUÐURLANDSBRAUT 48  
S: 588-7344 FAX: 588-7343

VERKHEITI. SVÖLUÁÐ NR 36 HAFNARFJÖRÐUR	Mkv. 1:100
VERKHUTI. GRUNNMYND	DAGS. 18.05 2001
HANNAÐ. SIGURÐUR KJARTANSSON kt 090246-2839	BLÁÐ NR 2 AF 3
TEIKNAD KJartan sigurðsson kt. 121066-5809	BREYTT.