




Samþykkt þann

21. DES. 2001

Byggingatulltrúinn í Hafnarfirði
F.h. Kristján Þórarinnsson

KJP

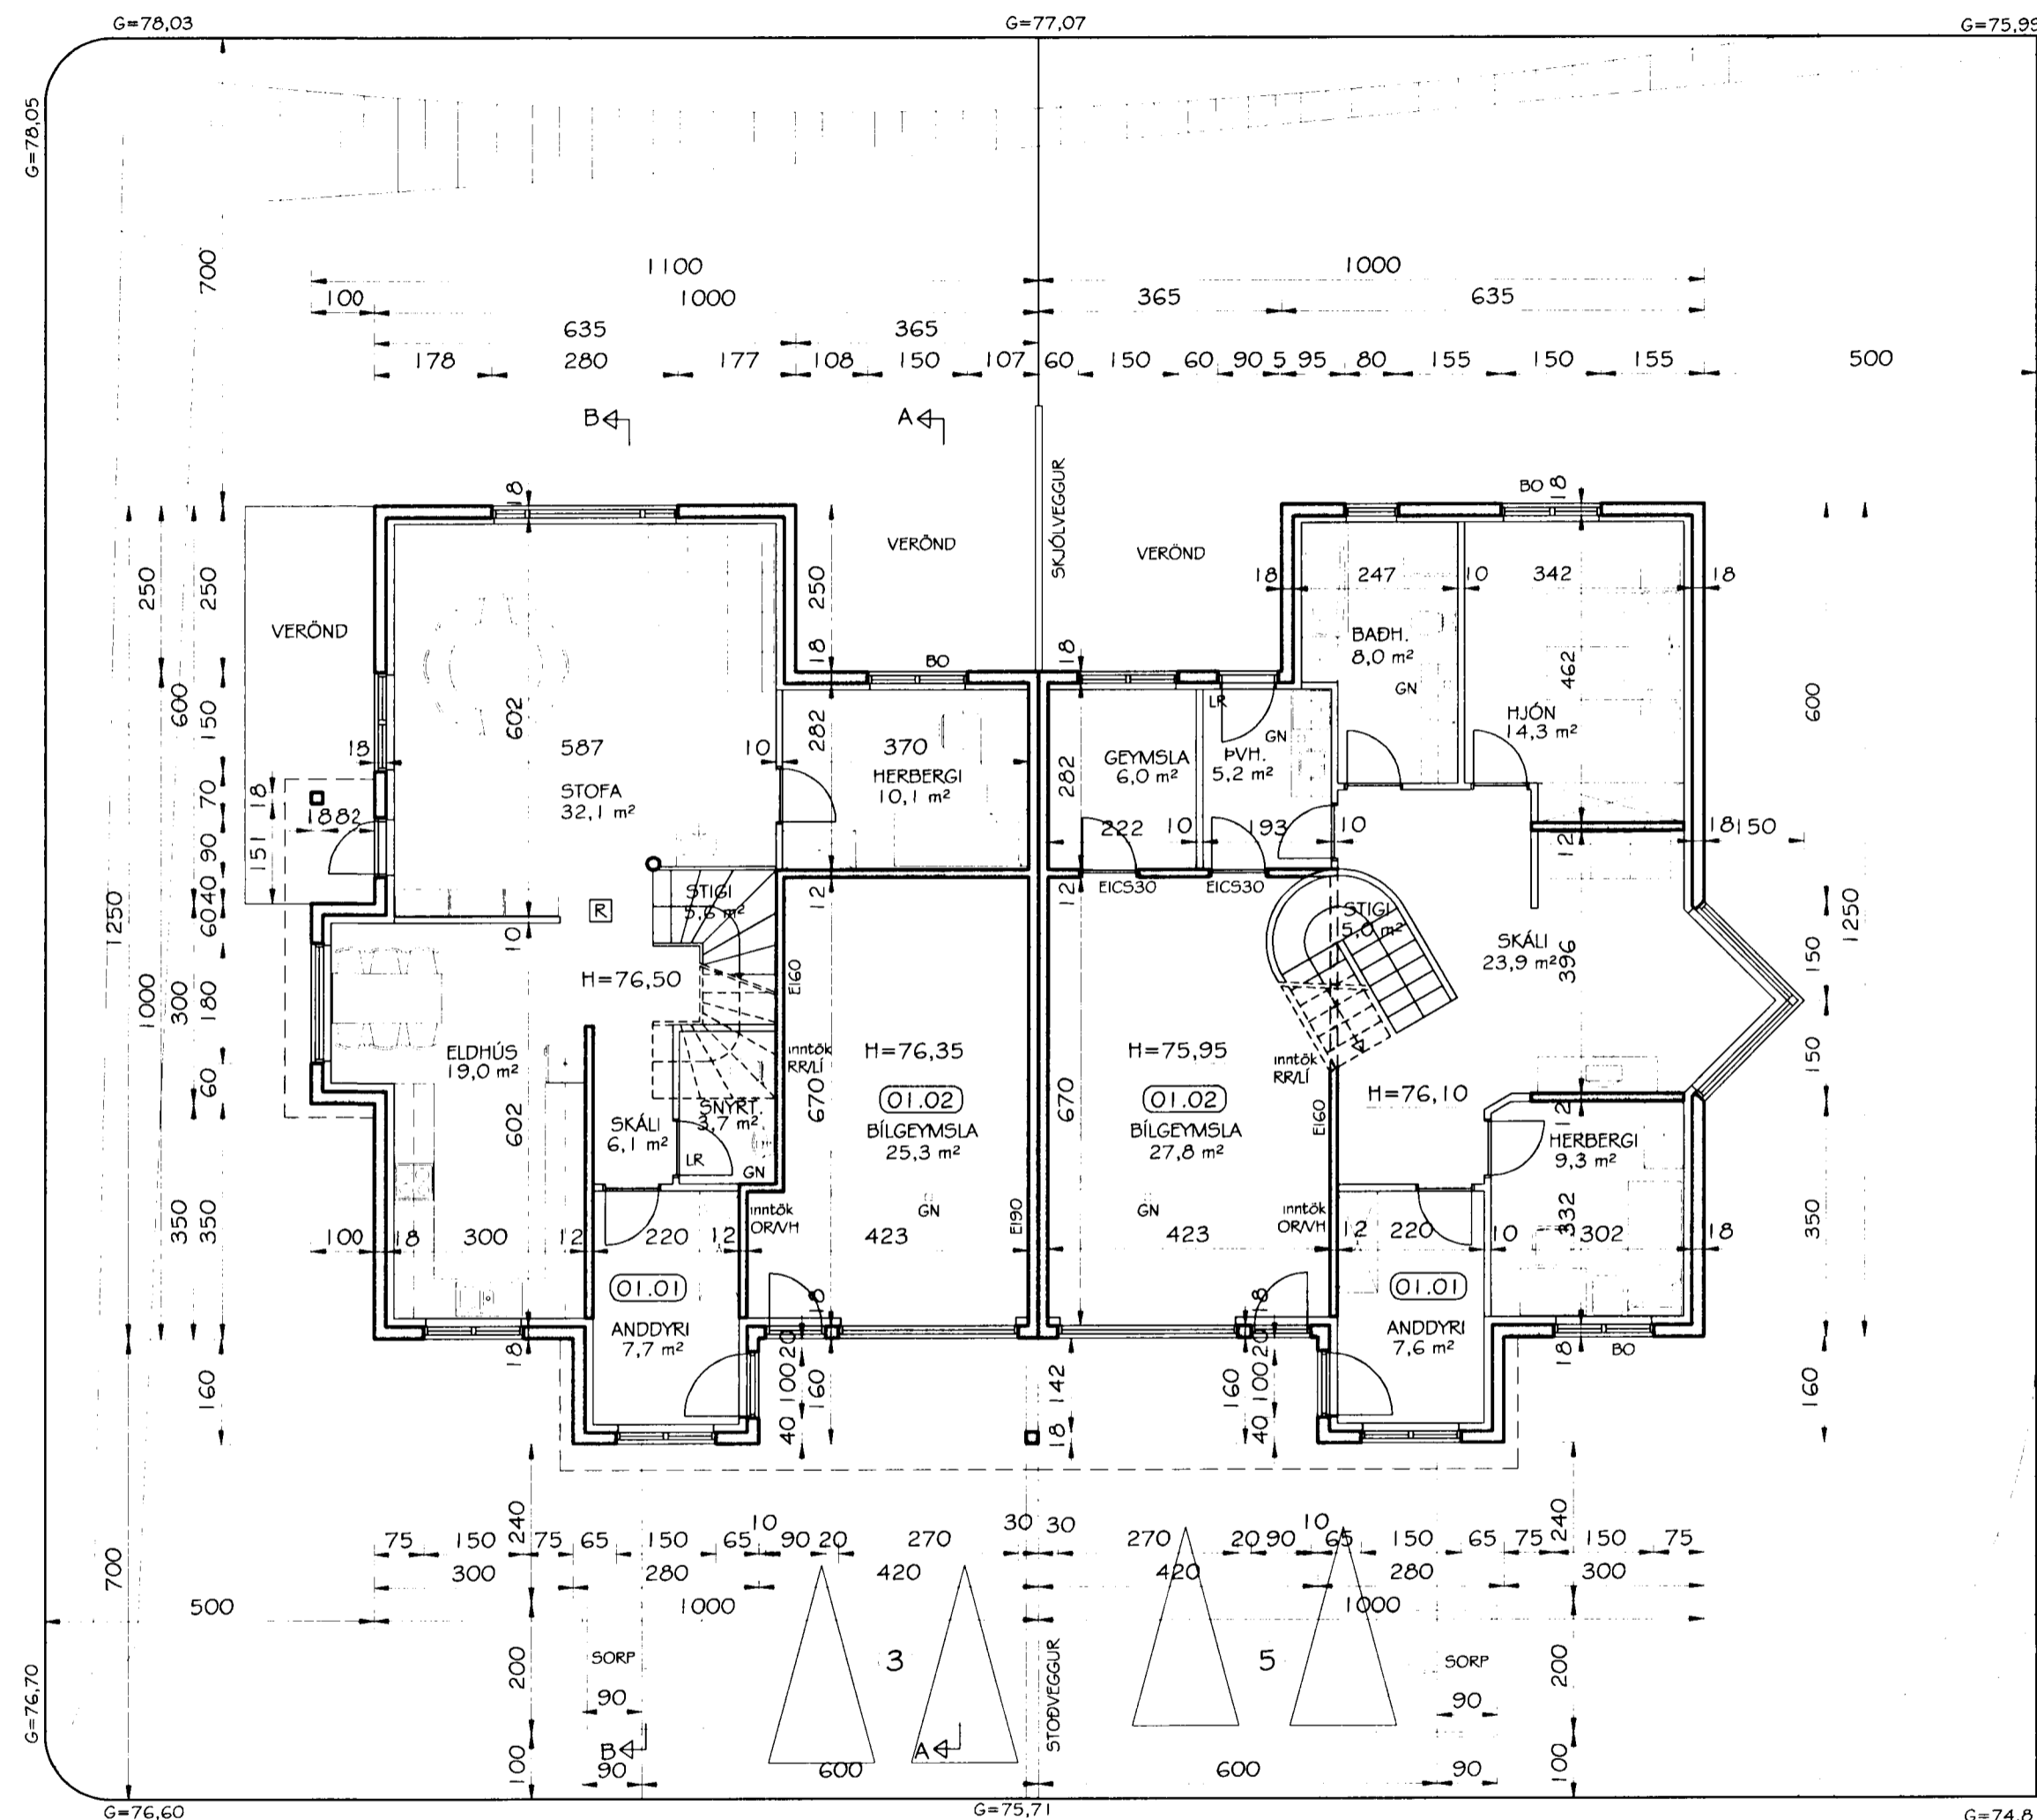

GRUNNMYND NEDRI HÆÐAR
M.V. 1:100

B: 18.12..2001.
gólfkóti húss nr. 5 hækkður um 20 sm.
útbyggingar á gafli og bakhlíð húss nr. 5 stækkaðar

A: 10.10.2001.
nýtt innra skipulag og umfang húss,
gólfk. hækkður um 40 sm.

Br. nr.	Dags.	Af.	Breyting
(A)	10.10.01.	PF	sjá að ofan
(B)	18.12.01.	BF	sjá að ofan
(C)			
(D)			



**TEIKNISTOFAN
TORGIÐ**
RÁÐGJÖF - HÖNNUN - EFTIRLIT

ÁRMÚLI 36, 108 REYKJAVÍK, Sími 568-8866, FAX 568-8878
Þorsteinn Friðþjófsson, Magnús P. Guðmundsson,
byggingatæknifræðingur, innanhússarkitekt.
Kt. 211055-5299 Kt. 240654-5559

SVÖLUÁS 3 OG 5 HAFNARFIRÐI

Teikningarheiti: GRUNNMYND NEDRI HÆÐAR

Dags. 07.06.2001. Kvarði 1:100
 Hannað PF Teiknað HS/PF
 Verknr. 01-809 Teikn. 102 Breyt. nr. B