





Samþykkt þann


12 SEPT. 2001

Byggingafulltrúinn í Hafnarfirði  
F.h. Kristján Þórarinnsson

ASKILIÐ,  
SJA BOKUN

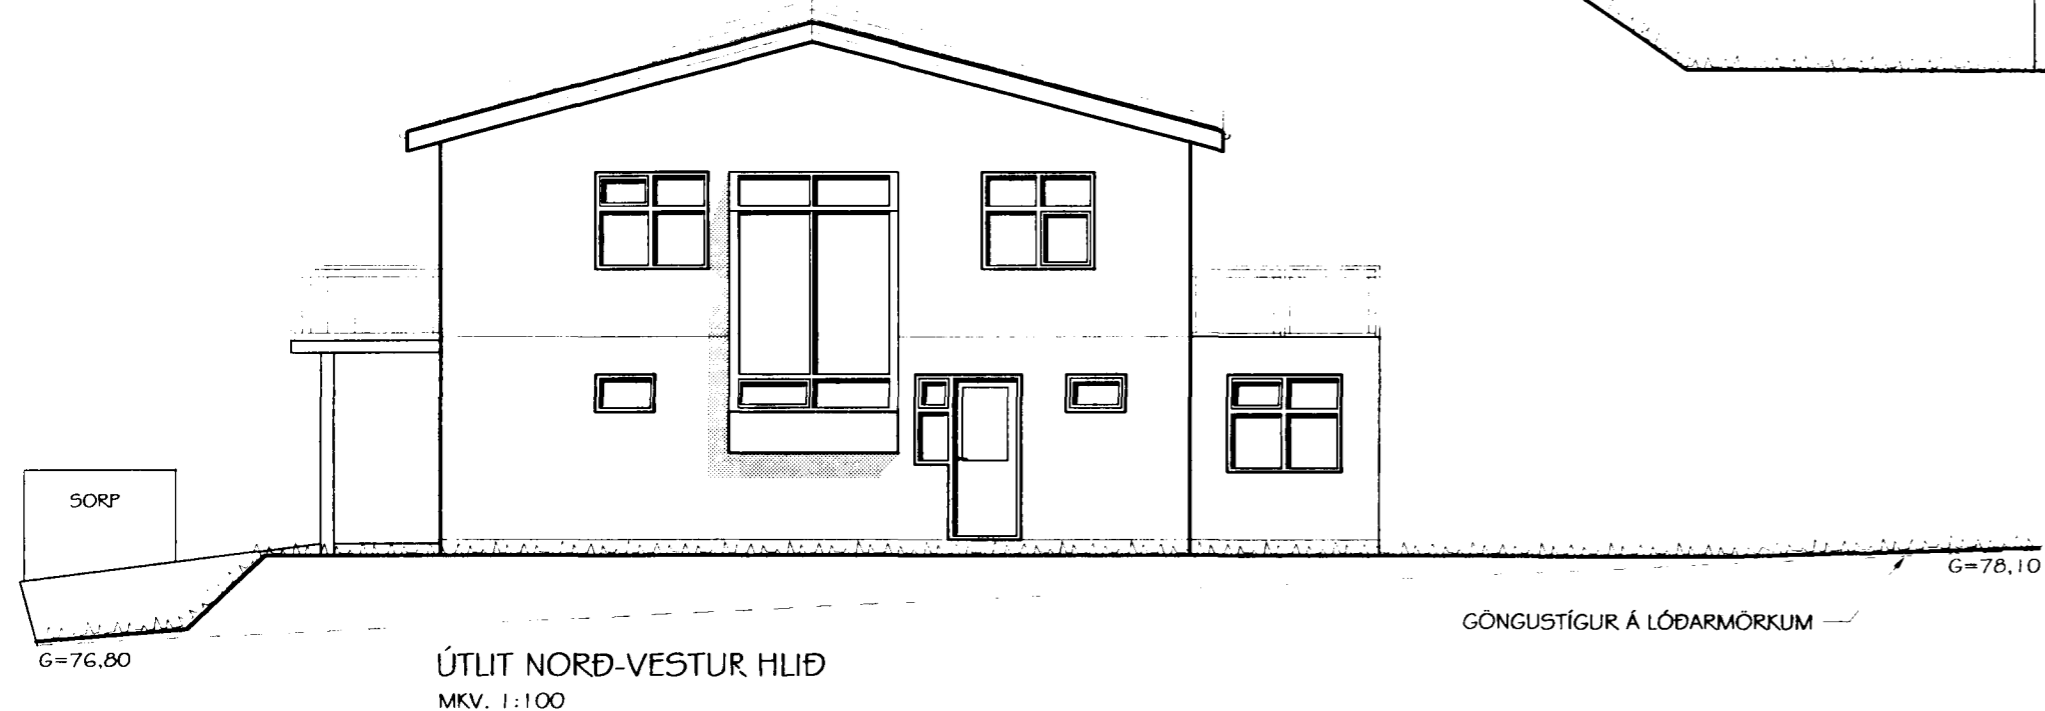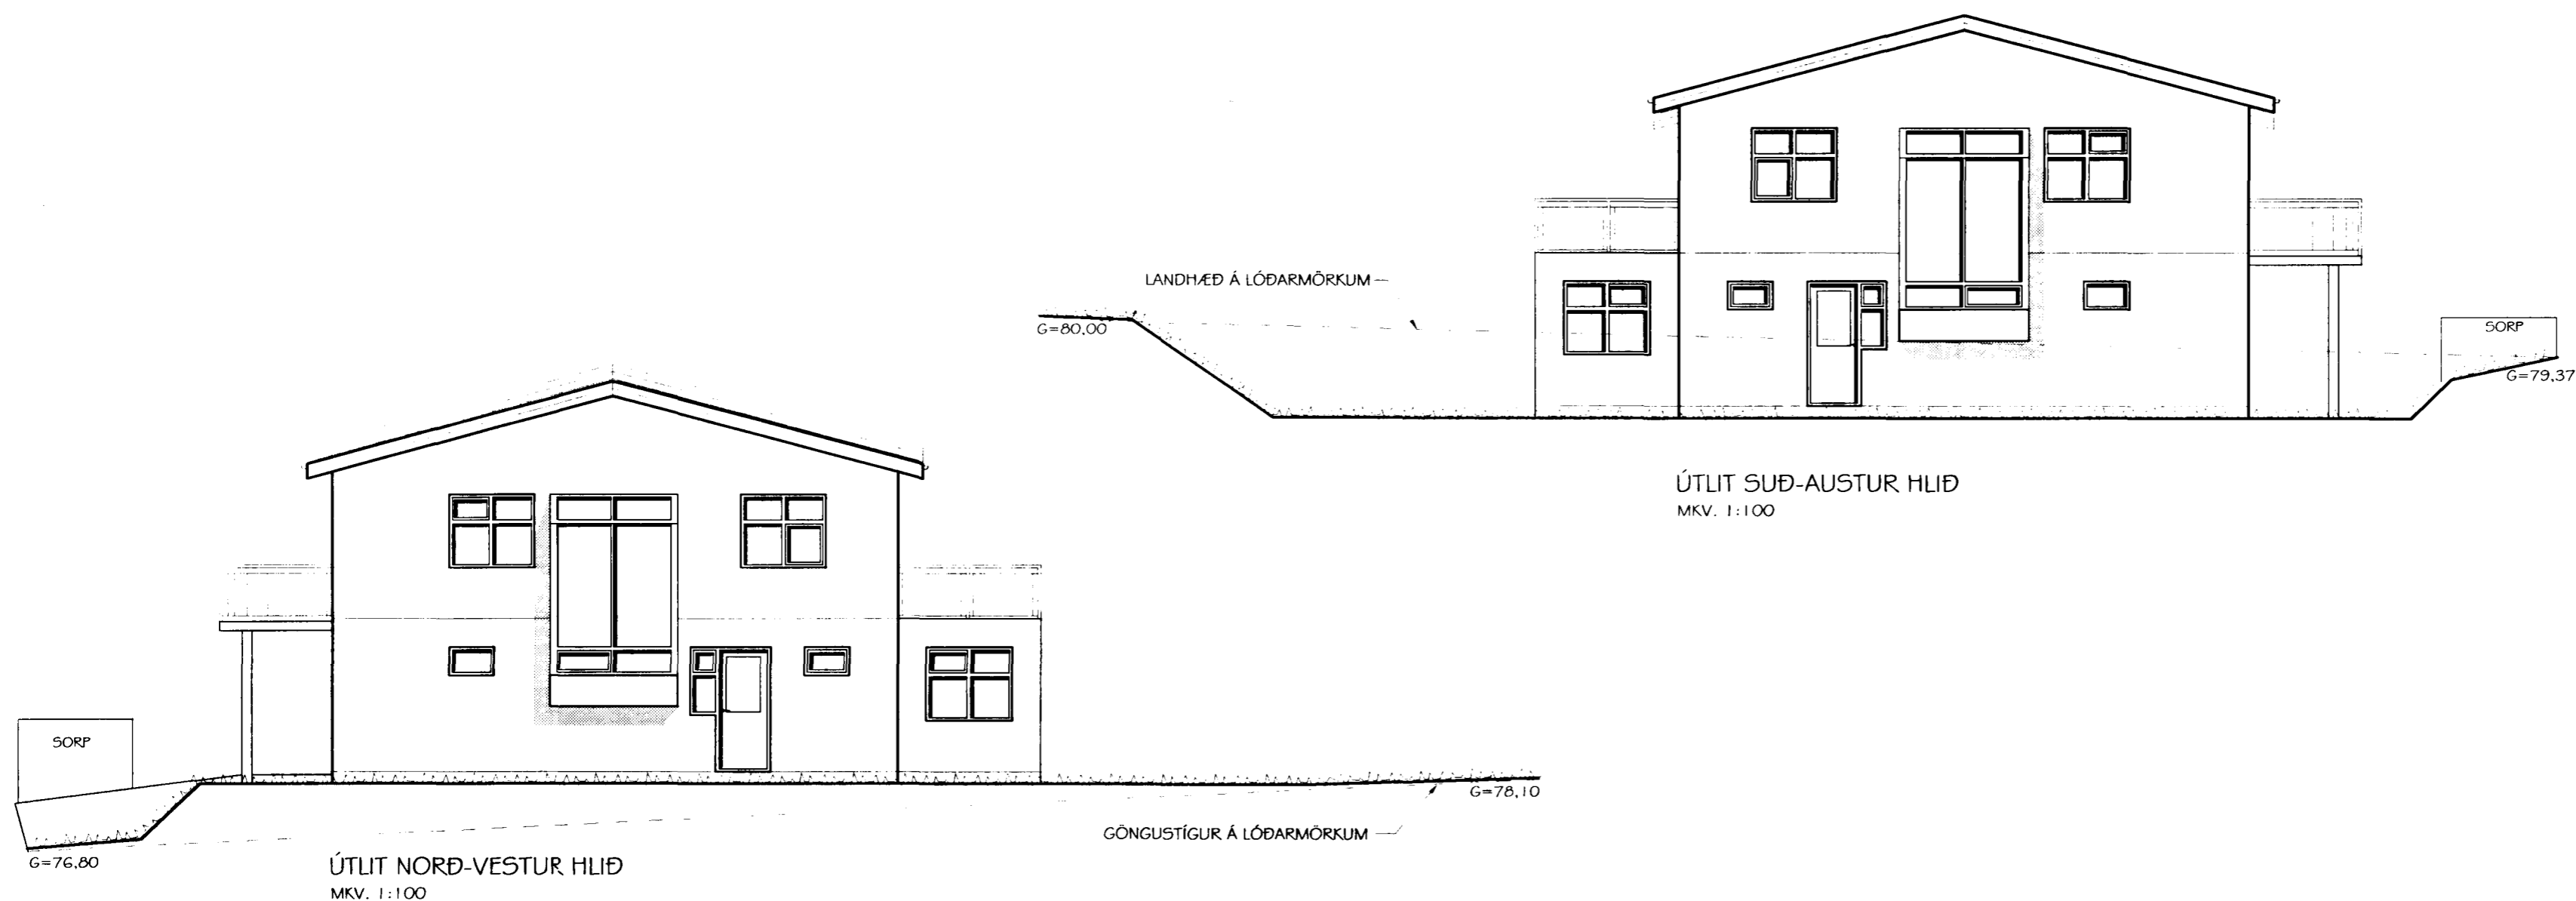

Br. nr.	Dags.	Af.	Breyting
(A)	01.09.01	ÞF	hús 6 hækkað um 30 sm; gluggum breytt
(B)			
(C)			
(D)			

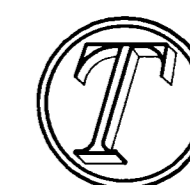

**TEIKNISTOFAN  
TORGIÐ**  
RÁÐGJÖF - HÖNNUN - EFTIRLIT

ÁRMOLI 36, 108 REYKJAVÍK, Sími 568-8866, FAX 568-8878  
Þorsteinn Friðbjólfsson, Magnús Þ. Guðmundsson,  
byggingateknifræðingur, innanhússarkitekt.  
Kt. 211055-5299 Kt. 240654-5559

## SVÖLUÁS 6 OG 8 HAFNARFIRÐI

Teikningarheiti: ÚTLITSMYNDIR

Dags. 07.06.2001. Kvart. 1:100

Hannað ÞF Teiknað HS/ÞSamp.

Verknr. 01-809 Teikn.nr. 104 Breyt.nr. A