
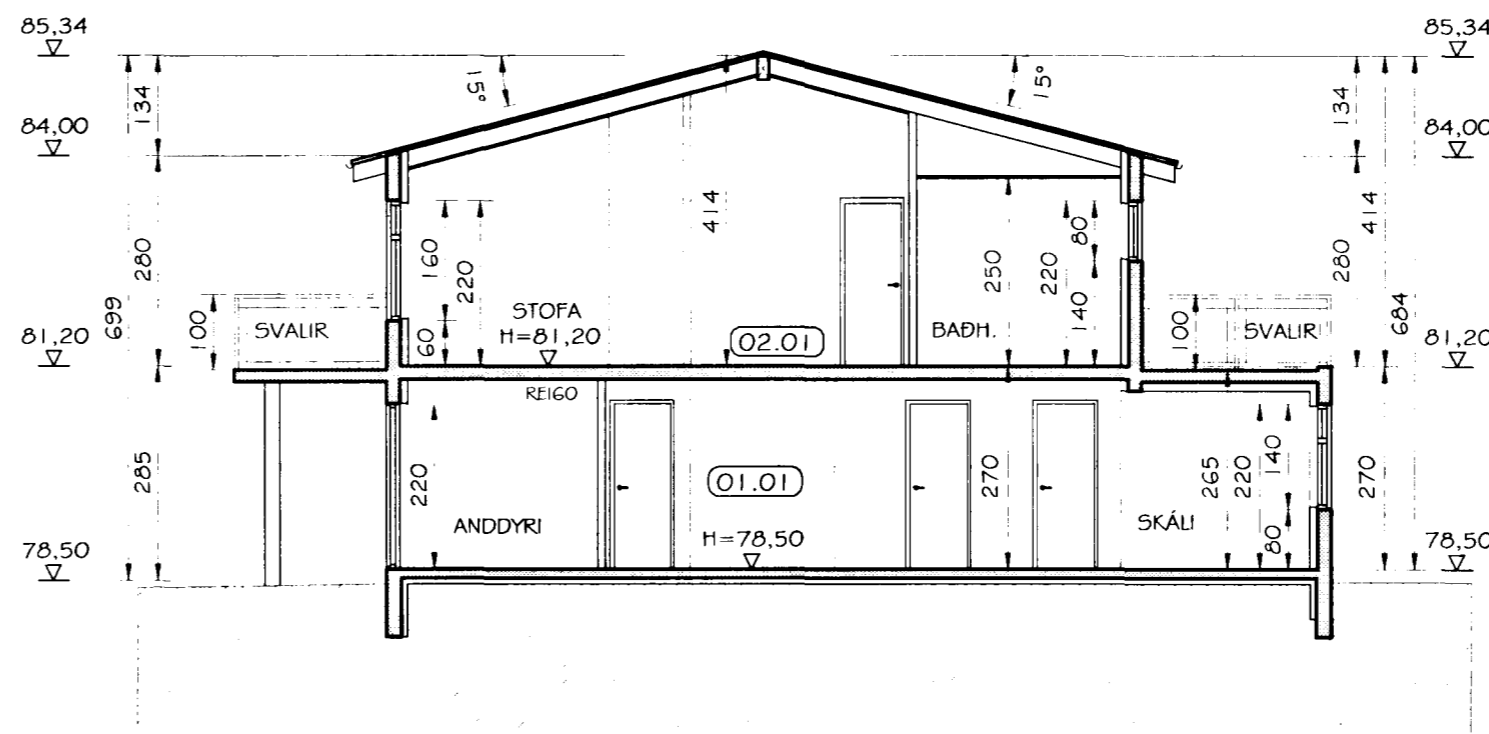
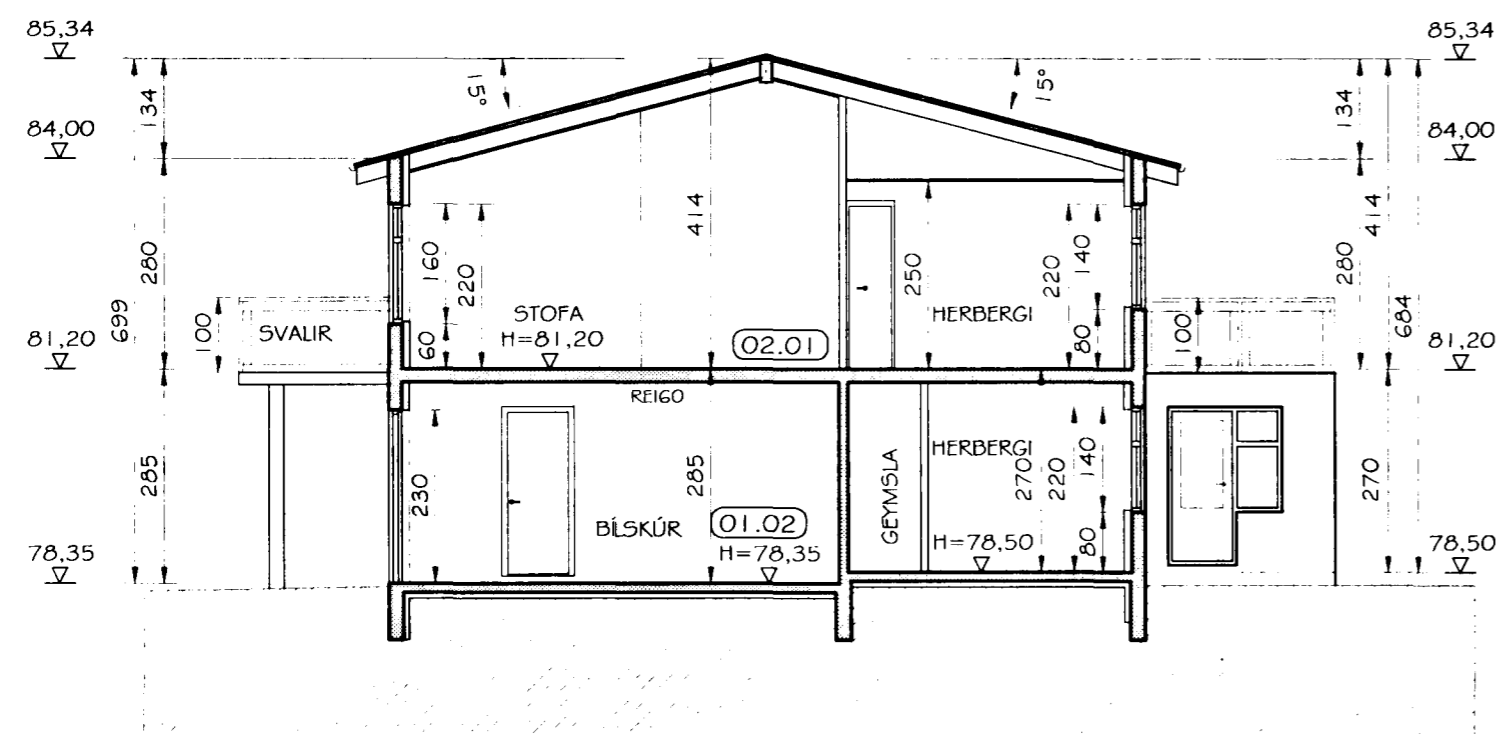


Samþykkt þann  
12 SEPT. 2001

Byggingafulltrúinn í Hafnarfirði  
F.h. Kristján Þórarinnsson

ASKILIÐ,  
SJA BÖKUN

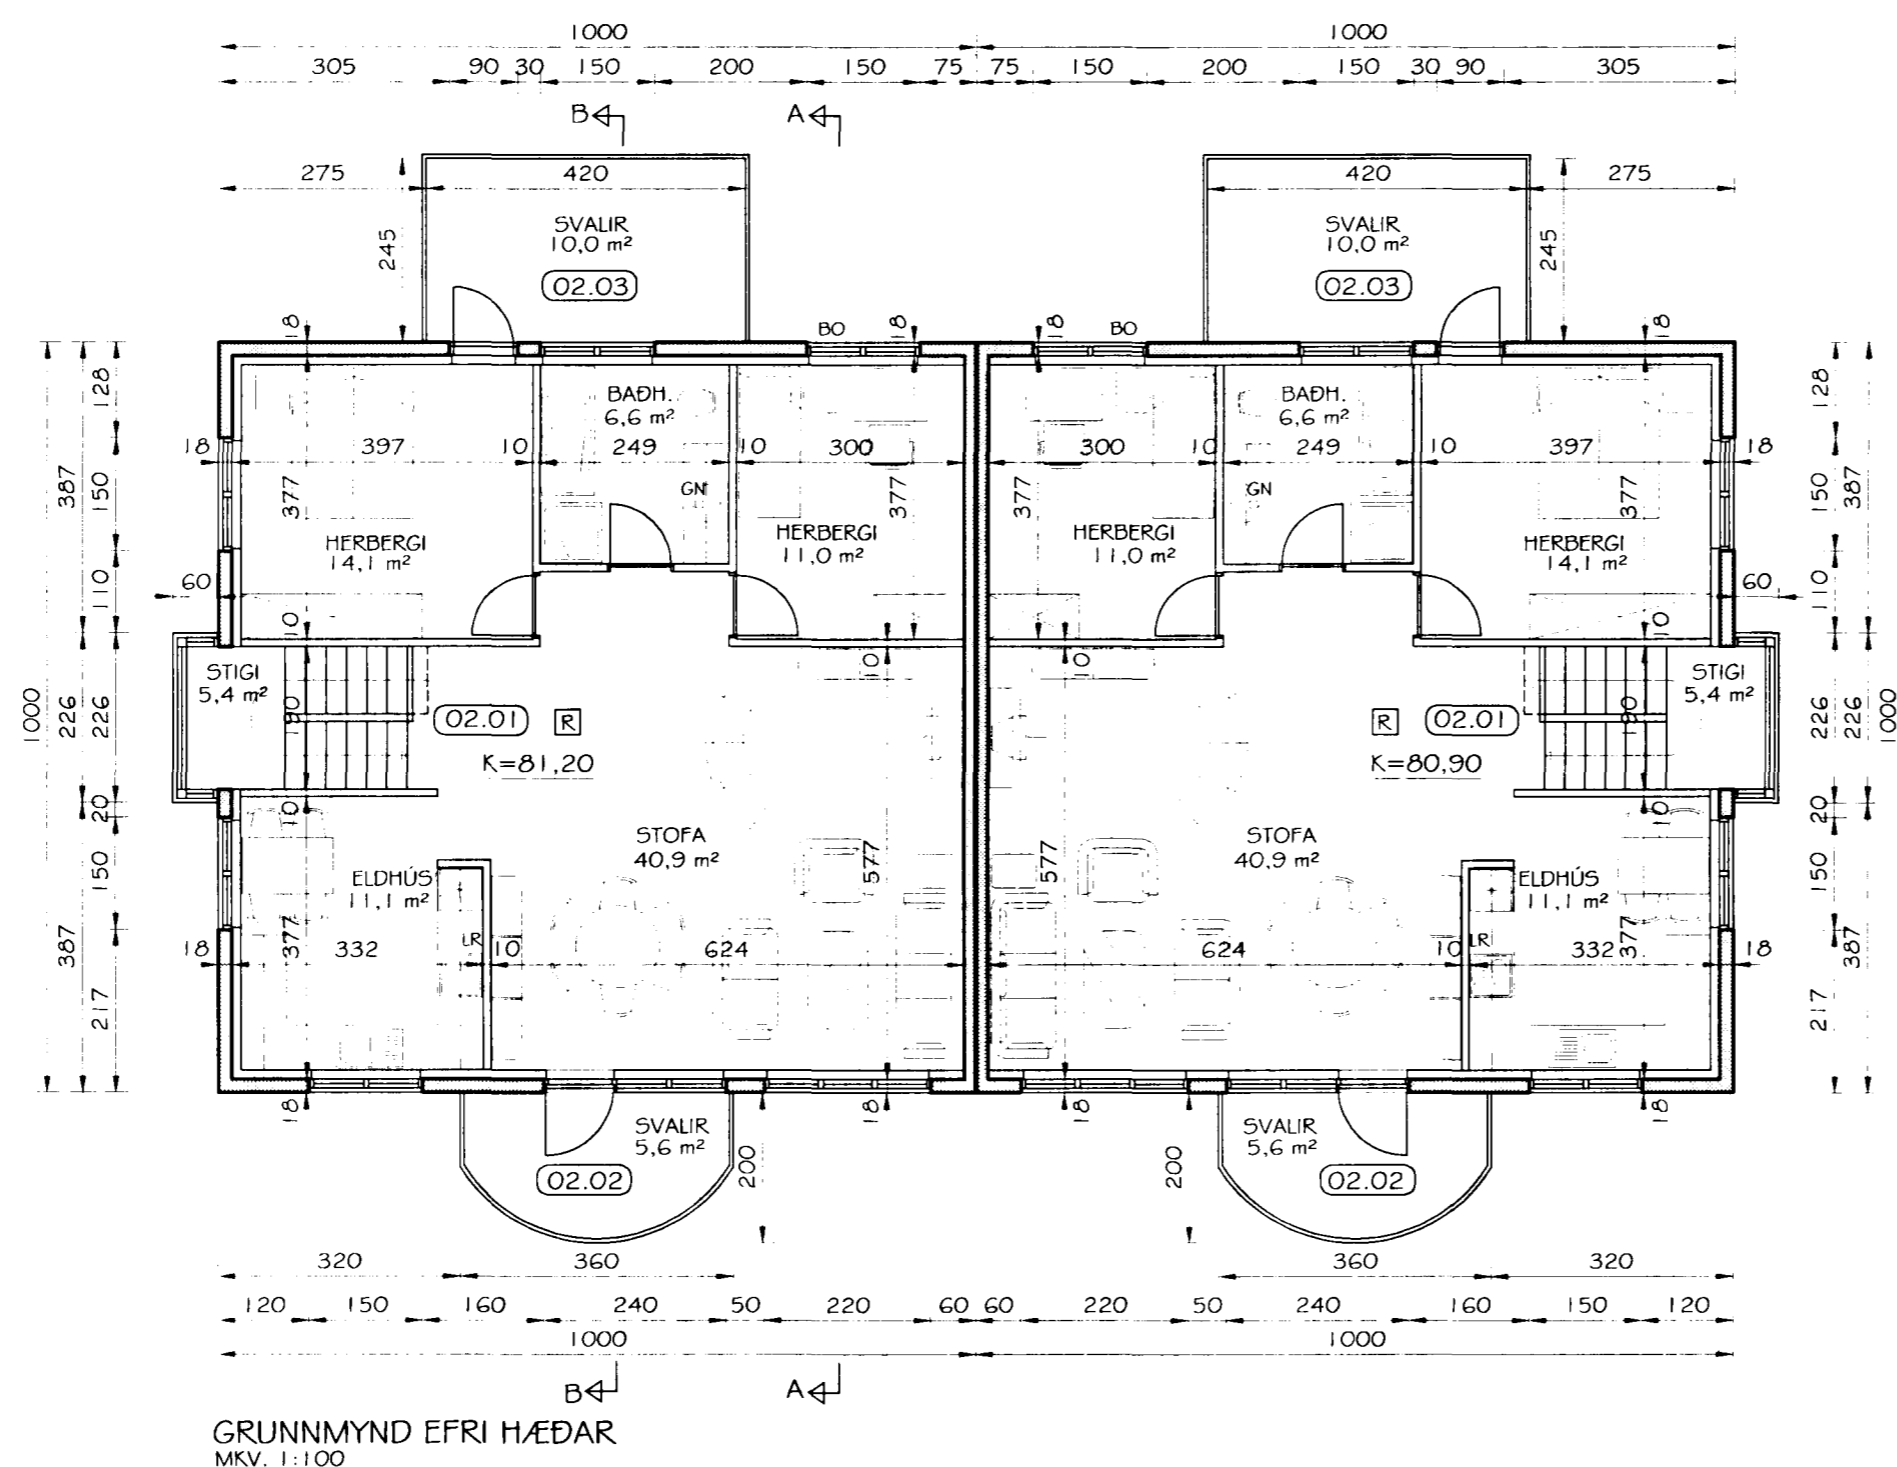

Br. nr.	Dags.	Af.	Breyting
(A)	01.09.01	ÞF	gólfkoti háss nr. 6 hækkaður um 30 sm.
(B)			
(C)			
(D)			

**TEIKNISTOFAN  
TORGIÐ**  
RÁÐGGJÖF - HÖNNUN - EFTIRLIT

ARMÚLI 36, 108 REYKJAVÍK, Sími 568-8866, FAX 568-8878  
Þorsteinn Friðþjófsson, Magnús Þ. Guðmundsson,  
byggingateknifræðingur, innanhússarkitekt.  
Kt. 211055-5299 Kt. 240654-5559

**SVÖLUÁS 6 OG 8  
HAFNARFIRÐI**

Teikningarheiti: GRUNNMYND EFRÍ HÆÐAR  
SNID A-A, B-B

Dags. 07.06.2001. Kvarði 1:100

Hannað ÞF Teiknað HS/ÞB

Verknr. 01-809 Teikn.nr. 103 Breyt.nr. A