




Sambýkkt þann

12 SEPT. 2001

Byggingafulltrúinn í Hafnarfirði
F.h. Kristján Þórarinnsson

ÁSKILIÐ,
SJA BÖKUN

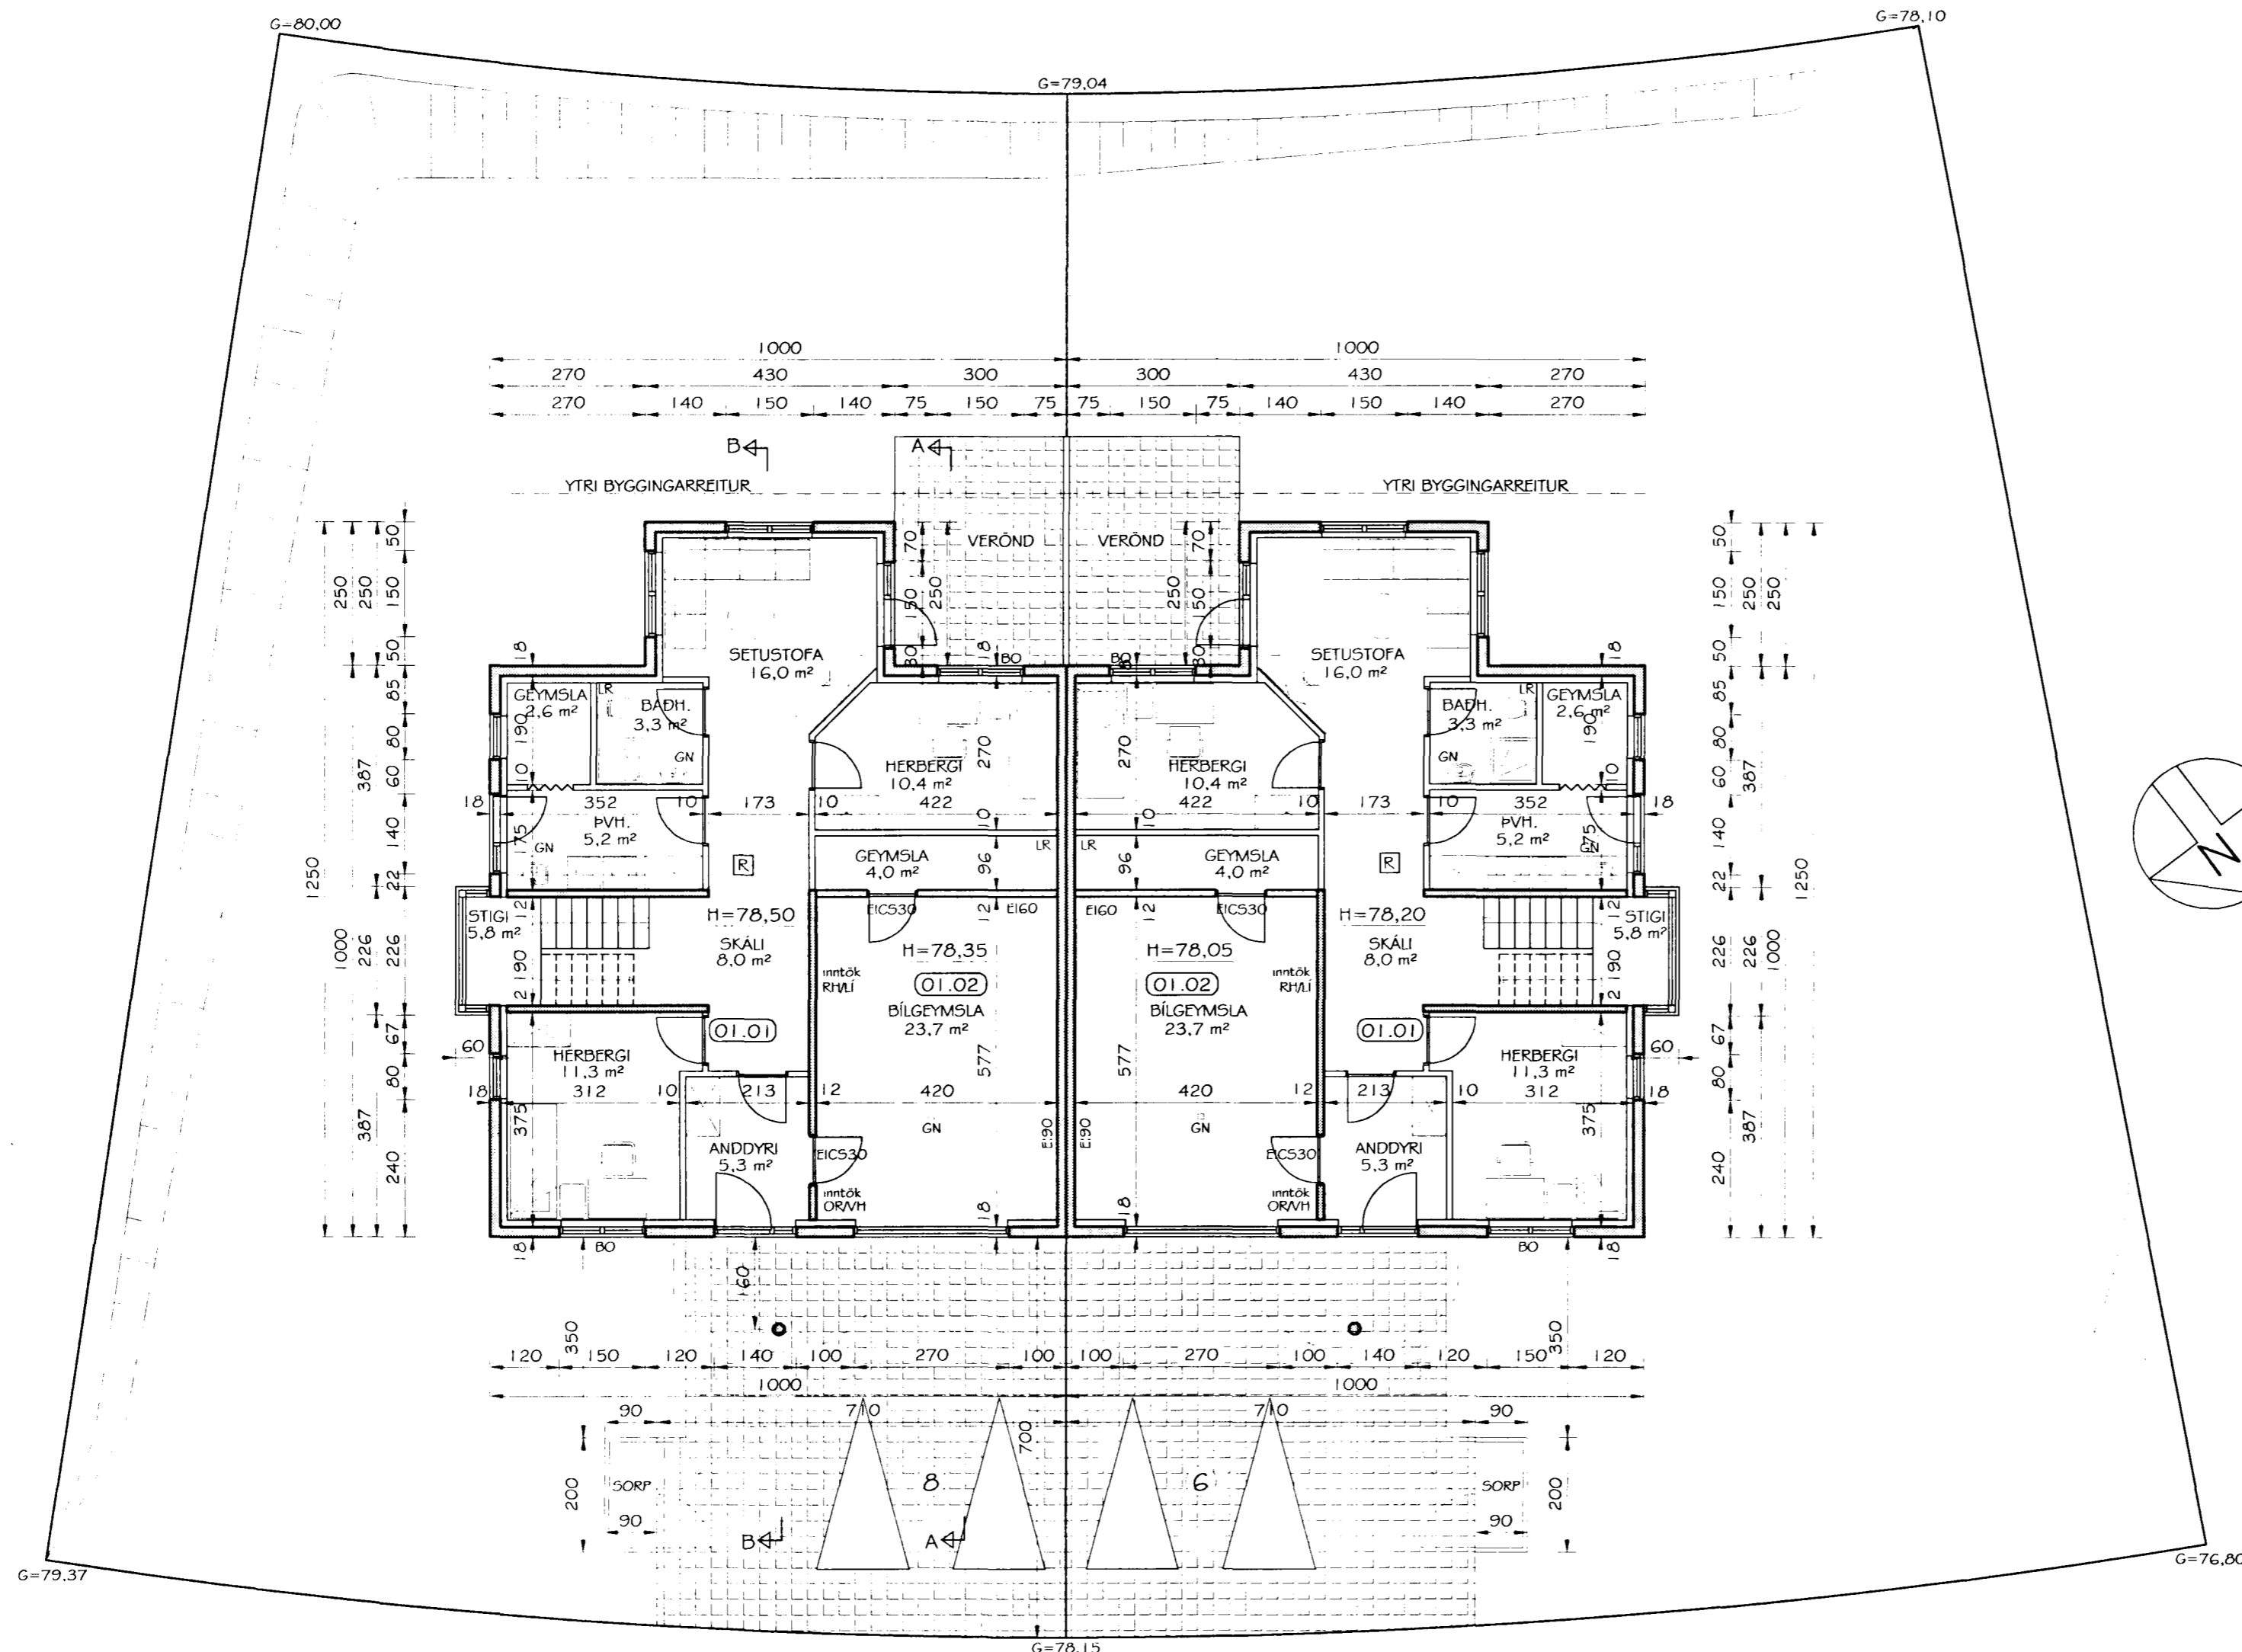

GRUNNMYND NEDRI HÆÐAR
MKV. 1:100

Br. nr.	Dags.	Af.	Breyting
(A)	01.09.01	ÞF	hæðarkóti húss nr. 6 hækkaður um 30 sm.
(B)			
(C)			
(D)			


 **TEIKNISTOFAN
TORGIÐ**
RÁÐGGJÖF - HÖNNUN - EFTIRLIT

ARMOLI 36, 108 REYKJAVÍK, Sími 568-8866, FAX 568-8878
Þorsteinn Friðbjólfsson, Magnús Þ. Guðmundsson,
byggingateknifræðingur, innanhússarkitekt.
Kt. 211055-5299 Kt. 240654-5559

SVÖLUÁS 6 OG 8 HAFNARFIRÐI

Teikningarheiti: GRUNNMYND NEDRI HÆÐAR

Dags. 07.06.2001. Kvarði 1:100

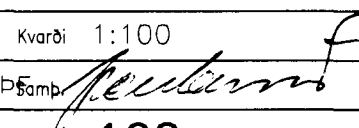Hannað ÞF Teiknað HS/ÞSamp 

Verknr. 01-809 Teikn.nr. 102 Breyt.nr. A