


GRUNNMYND 2.H.



GRUNNMYND 1.H.

20.02.02 BREYTING: HÆÐ Á GLUGGUM OG HURÐUM.  
STÖÐVEGGUR Í LÖÐARMÖRKUM SJÁ TEIKN. 04/10

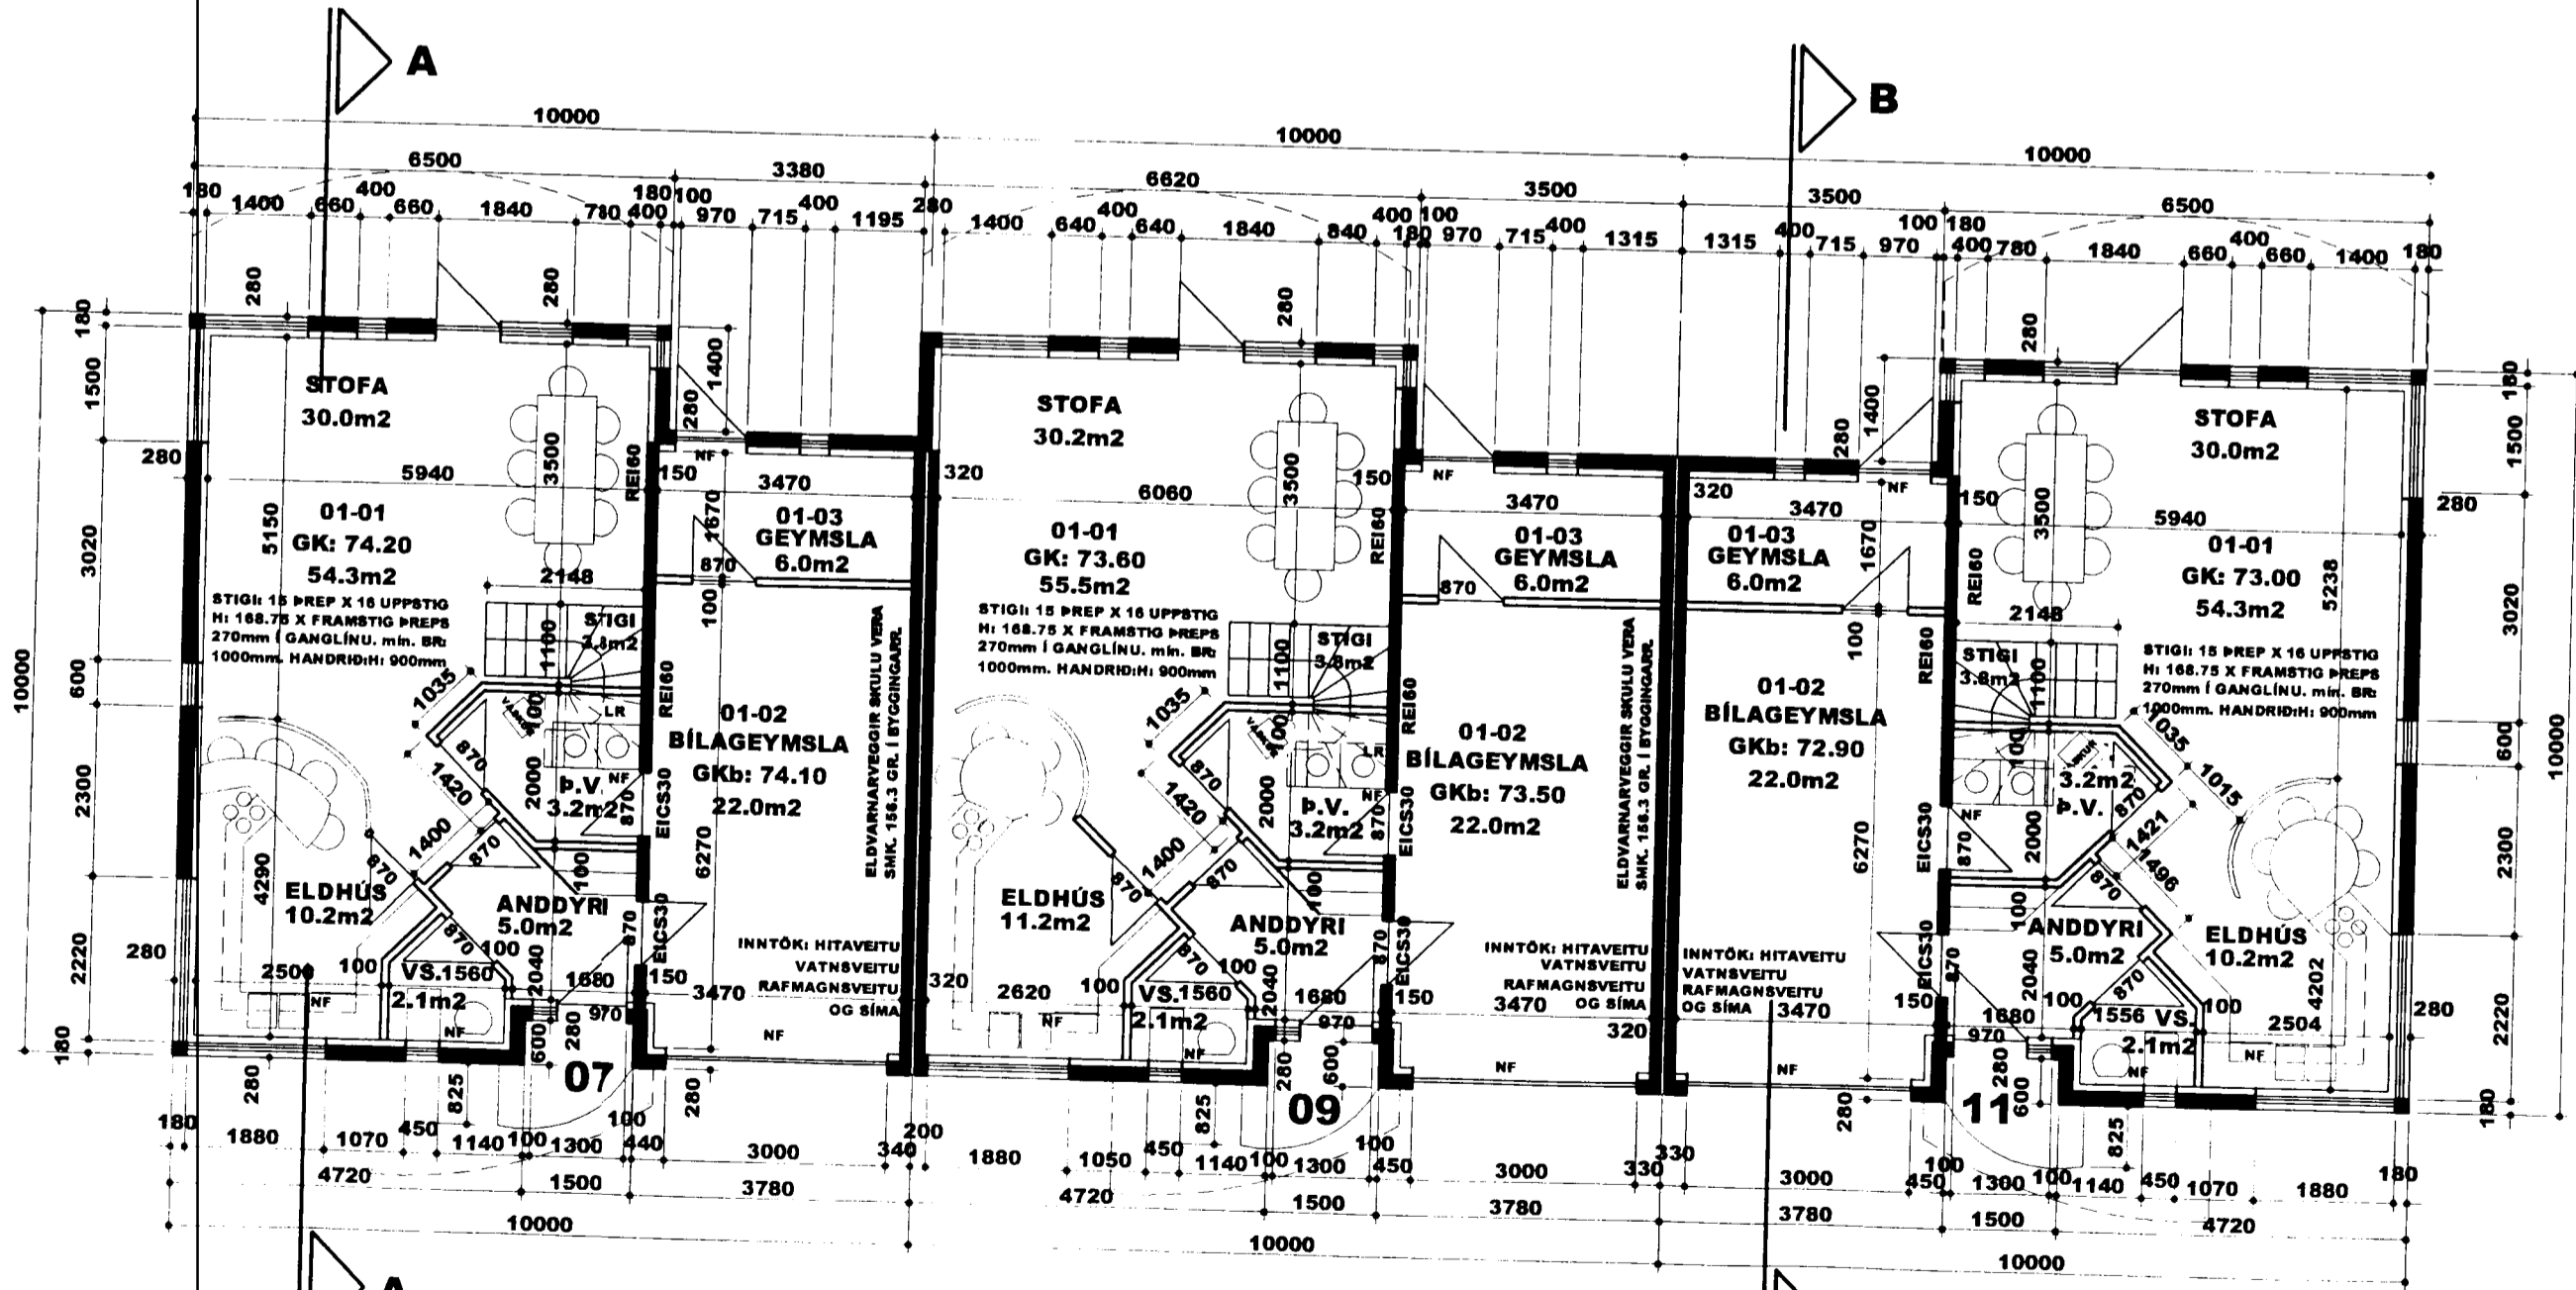

HEITI: **RÁÐHÚS VIÐ SVÖLUÁS 07, 09 OG 11. 220 HF.**  
 MANNAD: **HÓMEIRA GHARAVI** **ÞORGEIR ÞORGEIRSSON**  
 DAGS: **20.02.02** MKV: 1:100 TEIKN.NR: 02 /10 VERKEFNI NR: 0107150  
 SAMÞYKKT: \_\_\_\_\_ KENNITALA: 240657-5469

BYGGINGAR OG SKIPULAGSHÖNNUN ehf. kt:501000-2050 VSK:24965  
 SUÐURLANDSBRÁUT 10, 108 REYKJAVÍK. S/ F: 588.8890 telknstofan@tal.is