





Samþykkt þann

09 MARS 2002


Byggingafrúinn í Hafnarfirði
F.h. Kristján Þórarinnsson

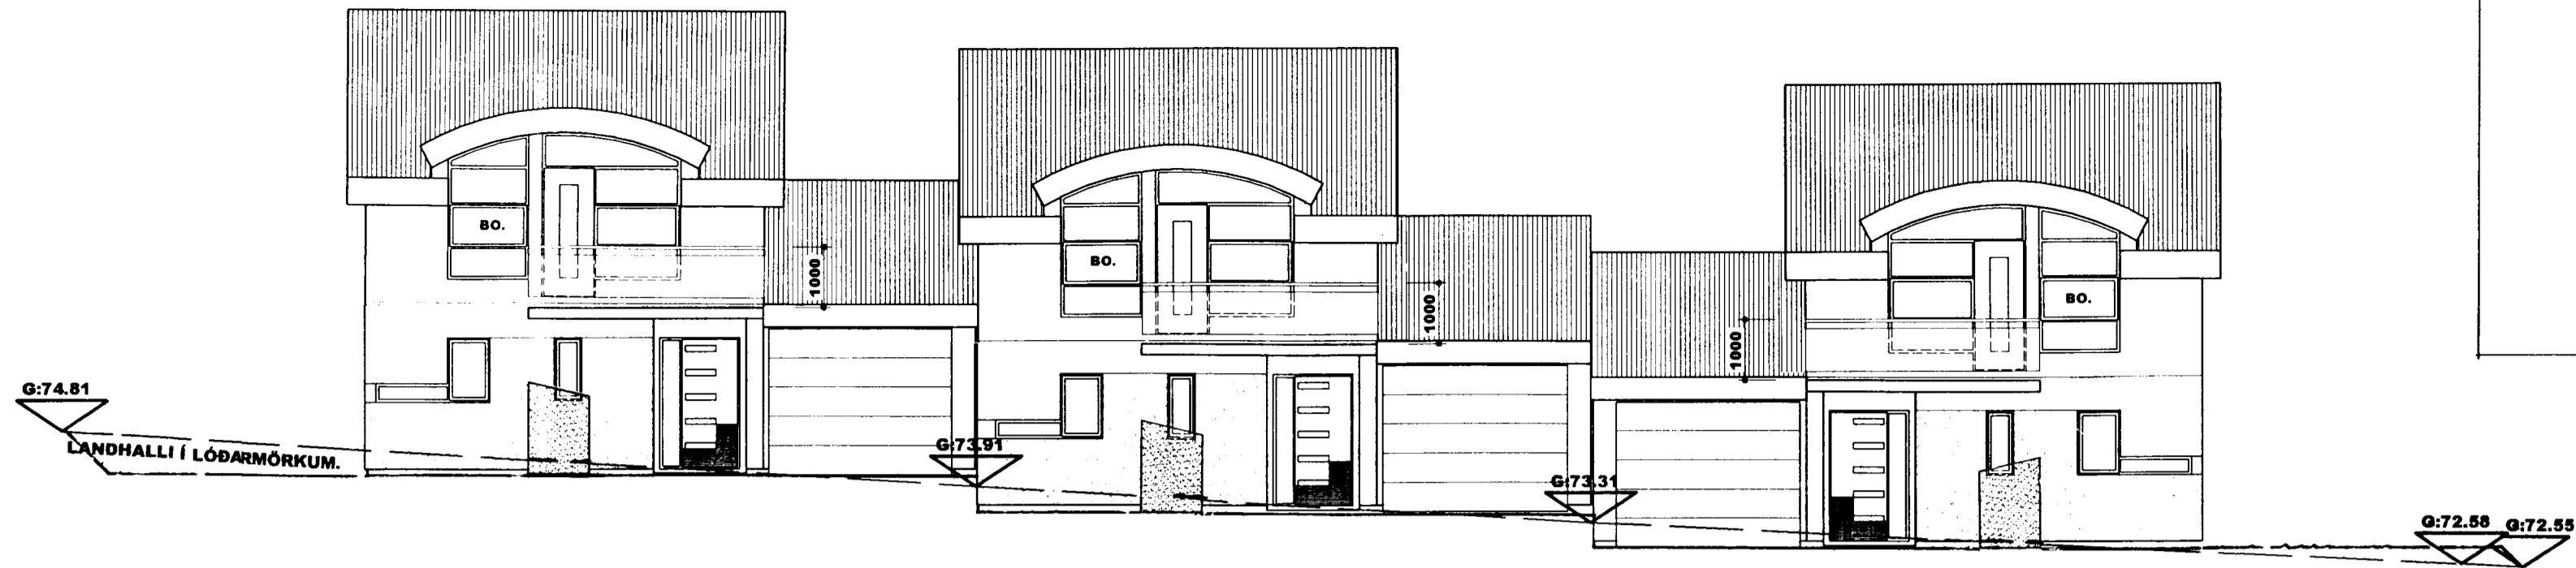


AUSTUR.

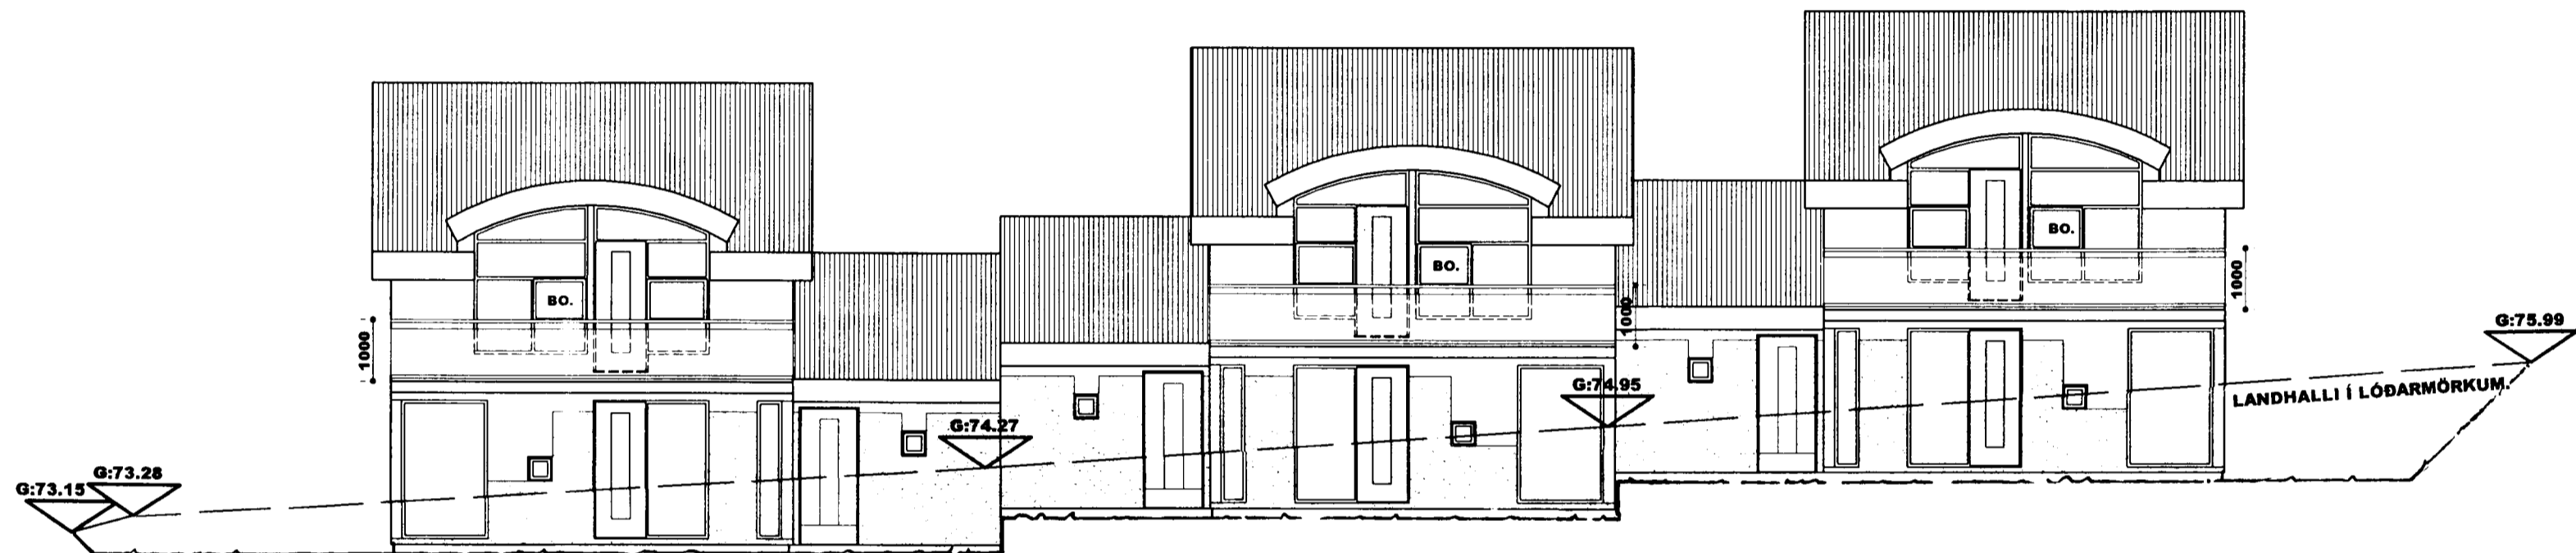

VESTUR.

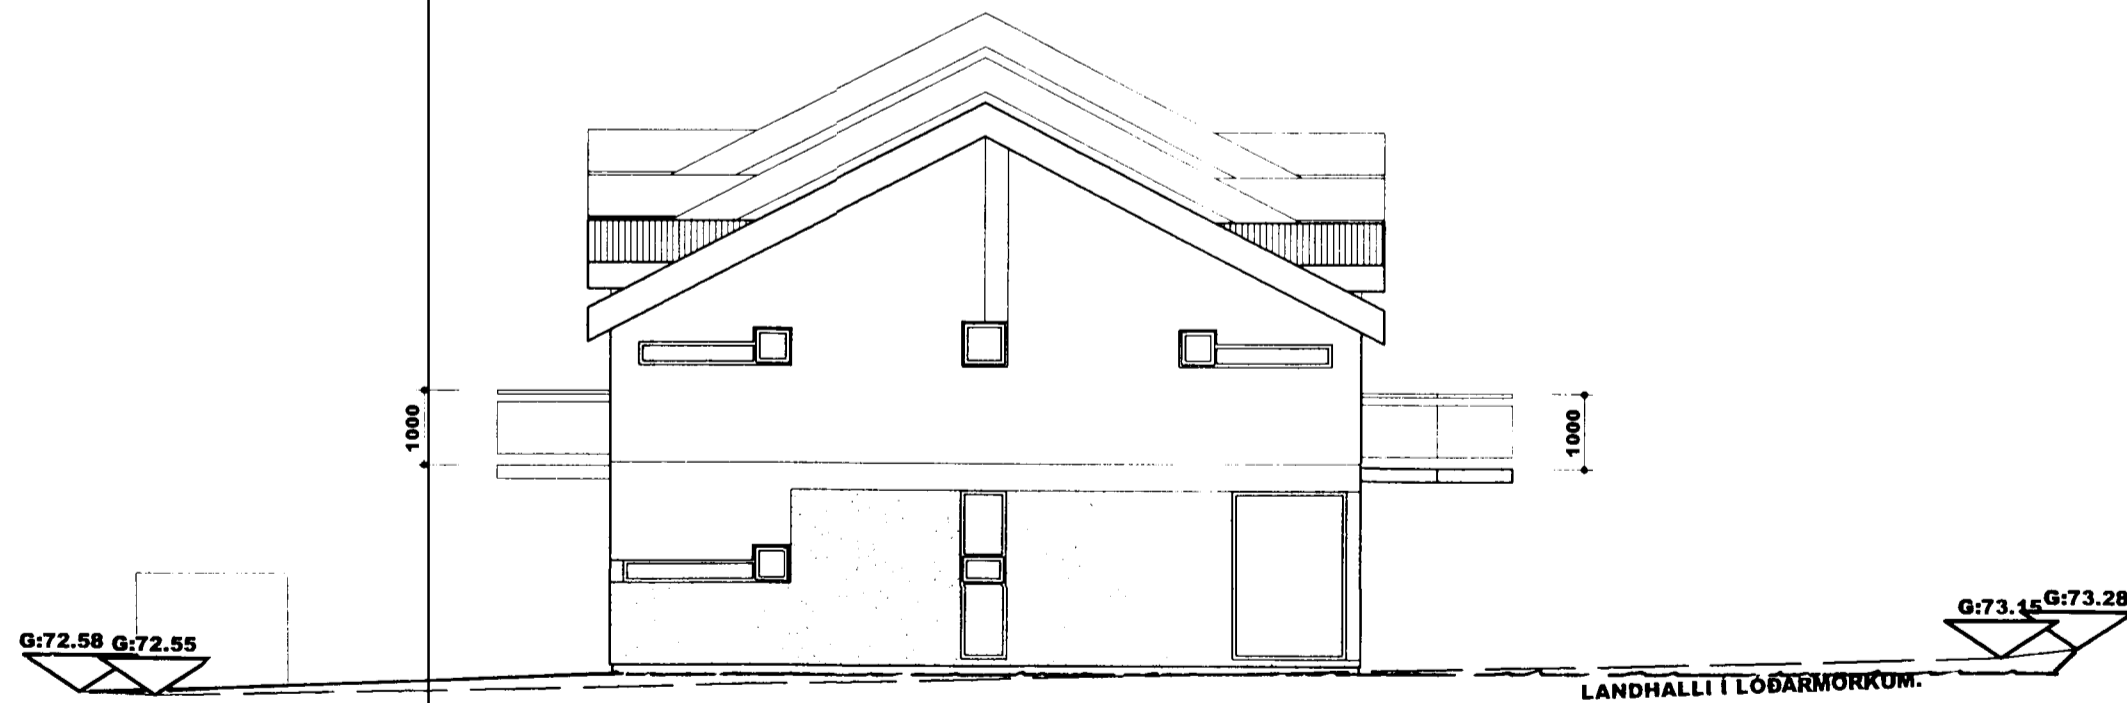

NORÐUR.

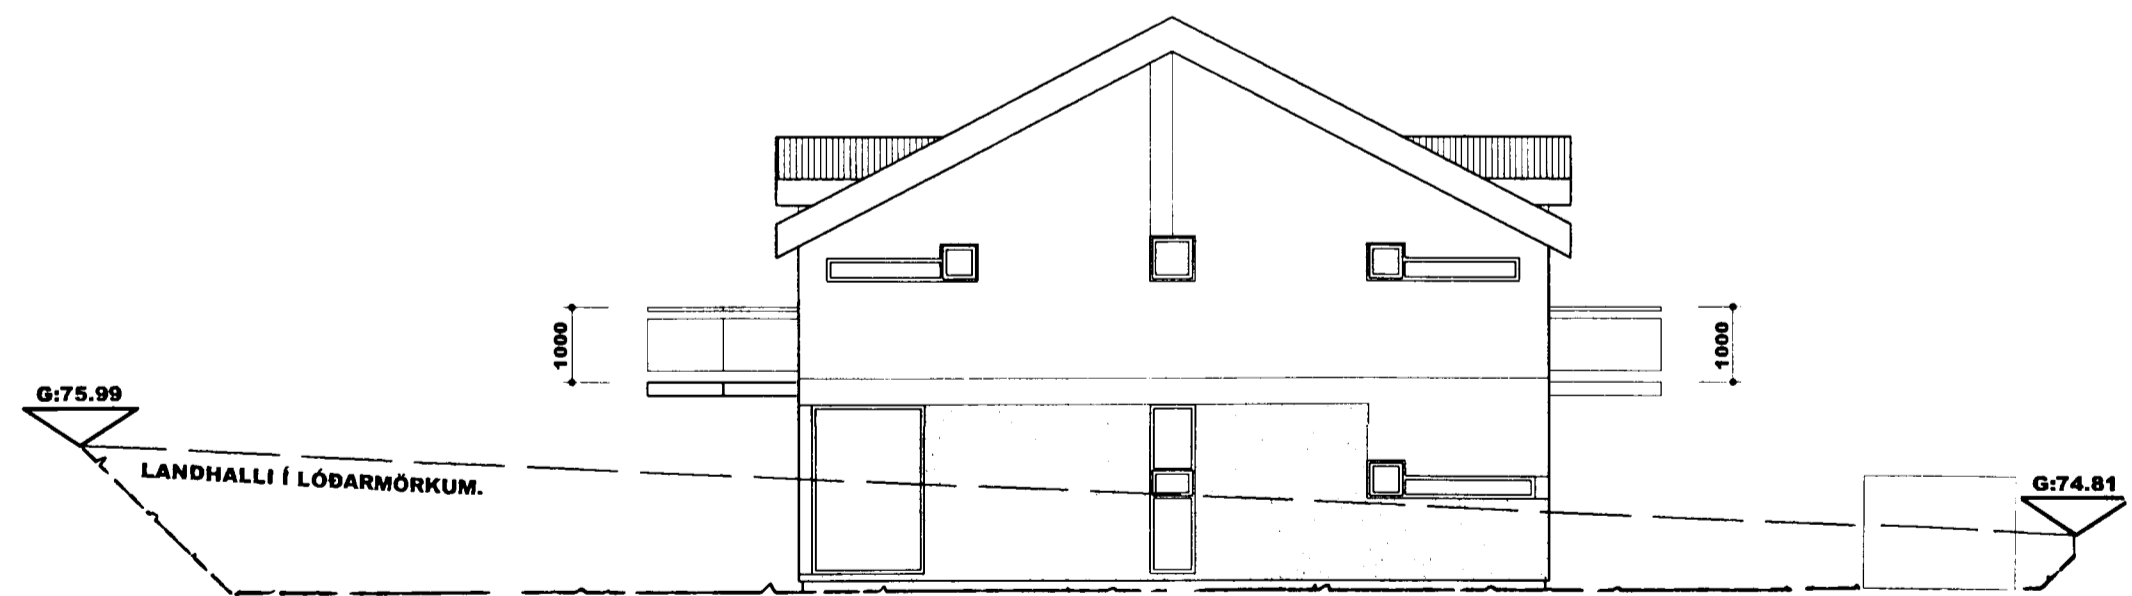

SUÐUR.

20.02.02 BREYTING: HÆÐ Á GLUGGUM OG HURÐUM.
STÖBVEGGUR Í LÓÐARMÖRKUM SJÁ TEIKN. 04/10

HEITI: RAÐHÚS VIÐ SVÖLUÁS 07, 09 OG 11. 220 HF.

HANNAÐ: HÓMEIRA GHARAVI ÞORGEIR ÞORGEIRSSON

DAGS: 20.02.02 MKV: 1:100 TEIKN.NR:03 /10 VERKEFNI NR: 0107150

SAMÞYKKT: KENNITALA: 240657-5469

BYGGINGAR OG SKIPULAGSHÖNNUN ehf. kt:501000-2050 VSK:24965
SUÐURLANDSBRÁUT 10, 108 REYKJAVÍK. S/ F: 588.8890 telknistofan@tal.is

