



NORÐUR.

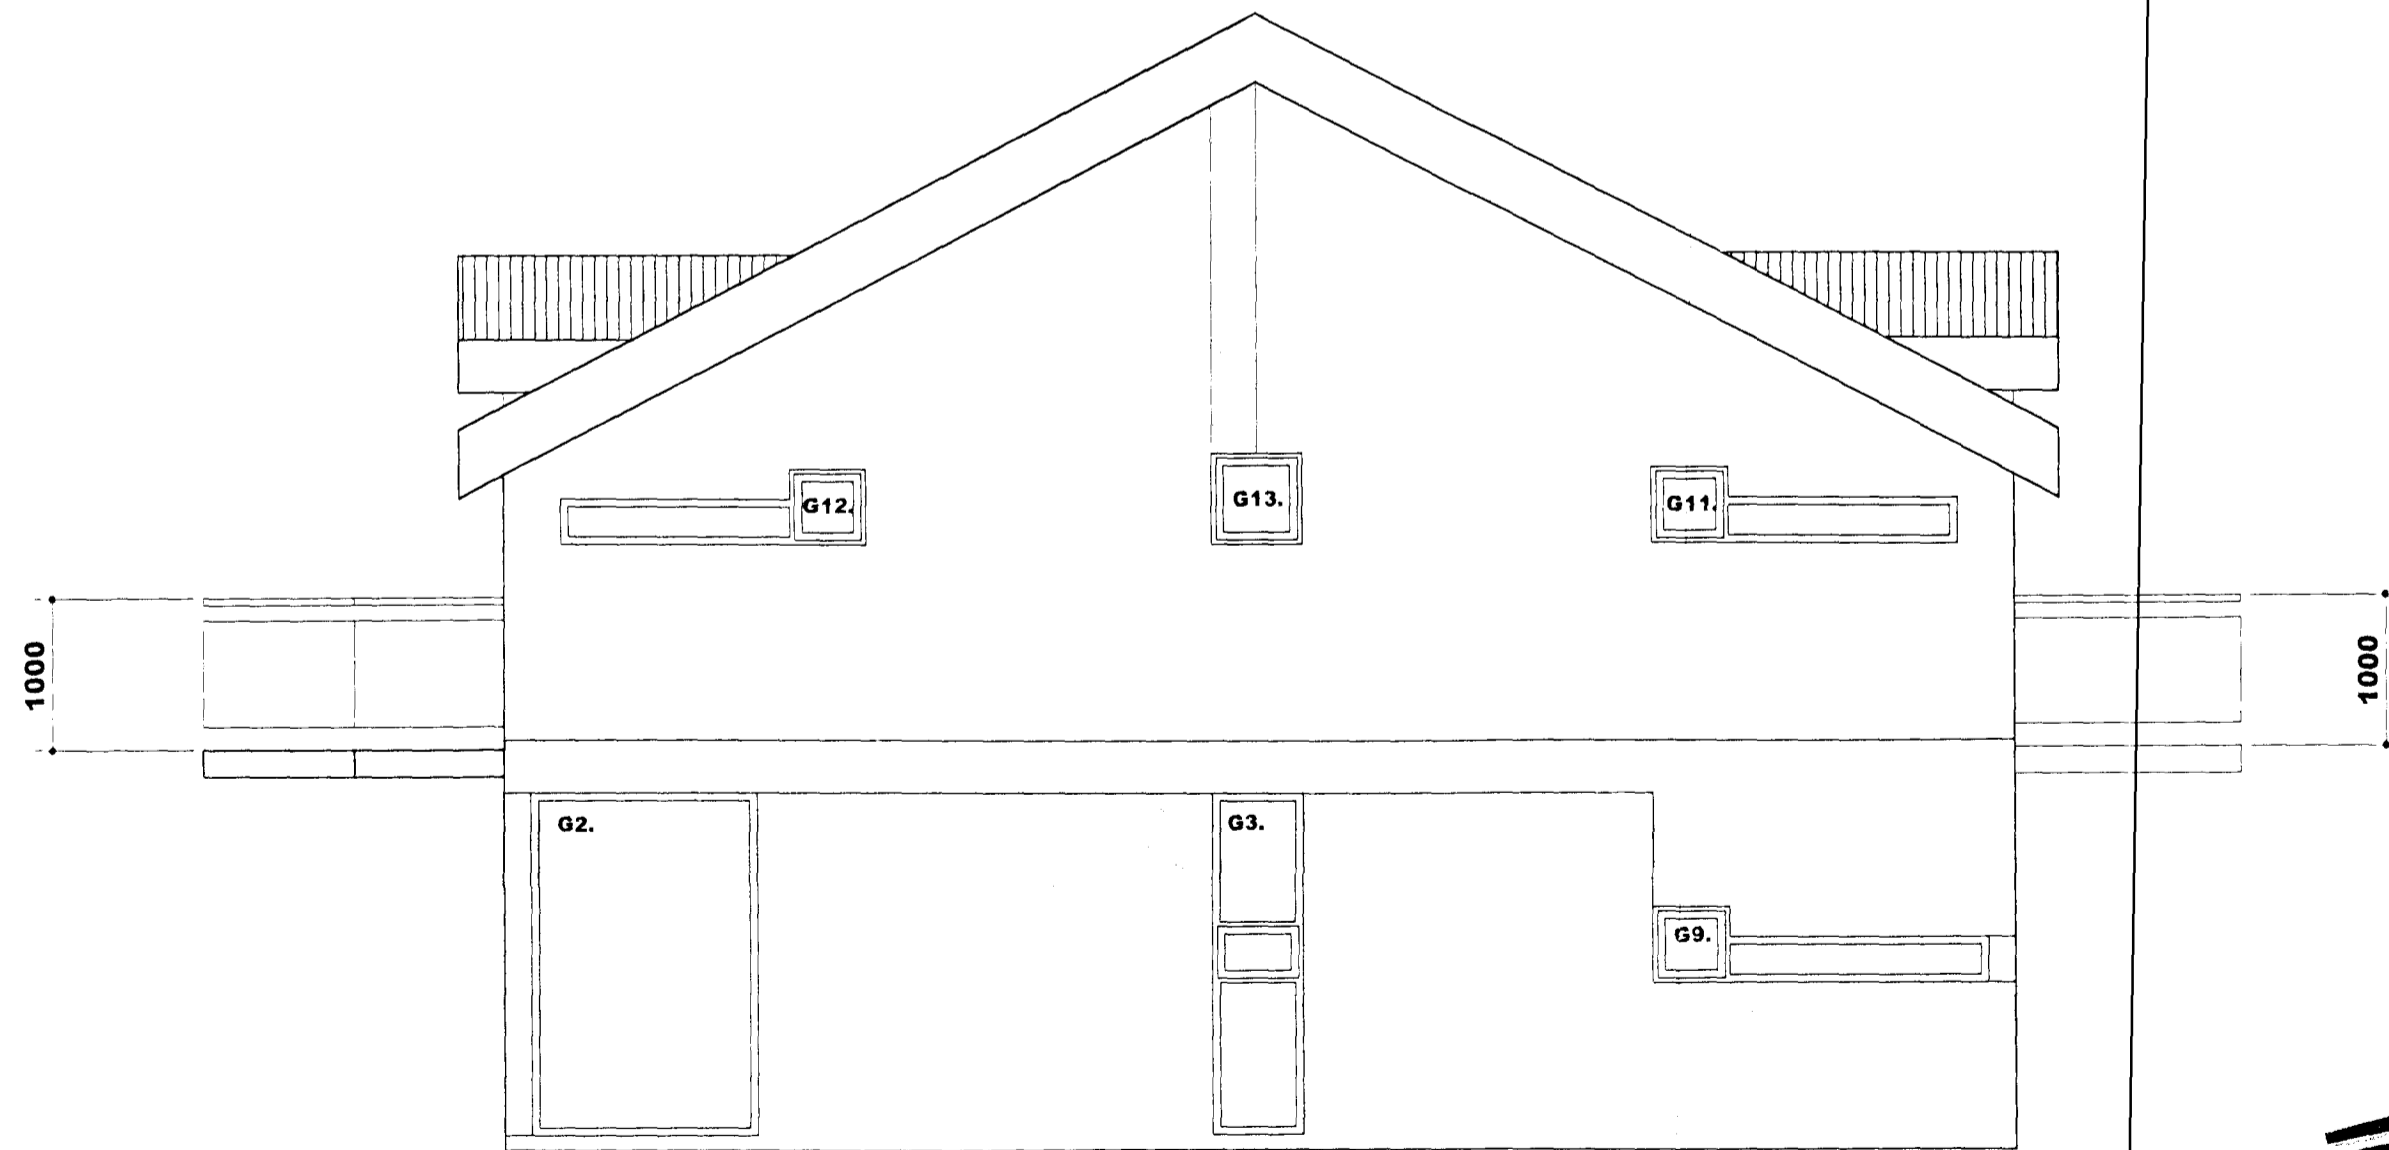

SUÐUR.

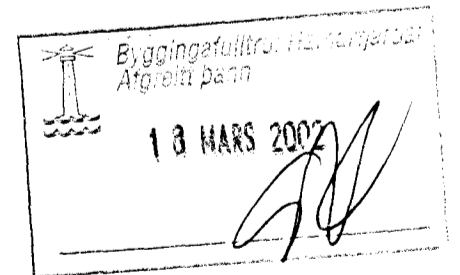

20.02.02 BREYTING: HÆÐ Á GLUGGUM OG HURÐUM.
STOÐVEGGUR Í LÓÐARMÖRKUM SJÁ TEIKN. 04/10

HEITI: **RAÐHÚS VÍÐ SVÖLUÁS 07, 09 OG 11, 220 HF.**

HANNAÐ: **HÓMEIRA GHARAVI** **ÞORGEIR ÞORGEIRSSON**

DAGS: **20.02.02** MKV: 1:50 TEIKN.NR: 13 / 18 VERKEFNI.S NR: 0107150

SAMÞYKKT:  KENNITALA: 240657-5469

BYGGINGAR OG SKIPULAGSHÖNNUN ehf. kt:501000-2050 VSK:24965
SUÐURLANDSBRÁUT 10, 108 REYKJAVÍK. S/ F: 588.8890 teiknistofan@taf.is

