


X-GATA NR. 10. HAFNARFIRÐI MÁL 1:100.

Þreyking á reykhlíf samþ. 25/8 '67  
 E. Sigurðsson


39/66

Samþykkt á fundi bygginga-  
 nefndar þ. 18. 5. 1966

BYGGINGAFULLTRÚINN  
 Í HAFNARFIRÐI  
 Sigurður Ólafsson

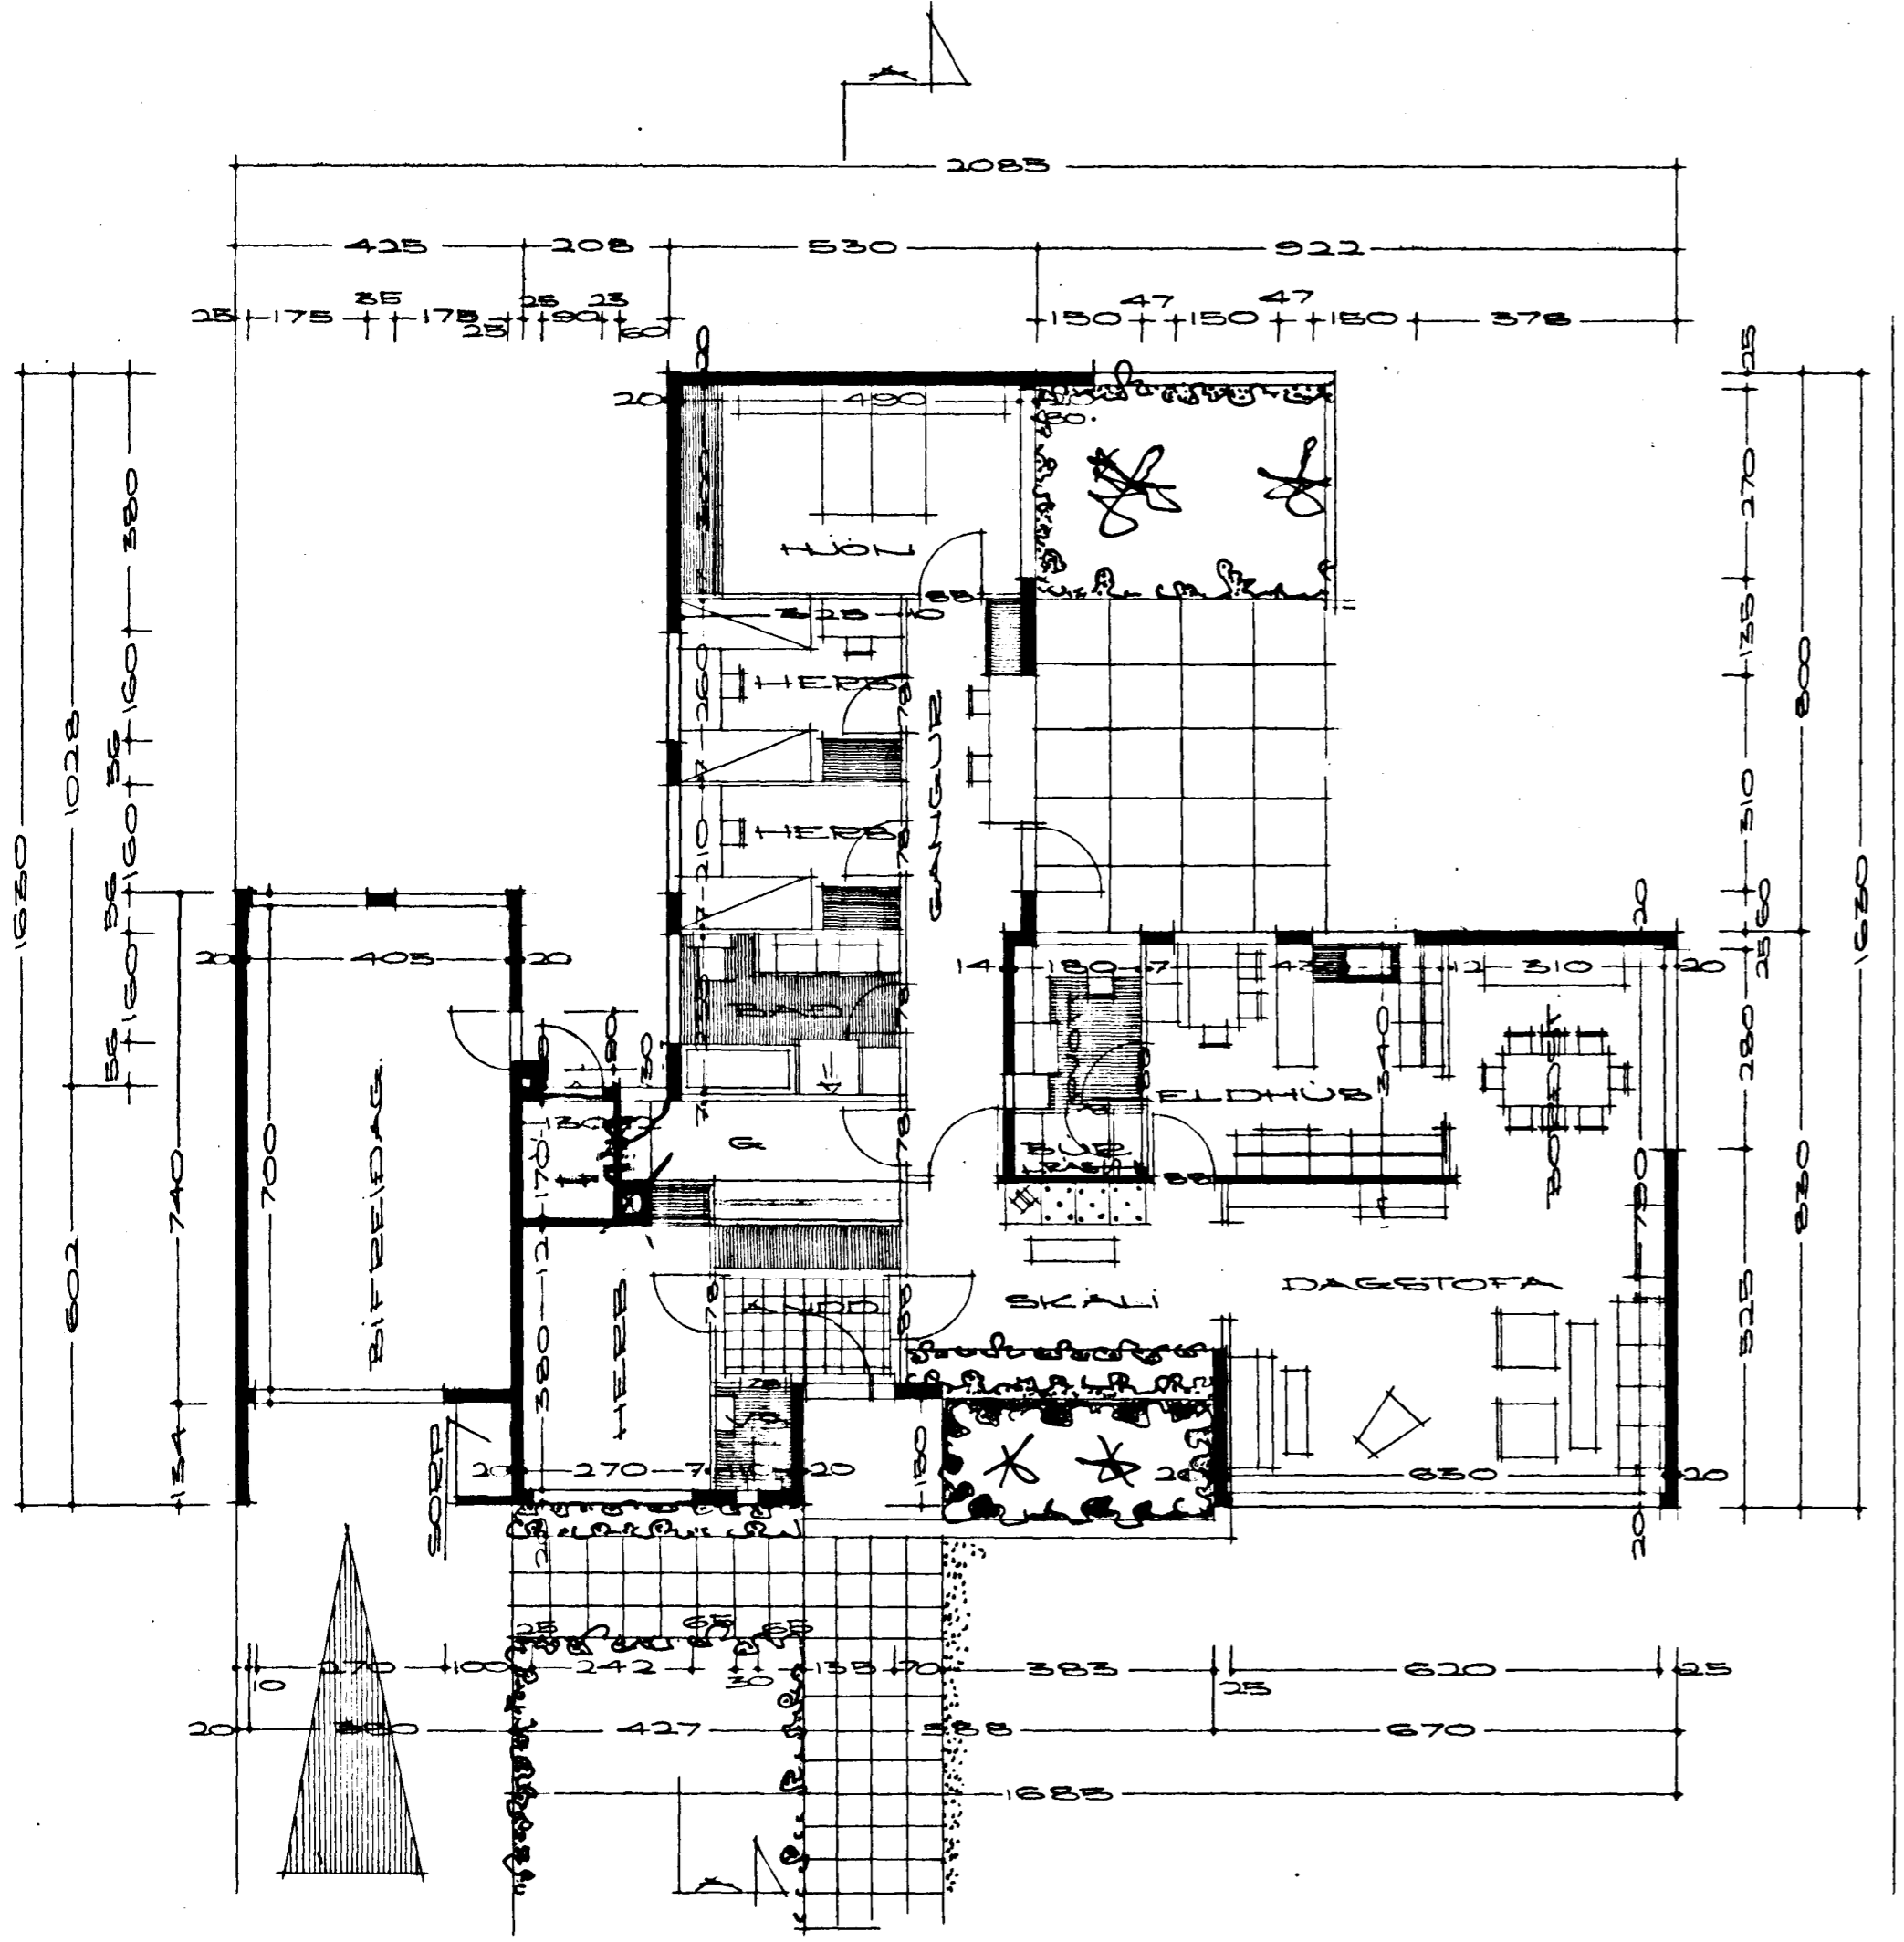


GRUNNMYND HÚSS

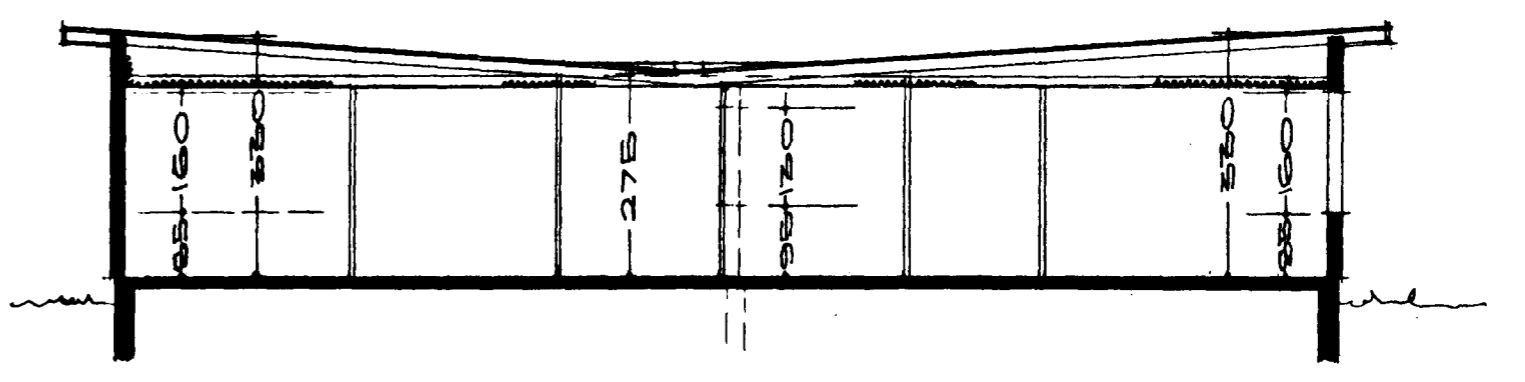

SKURÐUR A-A

AFSTÖÐUMYND Í MÁL 1:1000.  
 FLATARMÁL HÚSS 168.12 M<sup>2</sup>  
 RÚMMÁL HÚSS 207.93 M<sup>3</sup>  
 FLATARMÁL BÍLSKÚRS 30.20 M<sup>2</sup>  
 RÚMMÁL BÍLSKÚRS 75.50 M<sup>3</sup>

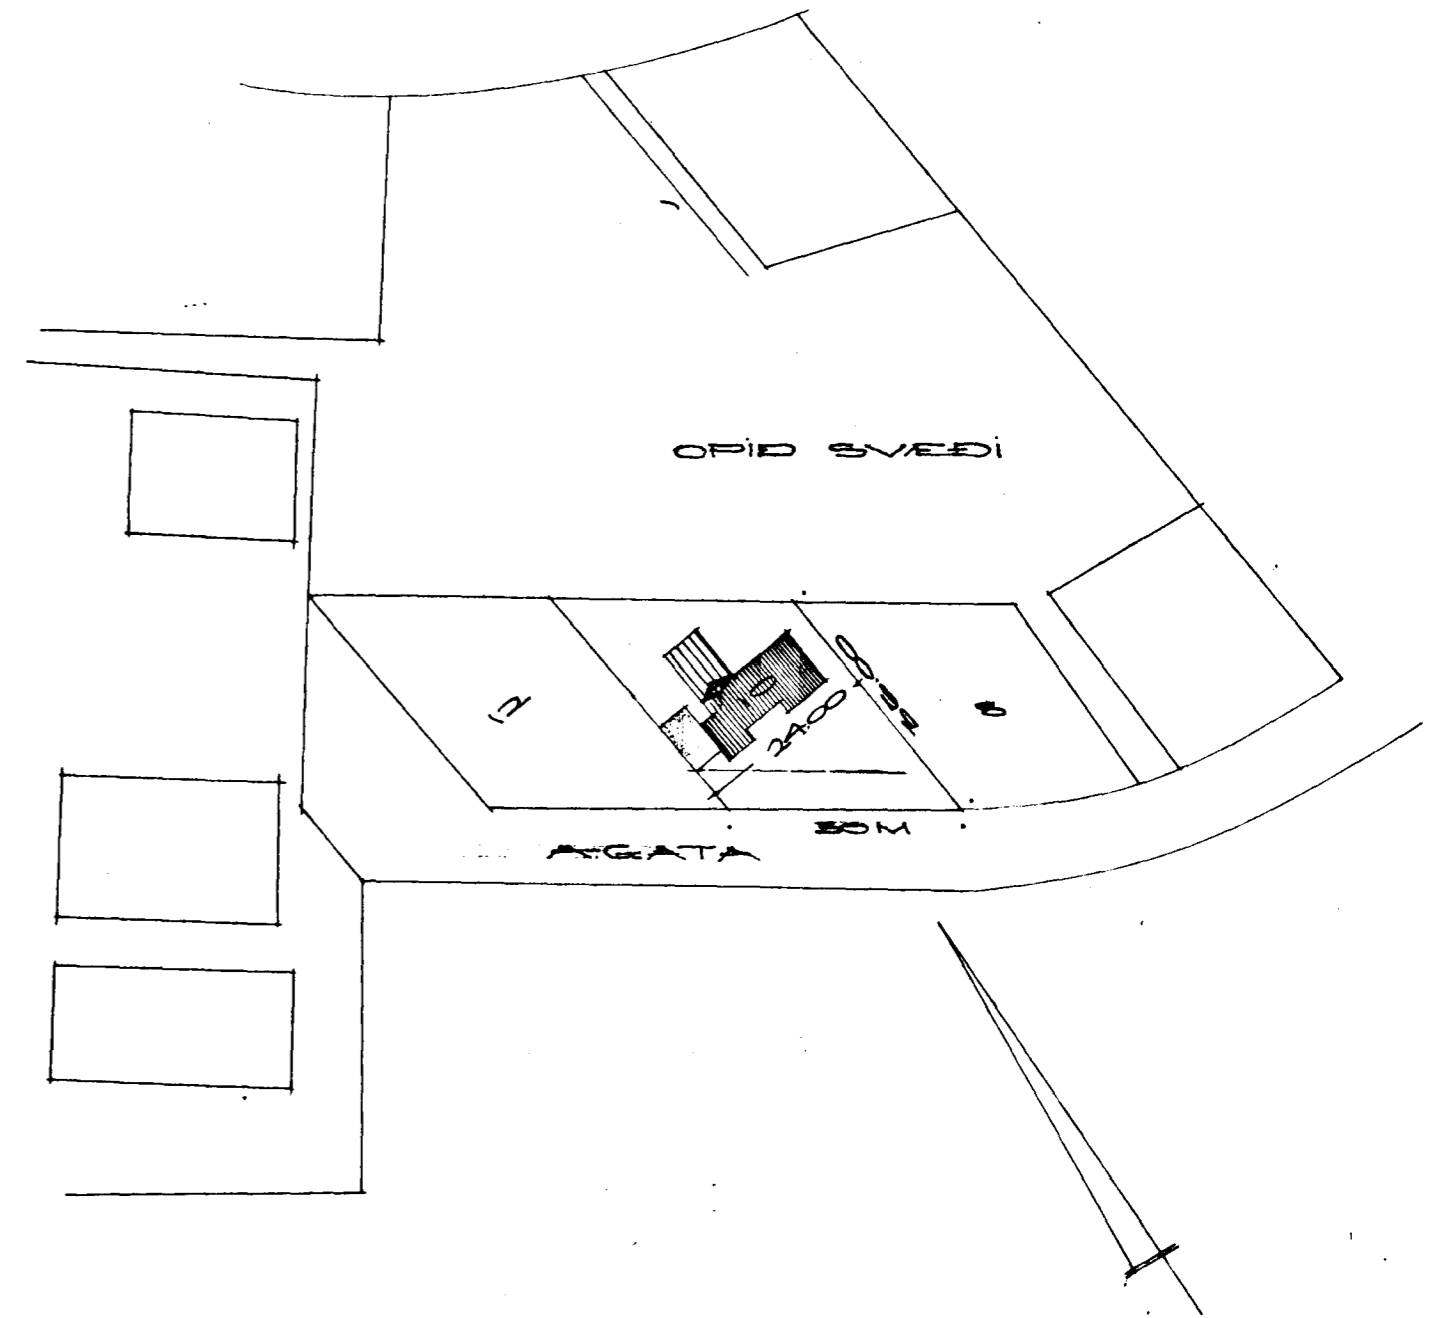

REYKJAVÍK Í MAÍ 1966

Ejartan Sveinsson