


A-GATA NR 10 HAFNARFIRÐI MÁL 1:100

Samþykkt á fundi bygginga-
nefndar þ. 11/6 1980
BYGGINGAFULLTRÚNN
Í HAFNARFIRÐI


[Signature]

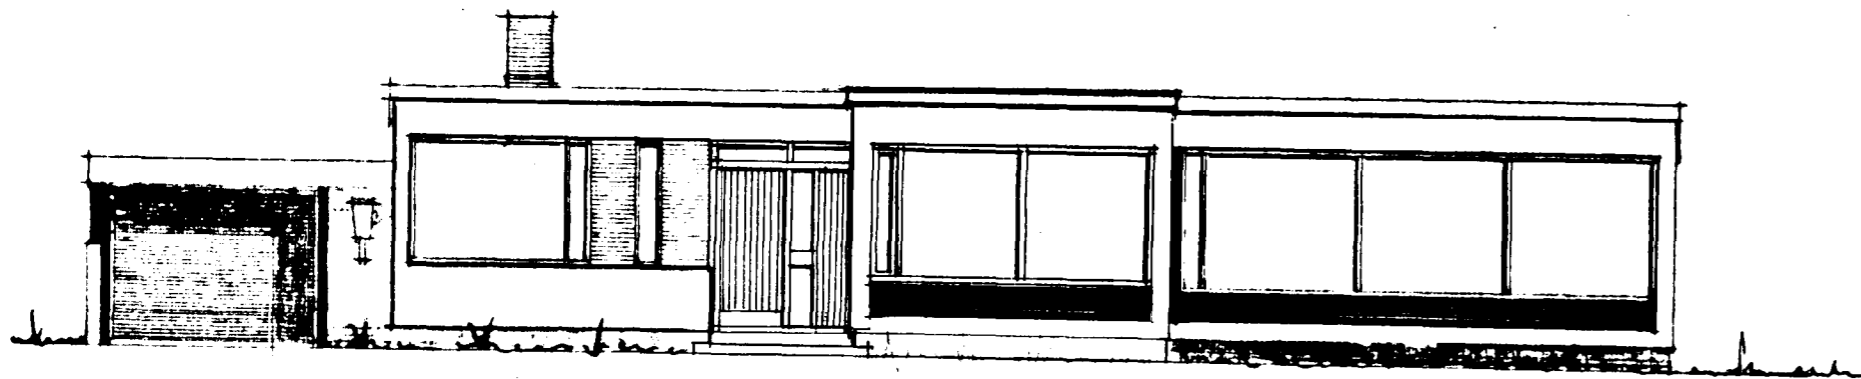


SUÐUR



AÐOSTUR

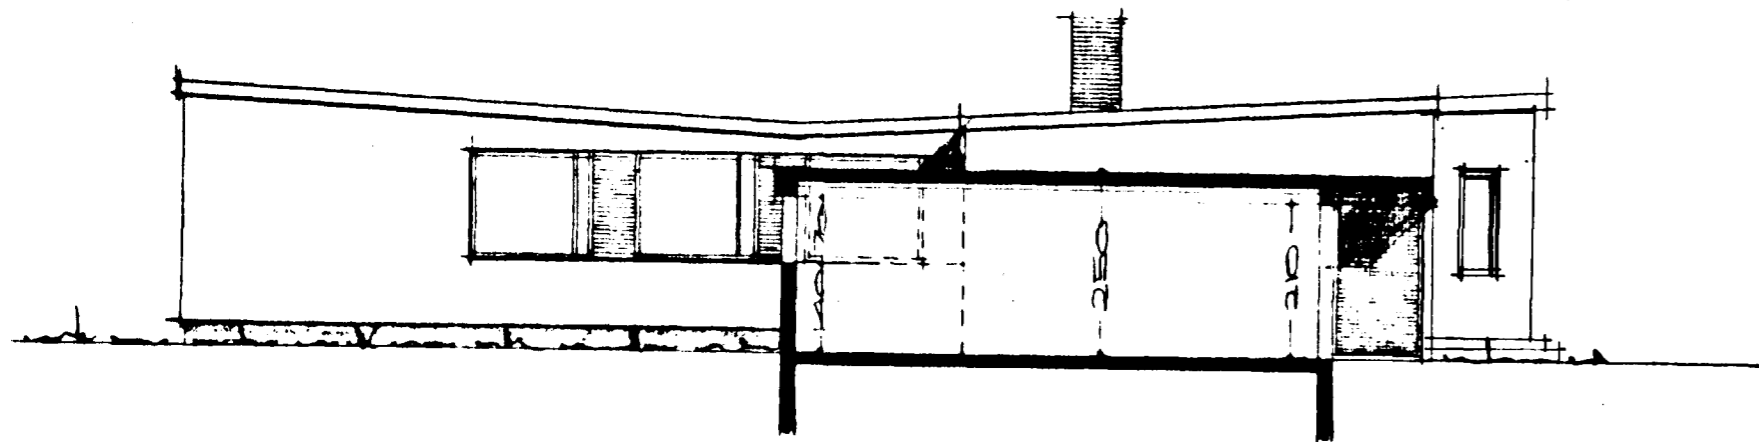

VESTUR

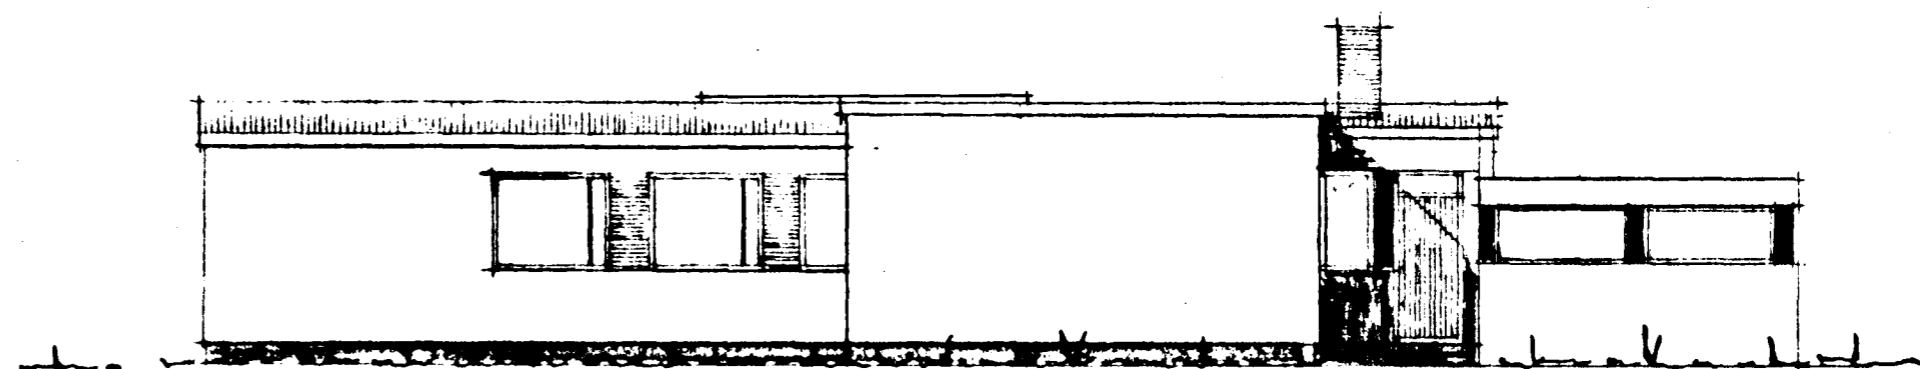

NORÐUR

SVÖLUHRAUN 10

KVARDI : 1:100
DAGS. : 1. 6. 80
VERKNR. :
TEIKNR. :

Breyting á enddyri og skála.

UNNIÐ : P.01.

Ótítt.

Pálmar Ólafsson

TEIKNUN SF
ARKITEKTASTOFA
FELLSMULA 26
105 R. S 82022

REYKJAVÍK 1 MAÍ 1988

Jóhann Sveinsson