



X-GATA NR 10. HAFNARFIRÐI MÁL 1:100.

Samþykkt á fundi bygginga-
nefndar þ. 11/6 1980
BYGGINGAFULLTRÚINN
Í HAFNARFIRÐI
[Signature]

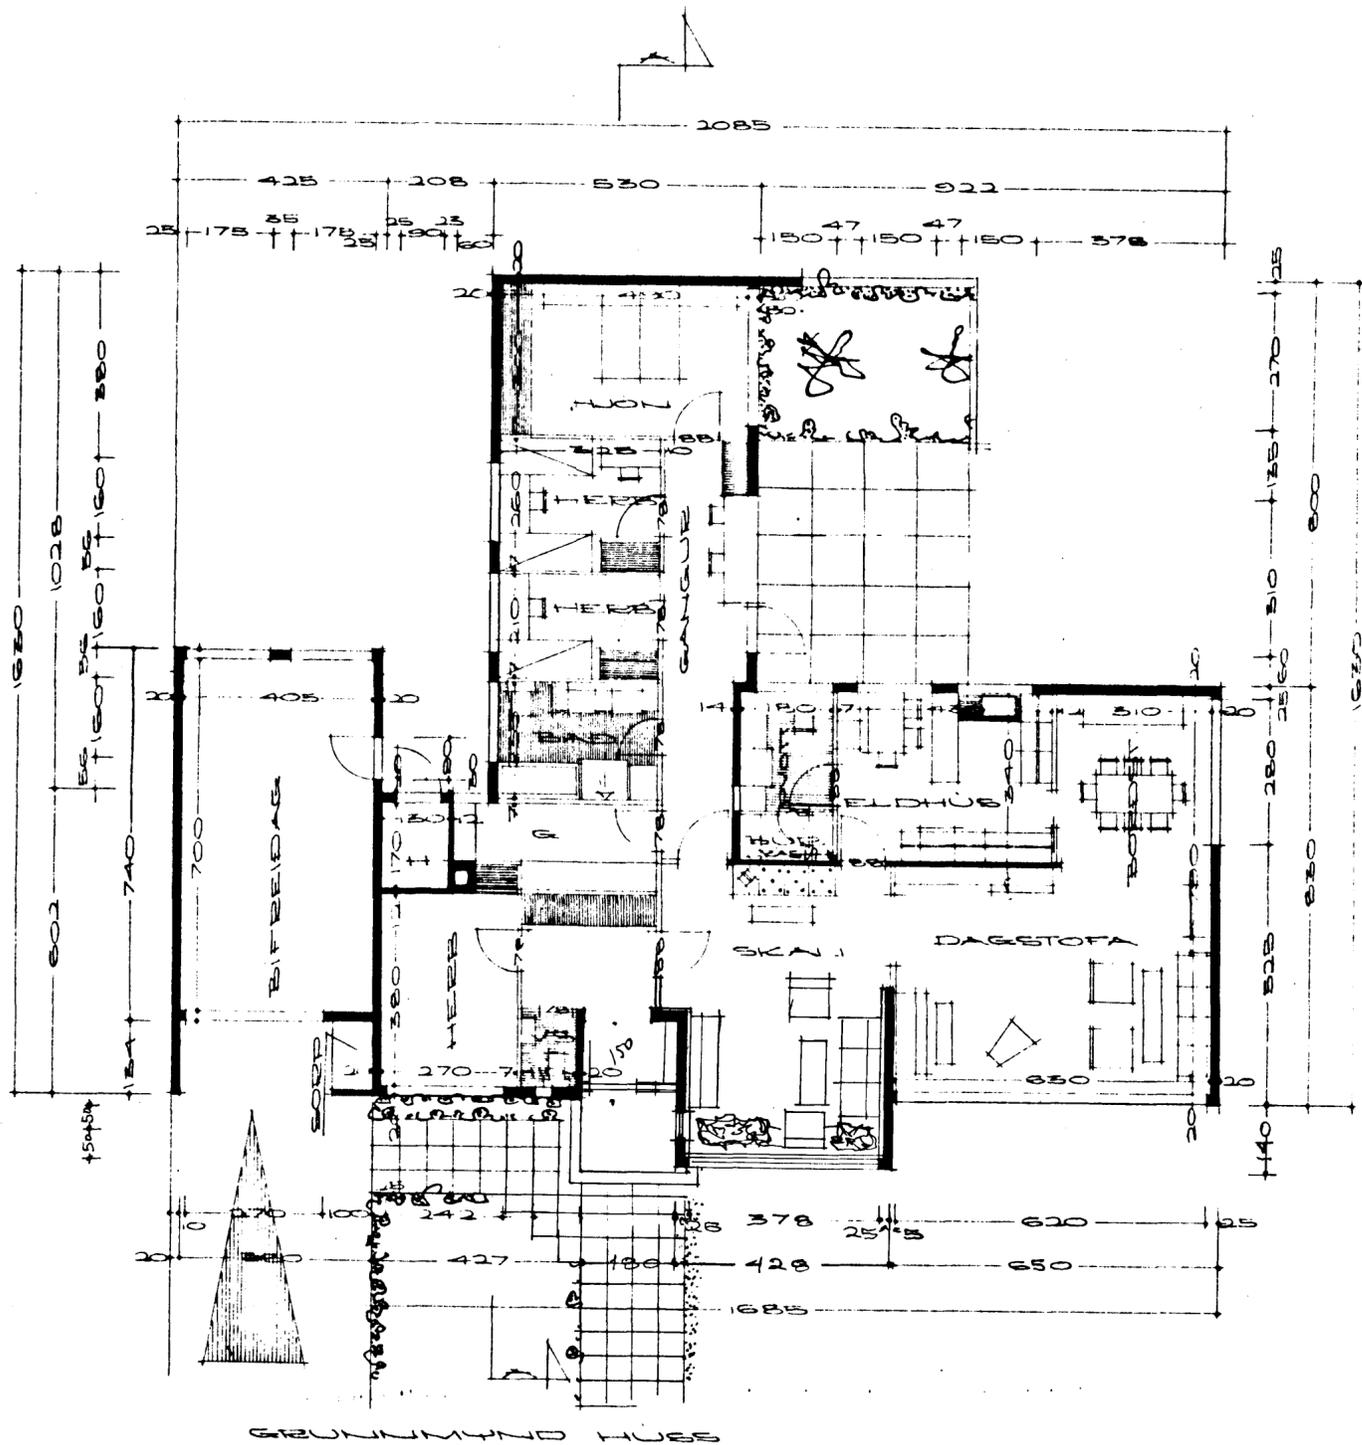

GRUNNMÝND HÚSS

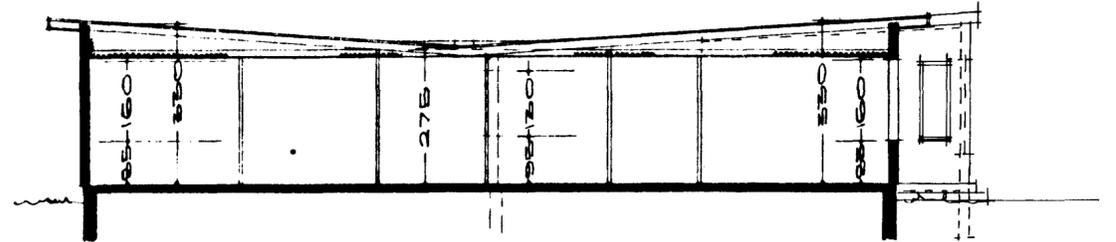


SKURÐUR A-A

AFSTÖÐUMÝND 1 MÁL 1:1000.
FLATARMÁL HÚSS 16812 M²
RÚMMÁL HÚSS 50793 M³
FLATARMÁL BÍLSKURS 30.20 M²
RÚMMÁL BÍLSKURS 7530 M³

Stækla 2,90 x 4,08 = 11,92
1,40 x 0,20 = 0,28
1,20 x 1,80 = 2,16

14,56 x
~ 14,5 m²
48 m³

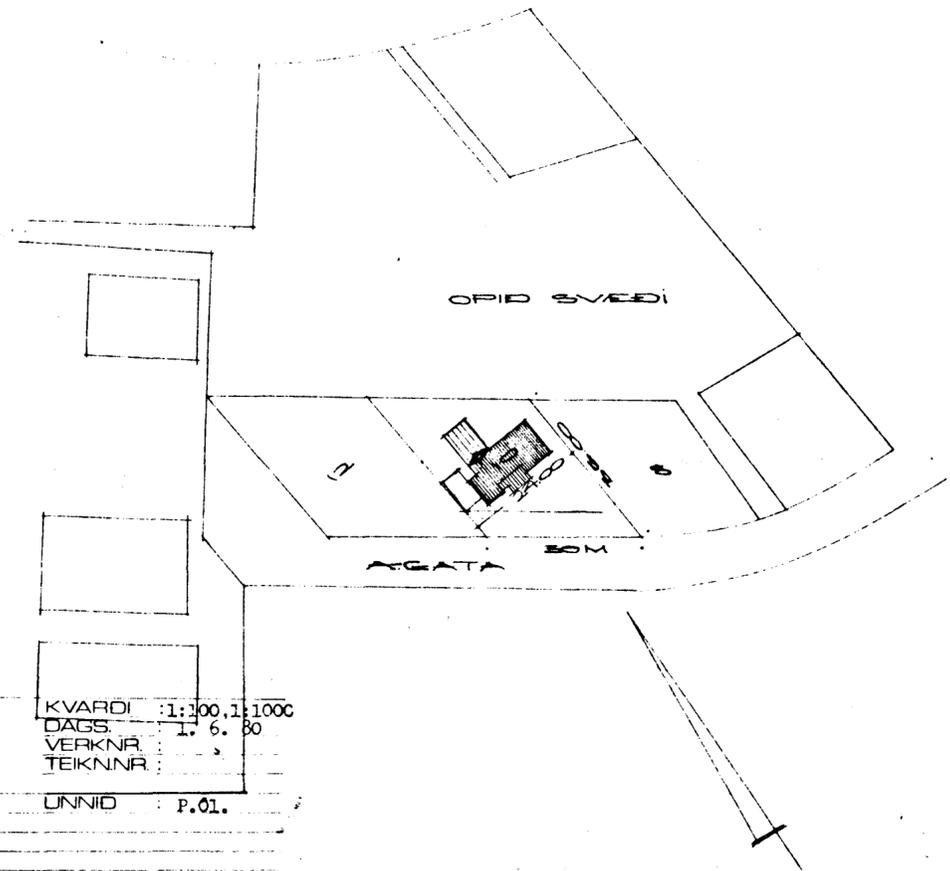

SVÖLUTRÁUN 10

Þrýting á anddyri og skála.

Grunnmýnd, afstöðumýnd.

Stæklaun : 14,63 m², 46,8 m³.

DAGS. : 1. 6. 80
VERKNR.
TEKNNR.

UNNID : P.01.

TEIKNUN SF
ARKITEKTASTOFA
FELLSMULA 26
105 A., S 82022

REYKJAVÍK 1 MAÍ 1966

Palma Dam

Pjartan Sveinsson