Samþykkt þann
23 JULI 2003
Byggingafulltrúinn í Hafnarfirði
F.h. Sigurbjartur Halldórsson

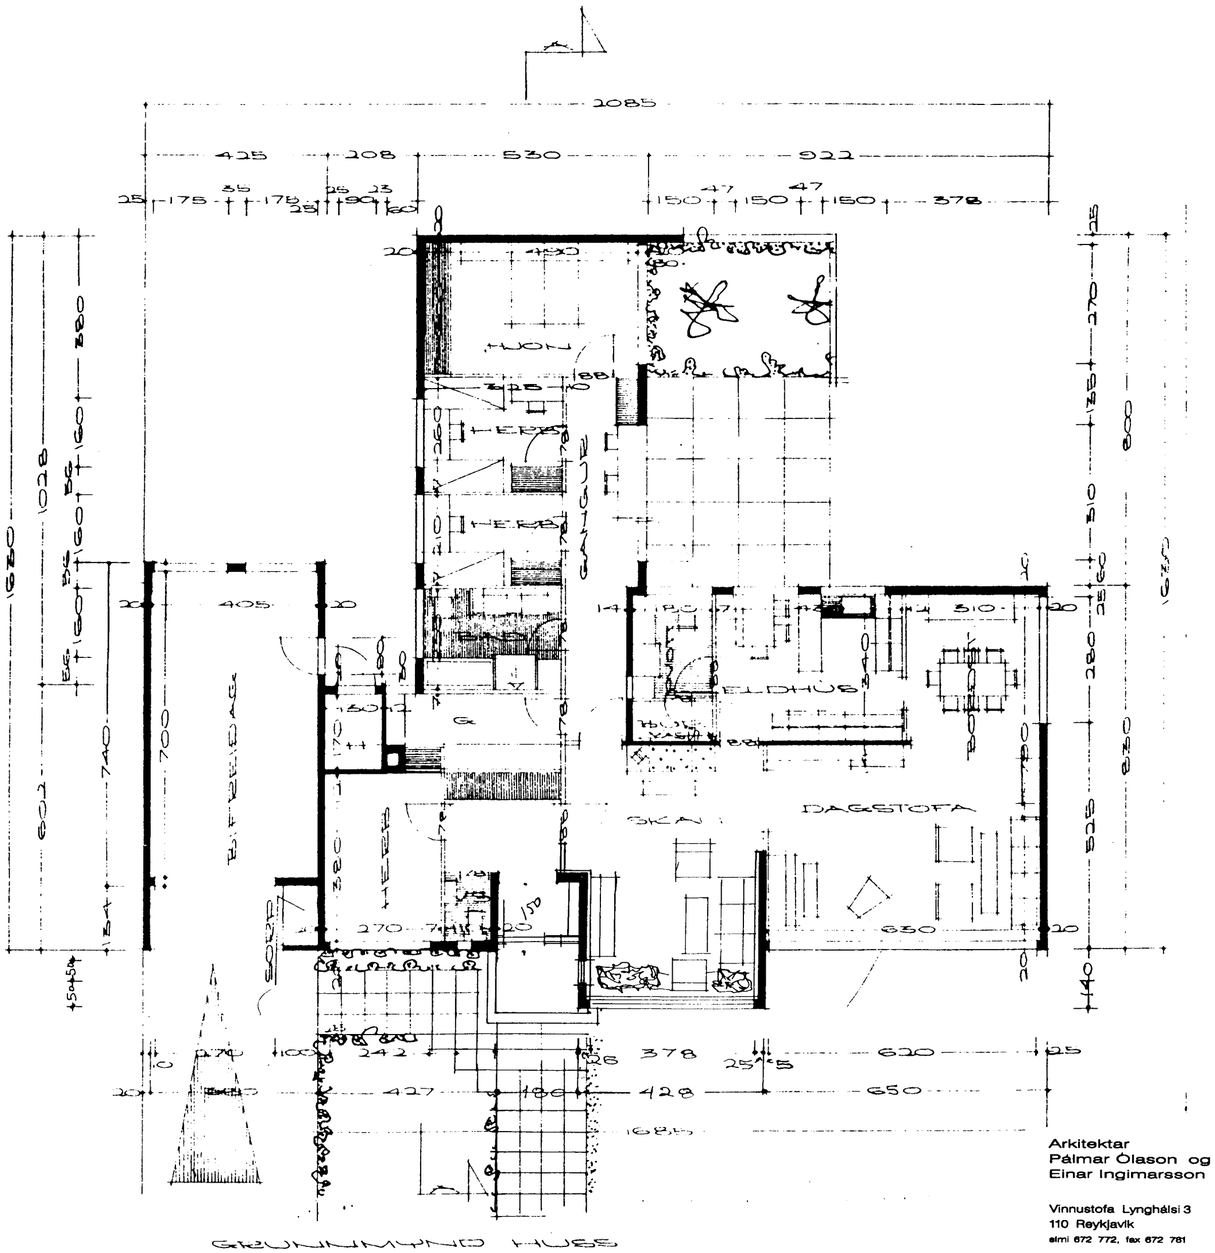

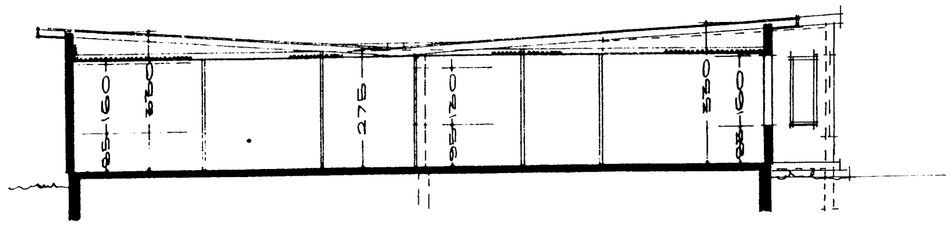

AFSTÖÐUMYND 1 MÁL 1:1000.
FLATARMÁL HÚSS 168.12 M²
RÚMMÁL HÚSS 507.93 M³
FLATARMÁL BÍLSKÚRS 30.20 M²
RÚMMÁL BÍLSKÚRS 75.50 M³

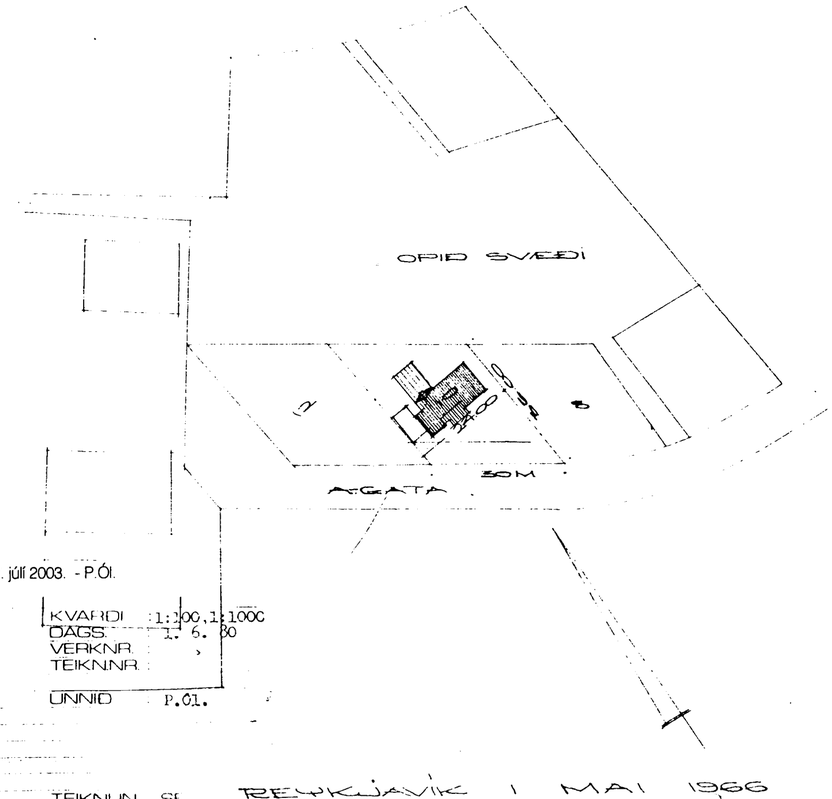

Breyting: Suðurhlið klædd með STENI-klæðningu, 7. júlí 2003. - P.Ól.

Arkitektar
Pálmar Ólason og
Einar Ingimarsson

Vinnustofa Lyngháls 3
110 Reykjavík
sími 672 772, fax 672 781

SVÖLUHRAUN 10

Breyting á anddyri og skála.

Grunnmynd, afstöðumynd.

Stærkun : 14,63 m², 46,8 m³.

KVARÐI 1:200, 1:1000
DAGS. 1. 6. 80
VERKNR.
TEIKNNR.
ÚNNIÐ P.Ól.

TEIKNUN SF
ARKITEKTASTOFA
FELLSMÚLA 26
105 R., S 82022

REYKJAVÍK 1 MAI 1966