




Norðaustur

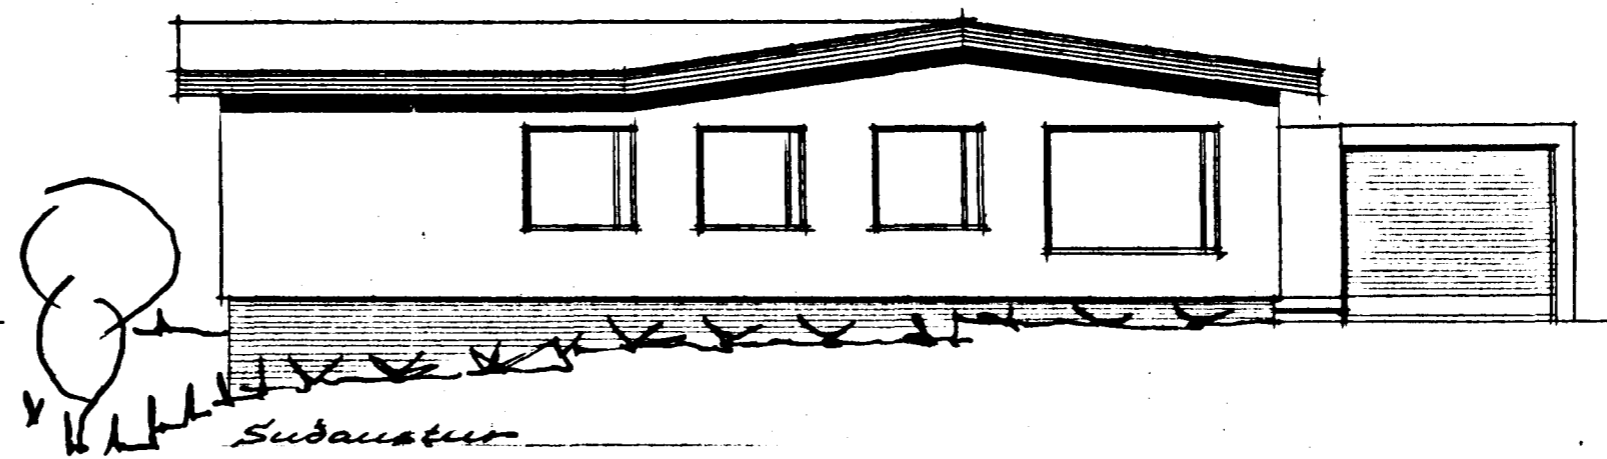


Súðaustur

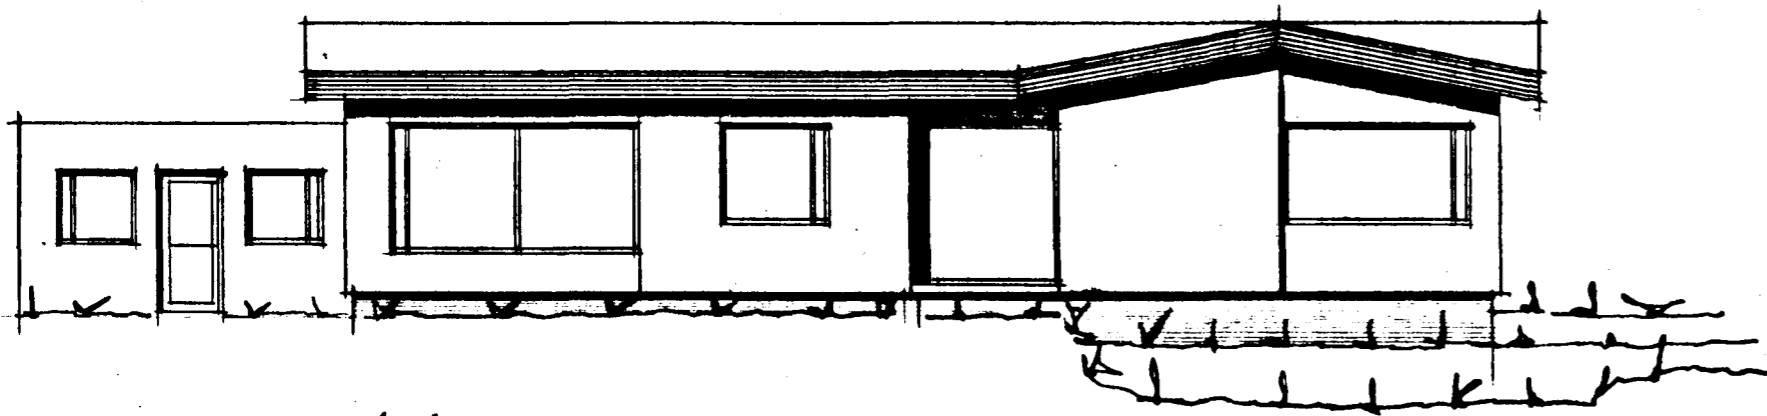

Súðvestur

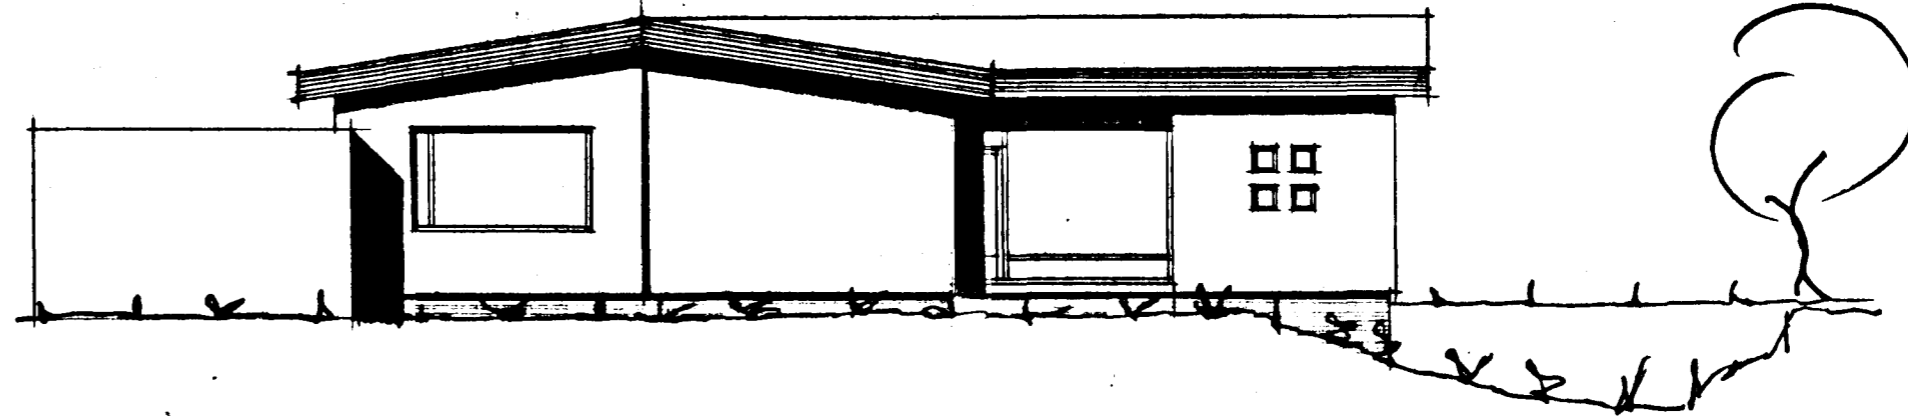

Norðvestur

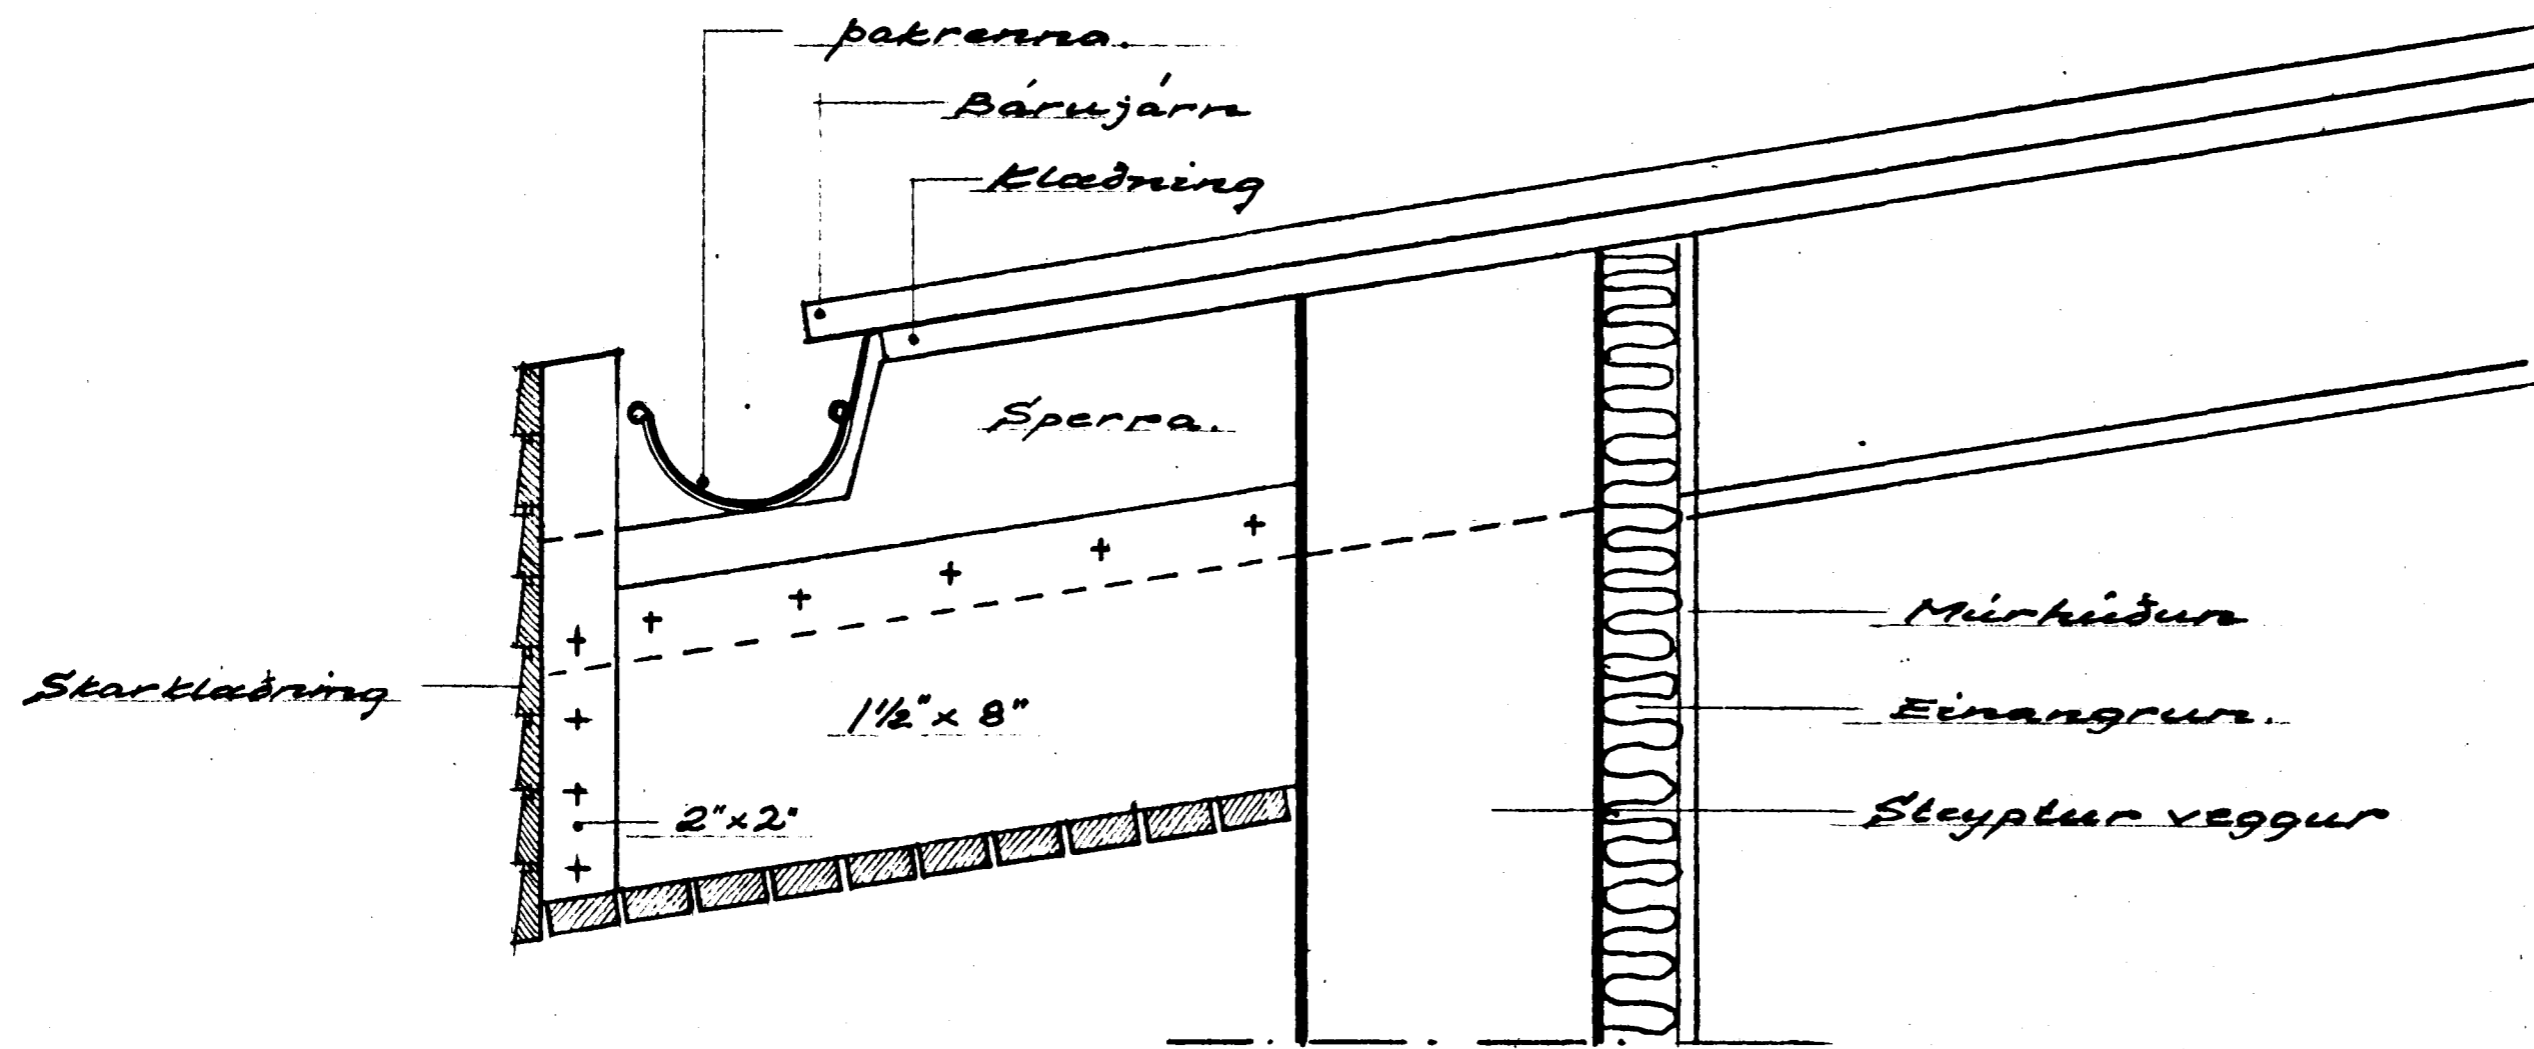

Frágangur á pakbrúnni mál 1:5.

Hús við Svöluhraun nr. 11.  
 Halnarkirði M: 1:100 og 1:5  
 Breyting á pakbrúnni  
 Lítil og sniðing  
 Reykjavík í des. '68

Guðm. Jónsson<sup>6</sup>