


SUDUR

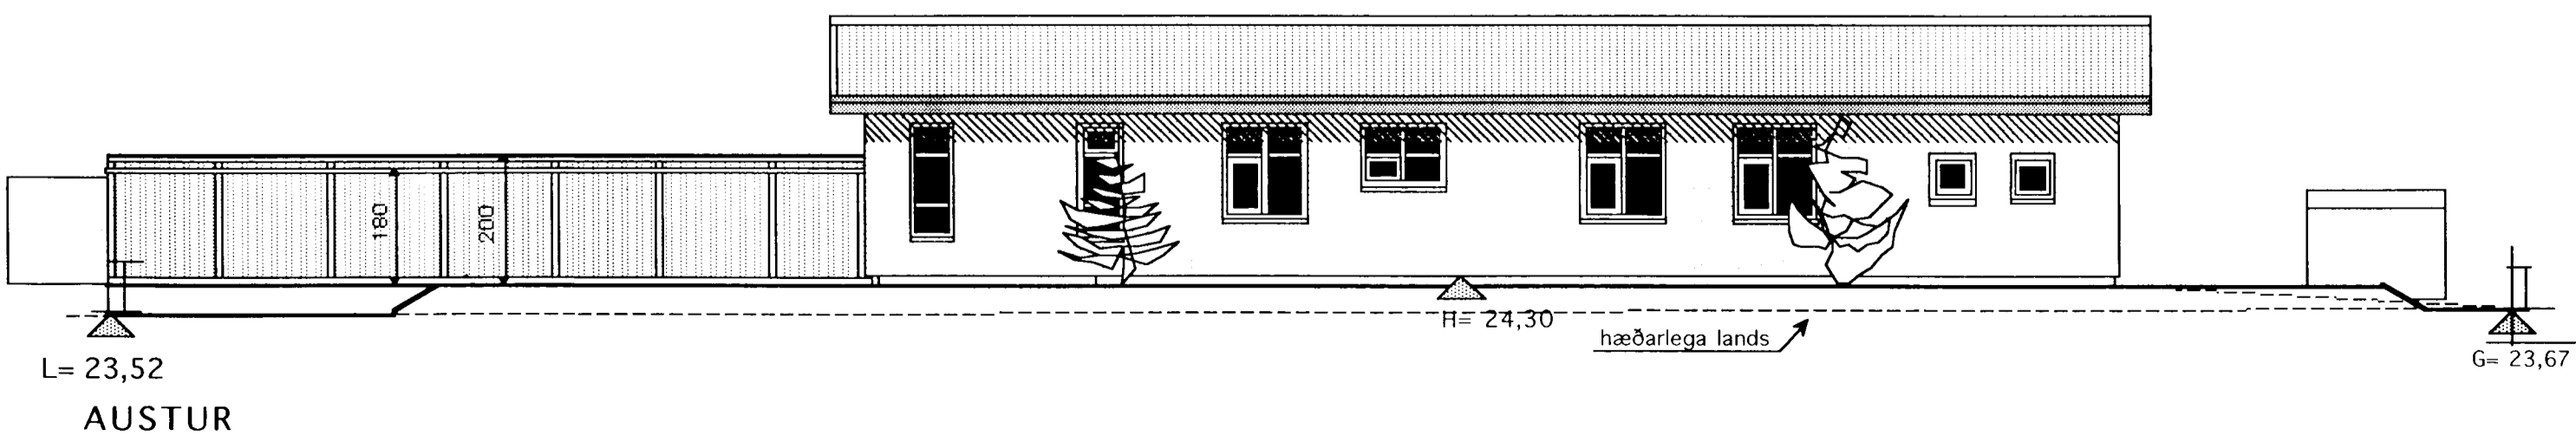

AUSTUR

Skráningartafla: Svöluhraun 19, Hafnarfirði				Skrásetjari: Konráð Karl Baldvinsson													
Landsnúmer: 122668				Kennitala: 15 04 46-7169													
Matslutunúmer: 01				Dags.: 15.4.2002													
Uppskipting og lýsing				Stærðir													
D0	D1	D2	D3	D4	D5	D5M	D6	D7	D8	D9	D10a	D10b	D11	D12	D16	D17	
Lokun	Rými- hæð-röð	Nöðun- teð	Höfuð- flokkun	Eignar- hald	Bíotíður m²	Míotíður m²	Stegar m²	Op m²	Brúotíður m²	Brúotíður alt < 1,8	Sala-hæð mm	Sala-hæð max	Brúttó rúmmál m³	Nettófótur m²	Birt flatarmál m²	Reinitala skiptarúmmáls	Skopte rúmmál m³
					245,4	0,0	0,0	0,0	245,4	0,0			969,2	214,9	245,4		805,875
													49,1				
					245,4	0,0	0,0	0,0	245,4	0,0			920,1	214,9	245,4		805,875
A	0101	1. hæð	Sambýli þroskah. N	0101	245,4				245,4		2,94	4,33	920,1	214,9	245,4	3,75	805,875
<b>Athugasemdir</b>																	
Sorgþeymsla við hús 2,2 m² og 3,9 m³																	
Pallur við hús 68 m²																	
<b>Sarnelgnir sumra</b>																	
<b>Eignarhald</b>																	
	Eignar- hald	Nöðun- teð	Birt flatarmál m²	Skjptarúmmál m³	Sérægn m²	Sérægn og sarnægn m³											
	0101	Sambýli fatlaðra	245,4	805,875	805,875												
		Alls	245,4	805,875	805,875												

BREYTT 19 ágúst 2002  
Bætt við 4 bílastæðum á lóð við götu  
Skjólveggur við göngustíg h= 200 cm ásamt samsíða  
skjólvegg frá suð-austur horni húss í lóðarmörk  
h=180 cm

TEIKNISTOFAN Verkefni  
SVÖLUHRAUN 19  
HAFNARFIRÐI  
Heiti  
ÚTLITSMYNDIR -  
SKRÁNINGARTAFLA

kvarði 1:100 verk.nr 200110  
dags. 23 FEB. 2001 dags br. 19 ágúst. 2002  
hönnun GÍSLI G. teikn nr  
teikn GÍSLI G. **A-2**

Hringbraut 17 220 Hafnarfirði  
s. 555-2020 FAX 555-2021  
Gísli G. Gunnarsson BFI kt. 020649-2409  
www.kvardi.is kvardi@vortex.is