
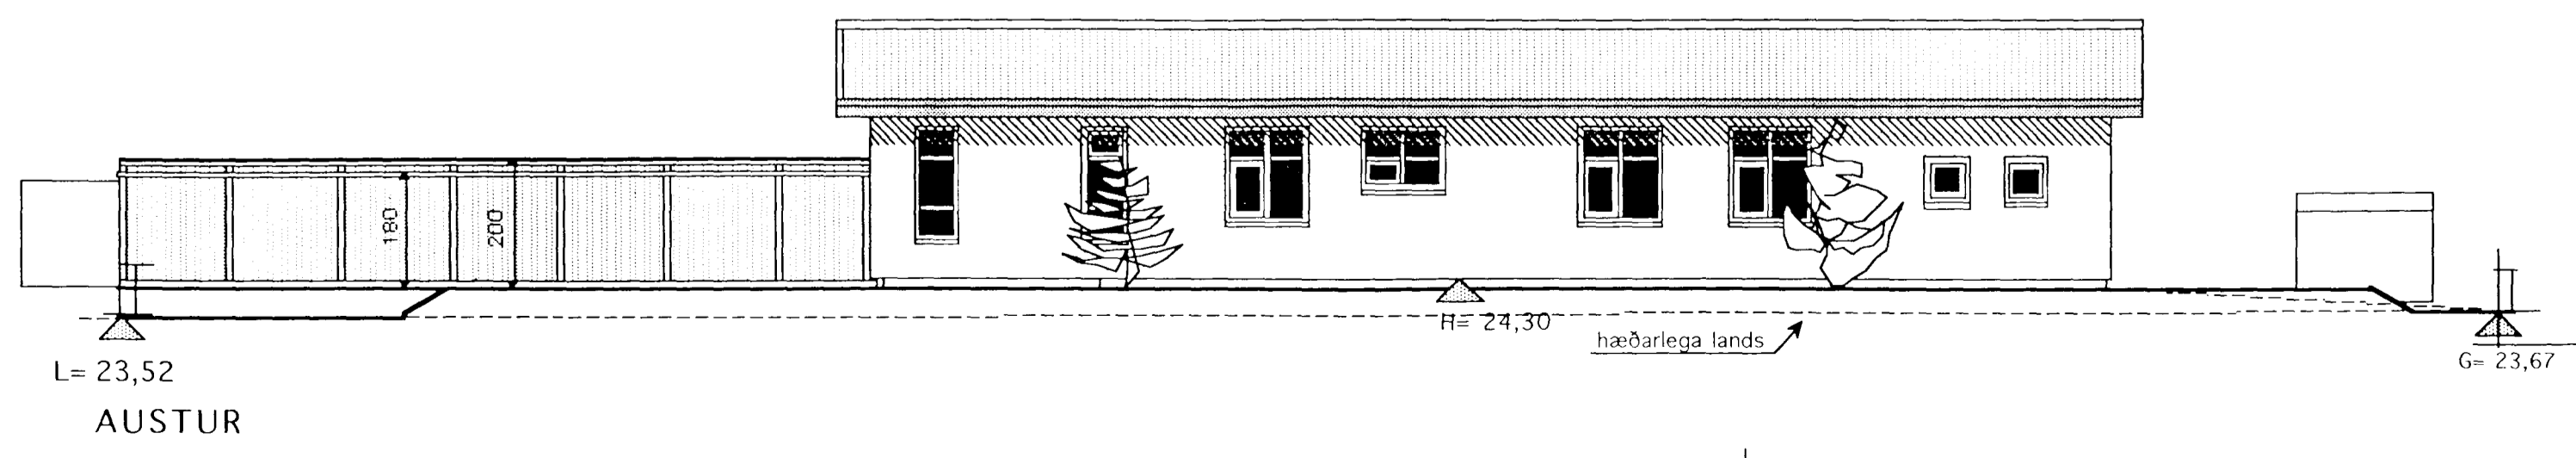
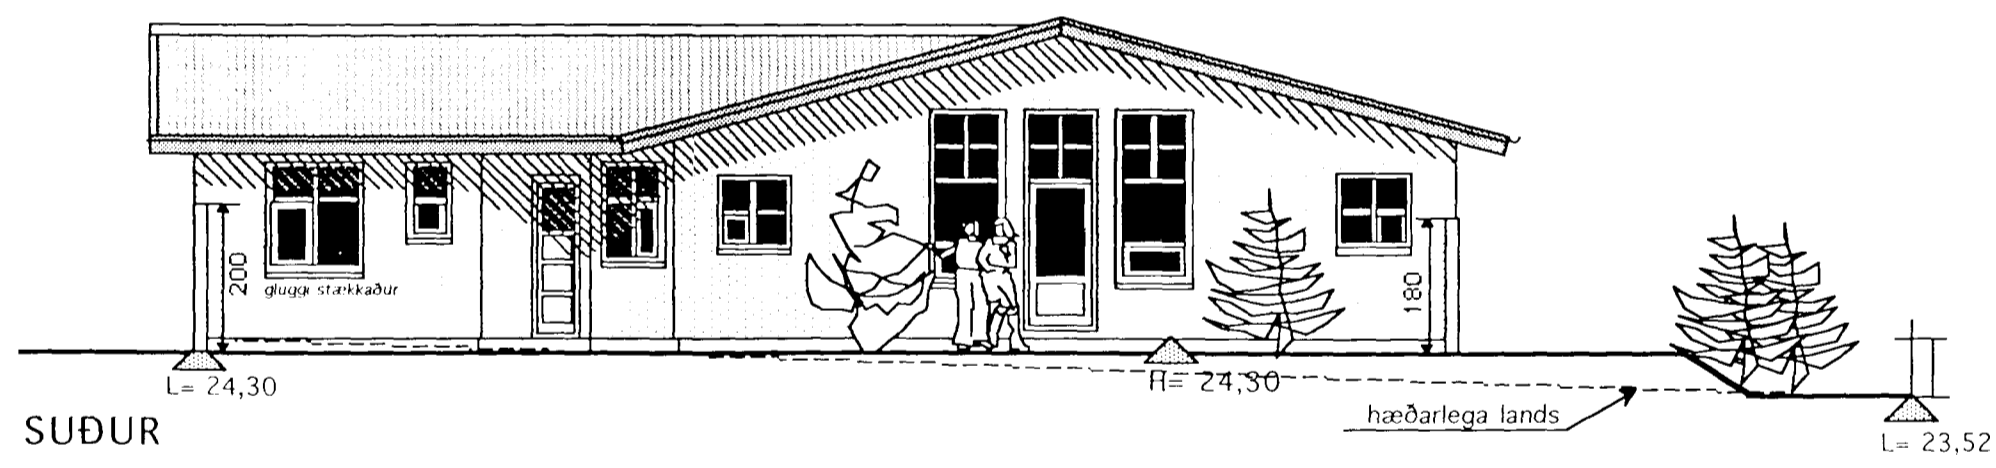
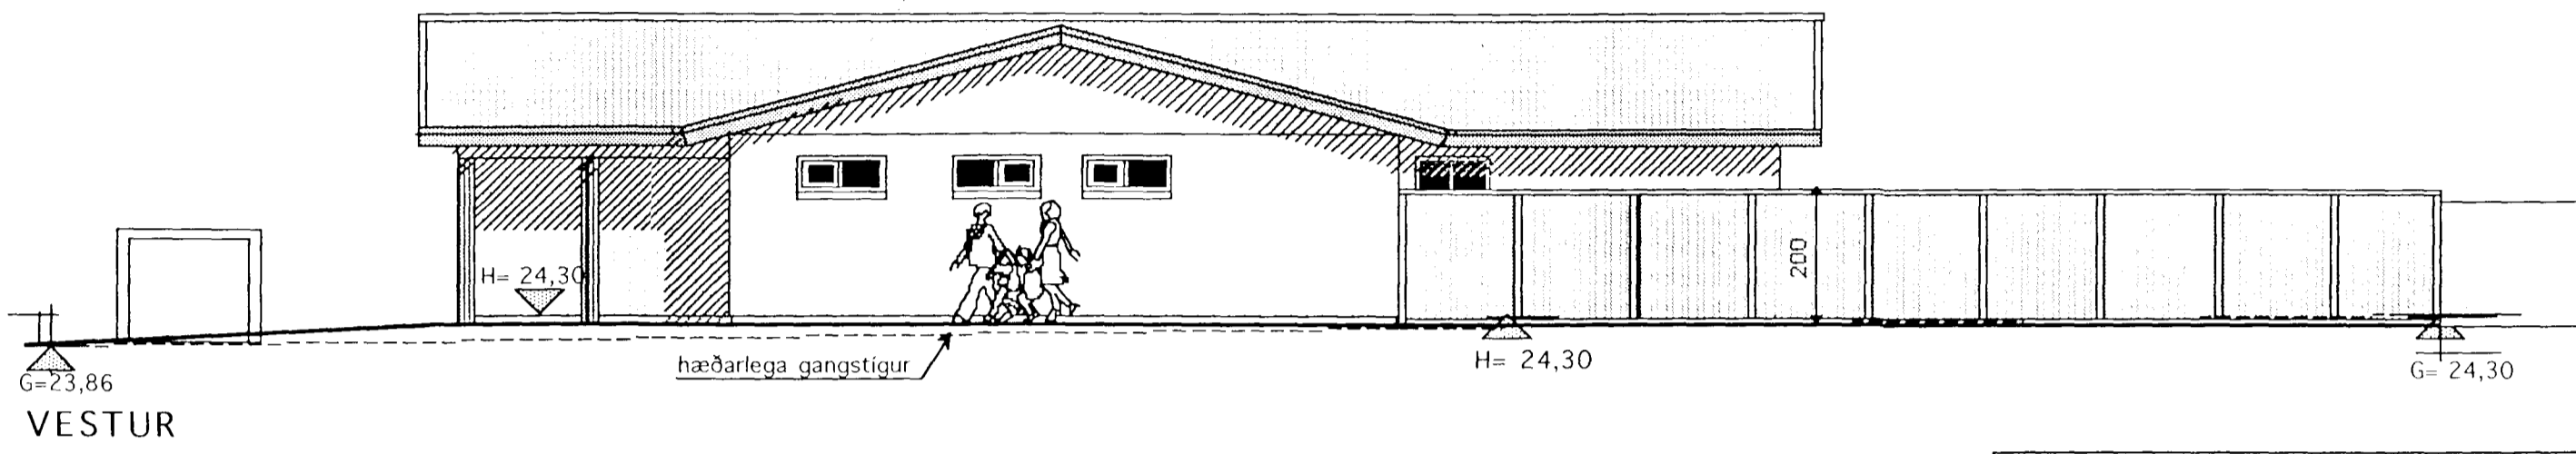


Samþykkt þann  
04 NOV. 2002  
Byggingafulltrúinn í Hafnarfirði  
E. Þ. Þorsteinsson

Samþykkt þann  
21 AUG. 2002  
Byggingafulltrúinn í Hafnarfirði  
E. Þ. Þorsteinsson

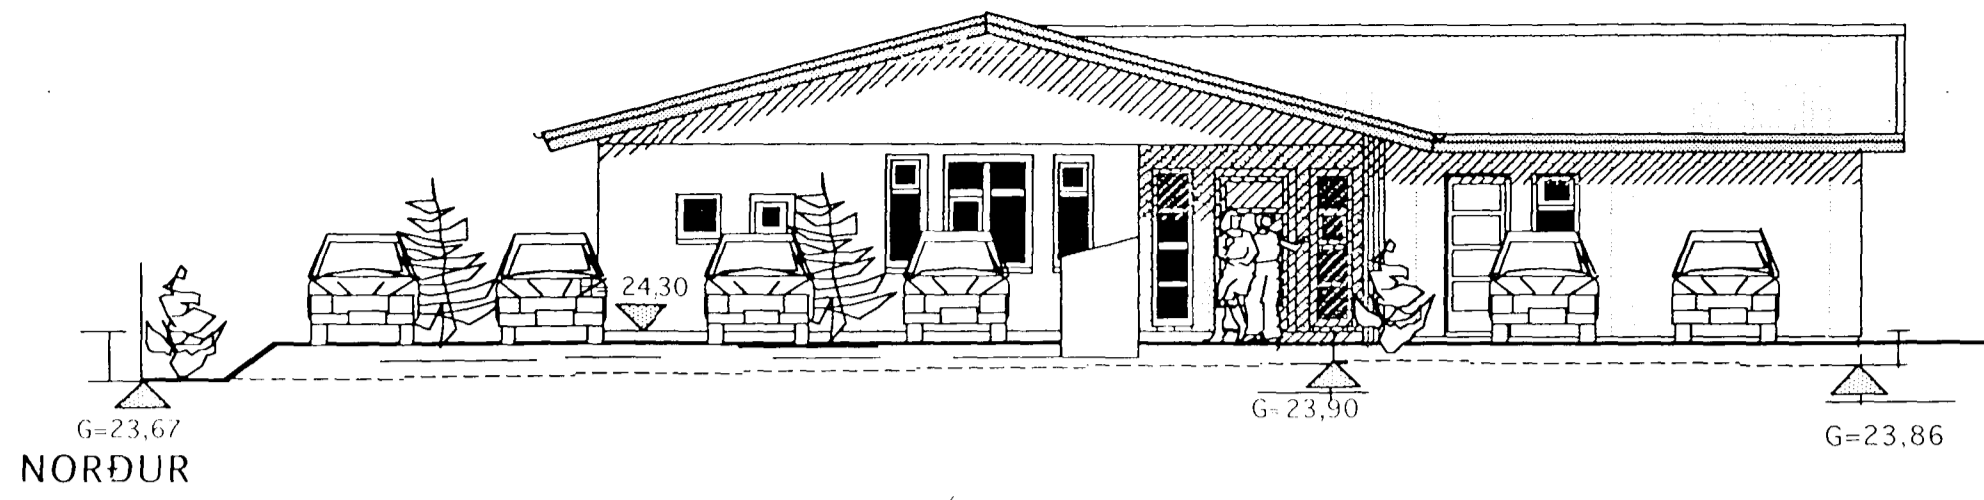

Skráningartafa: Svöluhraun 19, Hafnarfirði		Skrásetjari: Konráð Karl Bakvínsson														
Landnúmer: 122668	Matshlutanúmer: 01	Utgáfa: 4.01	Kennitala: 15.04.46-7169													
Dags.: 15.4.2002																
Uppskipting og lýsing																
D0	D1	D2	D3	D4	D5	D6	D7	D8	D9	D10a	D10b	D11	D12	D16	D17	
Lokun	Rými hæð-röð	Nokun texti	Höfuð- flokun	Eignar- hæð	Stærðir Bíotafur m <sup>2</sup>	DSM Mílitafur m <sup>2</sup>	Stúgar m <sup>2</sup>	Op m <sup>2</sup>	Brúotafur m <sup>2</sup>	Brúotafur sh < 1,8	Satarnæð mm	Salarhæð mm	Brúotafur rúmmál m <sup>3</sup>	Næðotafur m <sup>2</sup>	Birt fatarmál m <sup>2</sup>	Reikistala skiptarúmmáls
					245,4	0,0	0,0	0,0	245,4	0,0			969,2	214,9	245,4	805,875
													49,1			
	01	1. hæð			245,4	0,0	0,0	0,0	245,4	0,0			920,1	214,9	245,4	
A	0101	Sambyli þroskah. N		0101	245,4				245,4		2,94	4,33	920,1	214,9	245,4	3,75
Athugasemdir																
Sorggæmsla við hús 2,2 m <sup>2</sup> og 3,9 m <sup>3</sup>																
Pallur við hús 66 m <sup>2</sup>																
Sameignir summa																
Eignarhald																
	Eignar- hald	Nokun texti	Birt fatarmál m <sup>2</sup>	Skiptarúmmál m <sup>3</sup>	Séregn m <sup>2</sup>	Séregn og sameign m <sup>2</sup>										
	0101	Sambyli fatlaða	245,4	805,875	805,875											
		Alls	245,4	805,875	805,875											

BREYTT 19 ágúst 2002  
Bætt við 4 bílastæðum á lóð við götu  
Skjólveggur við göngustíg h= 200 cm ásamt samsíða skjólvegg frá suð-austur horni húss í lóðarmörk h=180 cm

	Verkefni	SVÖLUHRAUN 19 HAFNARFIRÐI
	Heiti	ÚTLITSMYNDIR - SKRÁNINGARTAFLA
kvarði 1:100	verk.nr	200110
dags. 23 FEB. 2001	dags br.	19 ágúst. 2002
hönnun GÍSLI G.	teikn nr	
teikn GÍSLI G.	<b>A-2</b>	
Hringbraut 17 220 Hafnarfirði s. 555-2020 FAX 555-2021 Gísli G. Gunnarsson BFI kt. 020649-2409 www.kvardi.is kvardi@vortex.is		