SVÖLUHRAUN NR. 8 HAFNARFIRÐI M 1:100

GTÆKKUN ANDDYRI

8620- 0060 01

Samþykkt á fundi byggingarnefndar þ. 14/4 1982
BYGGINGAFULLTRÚINN
Í HAFNARFIRÐI

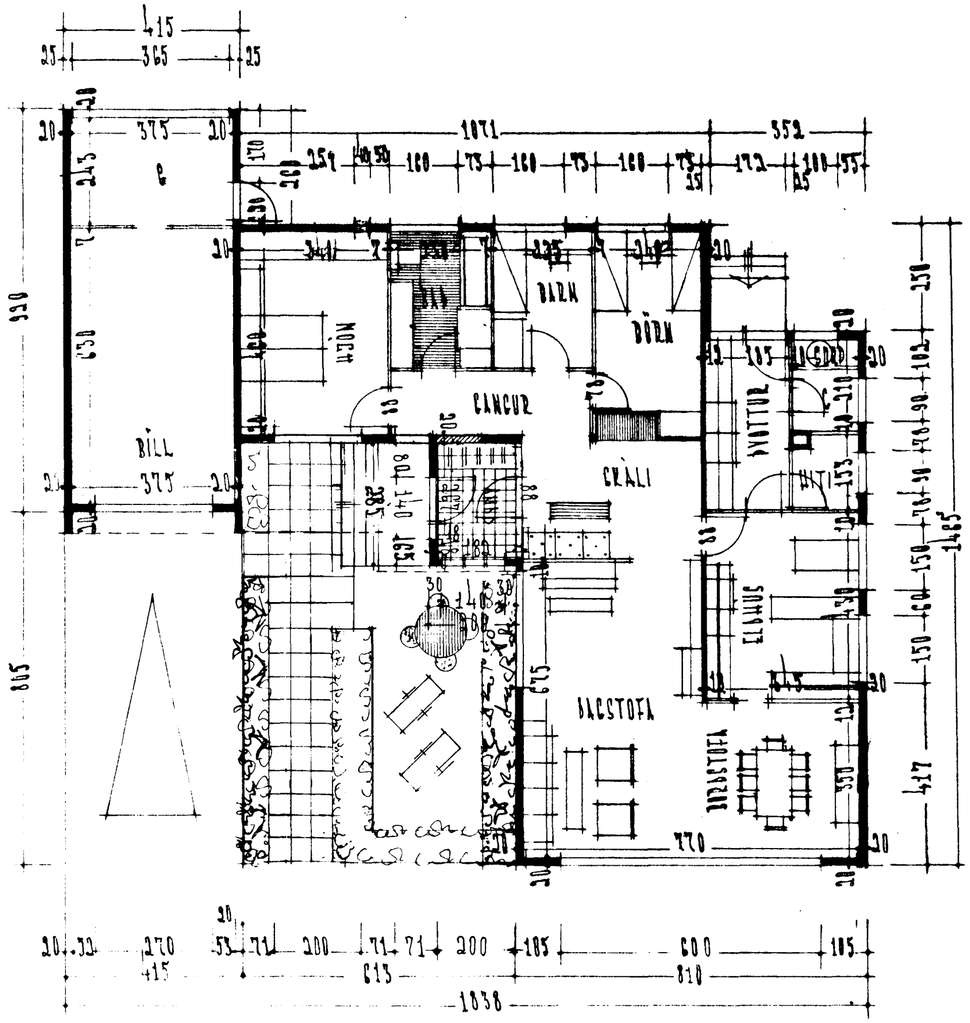

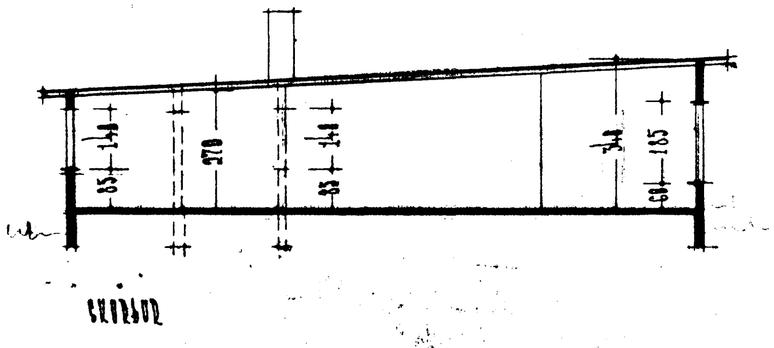

STEYPUSKIPTING M. 1:1000
FLATARMÁL HÚSS 140,5 M²
EFTIR STÆKKUN 146,20

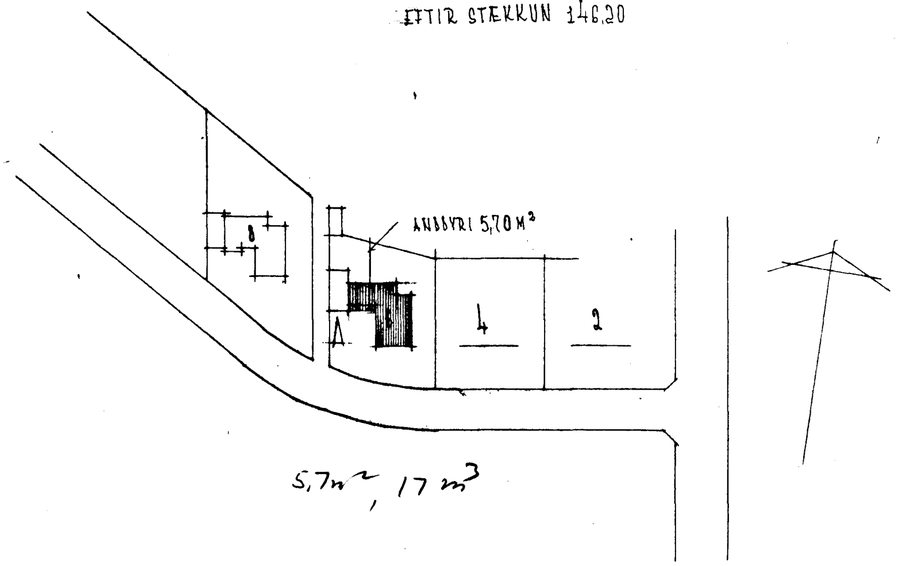

BREYTT Í MARS 1982
Hjartan Sveinsson

REYKJAVÍK Í ÁGÚST 1965
Hjartan Sveinsson