



8620 - 0060 - 01


Samþykkt á fundi bygginga-  
nefndar þ. 14. 4. 1982  
BYGGINGAFULLTRÚINN  
Í HAFNARFIRÐI  
*[Signature]*

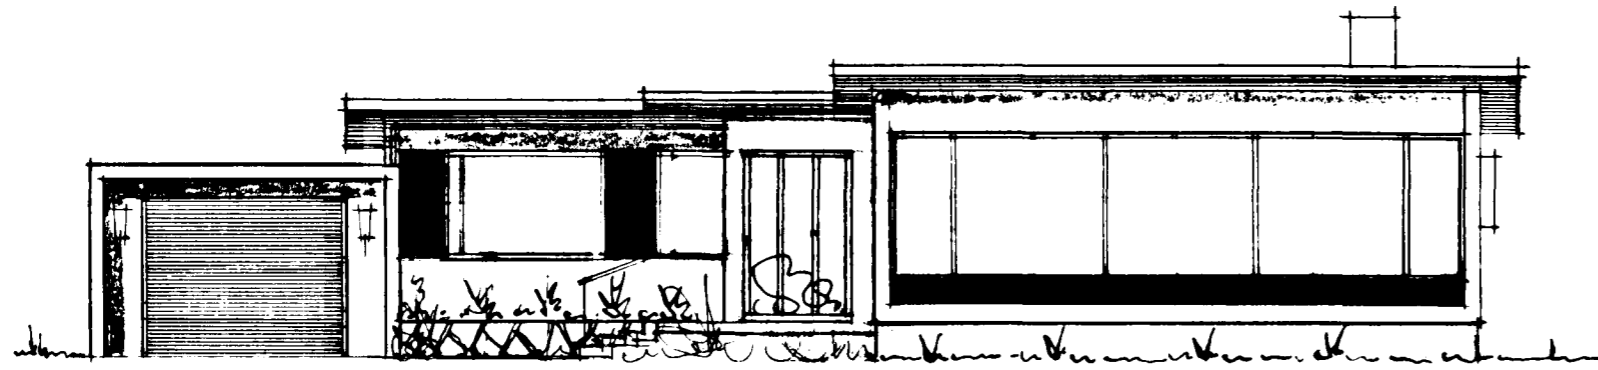


SUÐUR

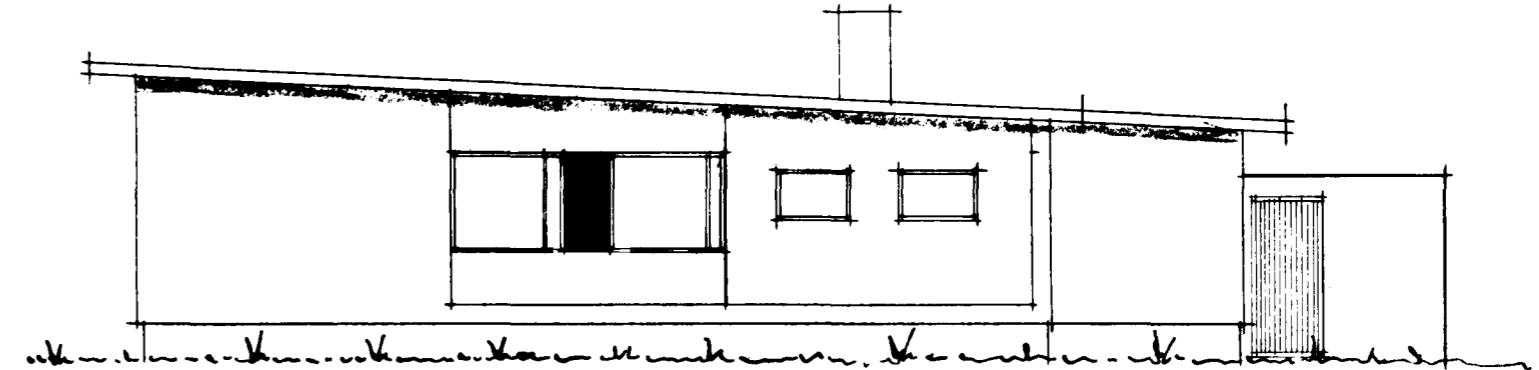

AUSTUR

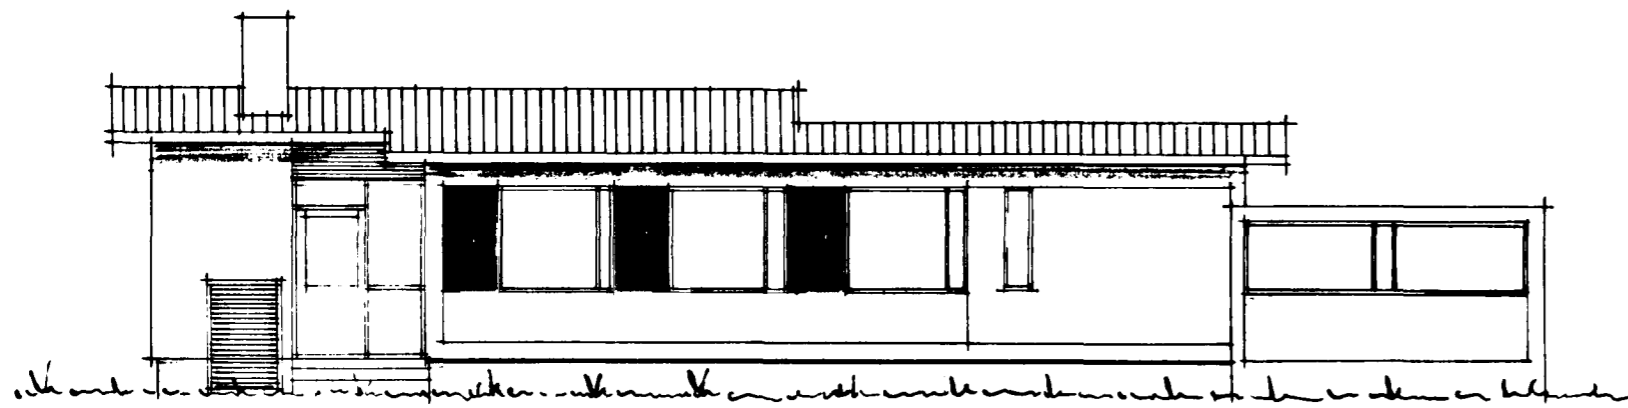

NORÐUR

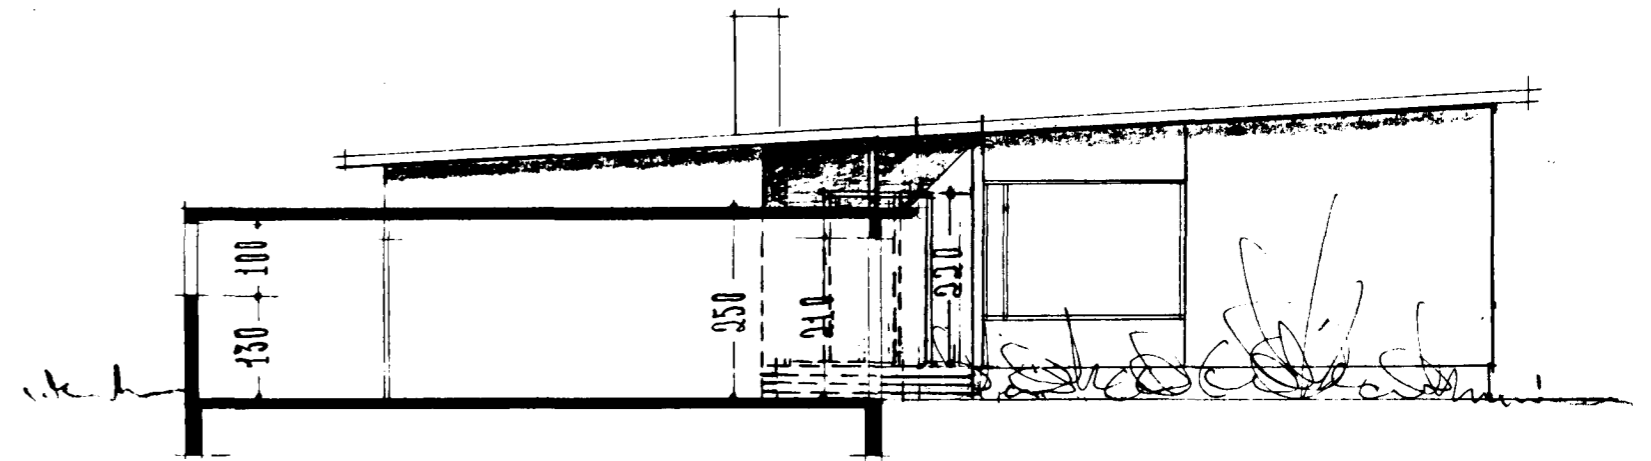

VESTUR

BREYTT Í MARS 1982  
*J. Jartan Sveinsson*

REYKJAVÍK Í JÚLÍ 1965  
*J. Jartan Sveinsson*