GRUNNMYND

MKv. 1:50

02 Regnvatnslögn afvötnuð í hraunpúkk (Dmin=50)

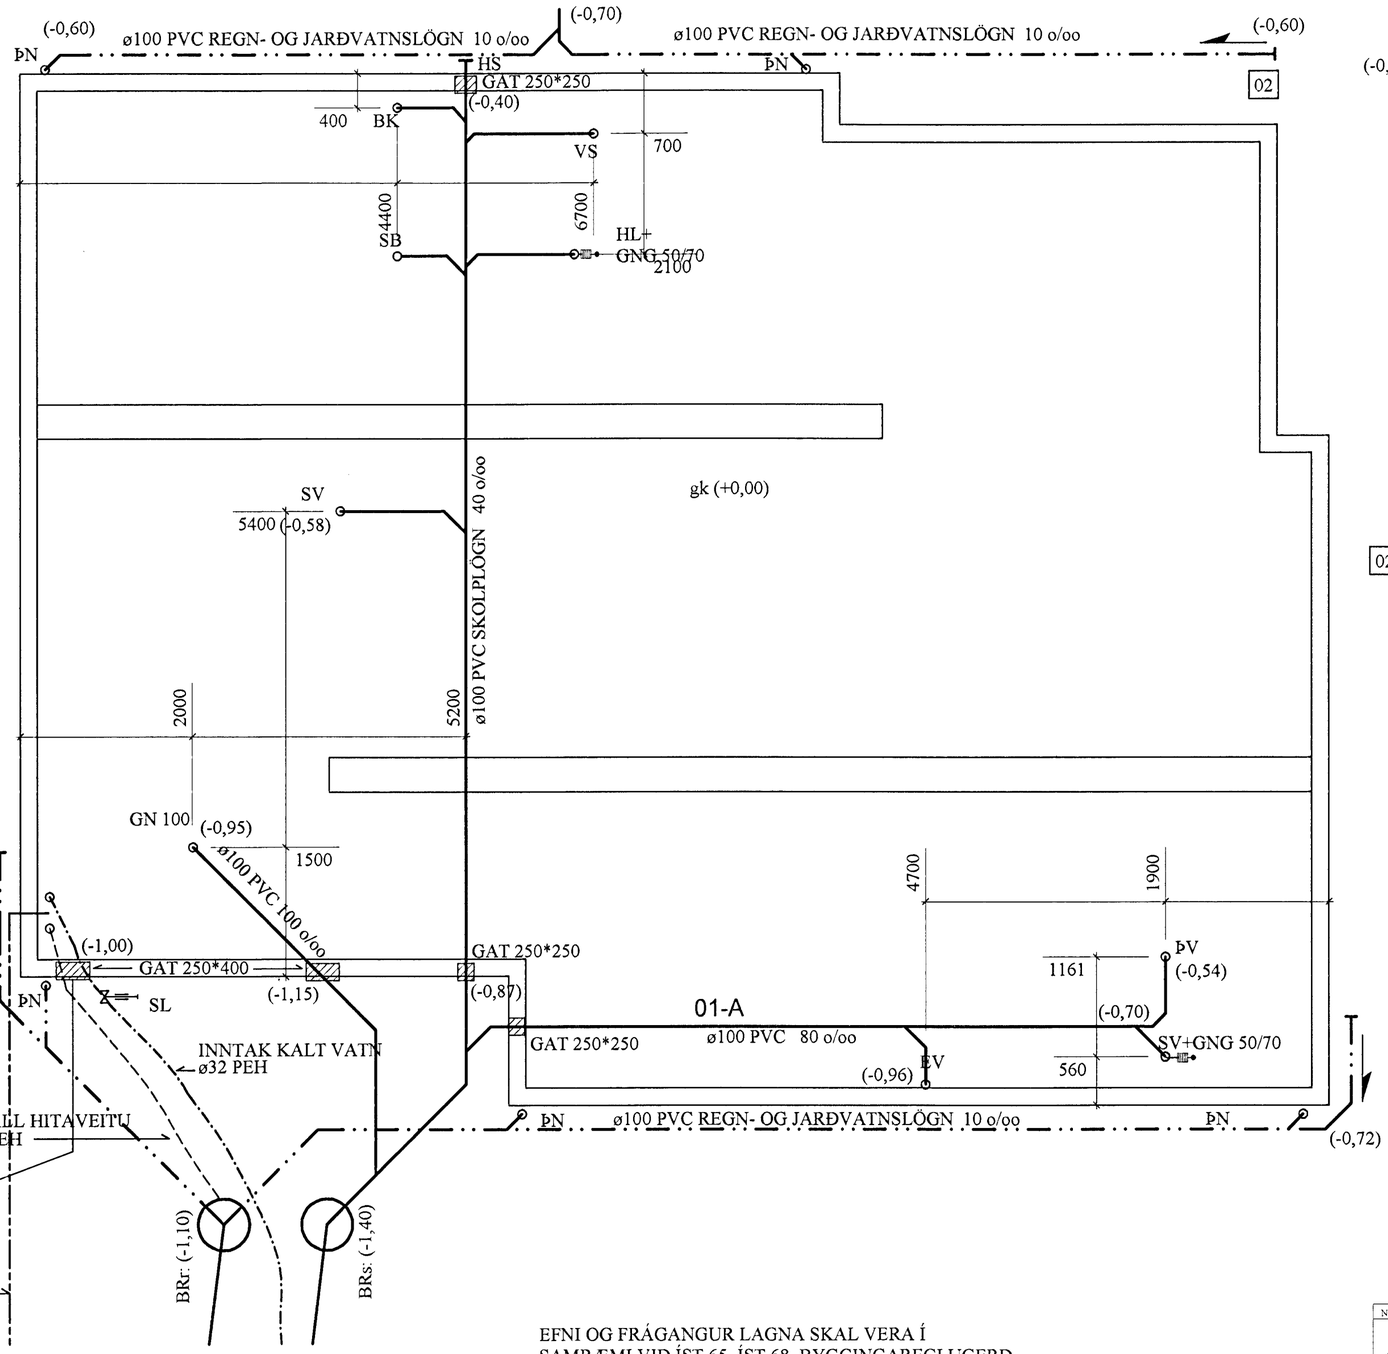

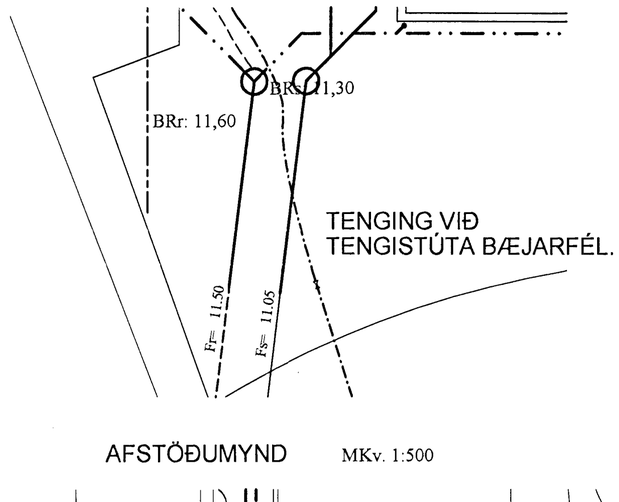

AFSTÖÐUMYND MKv. 1:500

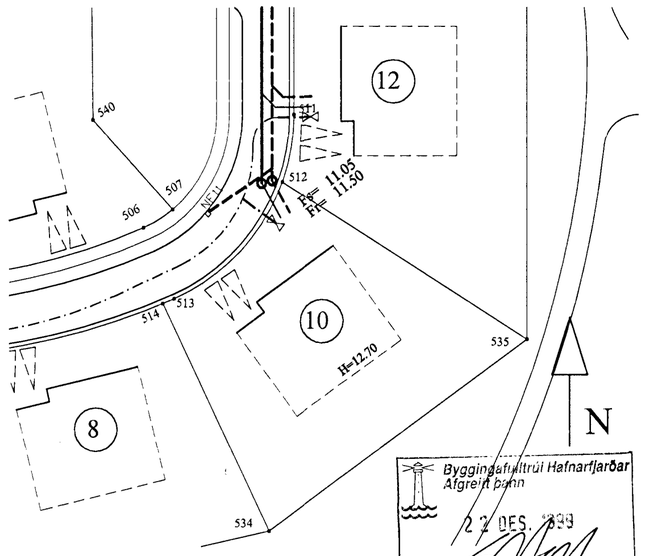

Byggingafulltrúi Hafnarfjarðar
Afgreitt þann
27 DES. 1999
Sigurbjartur Halldórsson

EFNI OG FRÁGANGUR LAGNA SKAL VERA Í SAMRÆMI VIÐ ÍST 65, ÍST 68, BYGGINGAREGLUGERÐ OG Rb-TÆKNIBLAÐ Rb (12). 401.2.
AÐ ÖÐRU LEYTI VÍSAST Í BLAÐ L000 "Lagnir"

ÖLL MÁL Í MM

NR	DAGS	BREYTINGAR	NAFN
02	17.12.'99	Regnvatn leitt í hraunpúkk	Bjarki G
02	17.12.'99	Rennslisstefna regnvatnslagnar / felld niður jarðv.lögn við gafla	Bjarki G
01	02.01.'99	Breyting á legu skolplagnar BG	Bjarki G

BJARKI GUÐMUNDSSON
BYGGINGATÆKNIFRÆÐINGUR
LÆKJASMÁRI 84, 200 Kópavogi
Sími: 564 1607 & 896 4994

VERKHEITI: **Teigabyggð 10, Hfj**
FRÁRENSLISLAGNIR
Grunnmynd & afstöðumynd

MKV. 1:50/500 | DAGS Sept '98 | TEIKN. NR. L001
HANNAÐ BG | TEIKNAÐ BG | VERK NR. ERÞ06
FTÍ KT. 041267-3649

ÁRITUN AÐALHÖNNUÐAR

TE10-L001

bjarkig@simnet.is