





Samþykkt þann

30 OKT. 1998


Byggingafulltrúinn í Hafnarfirði
Erlendur Hjálmarsson

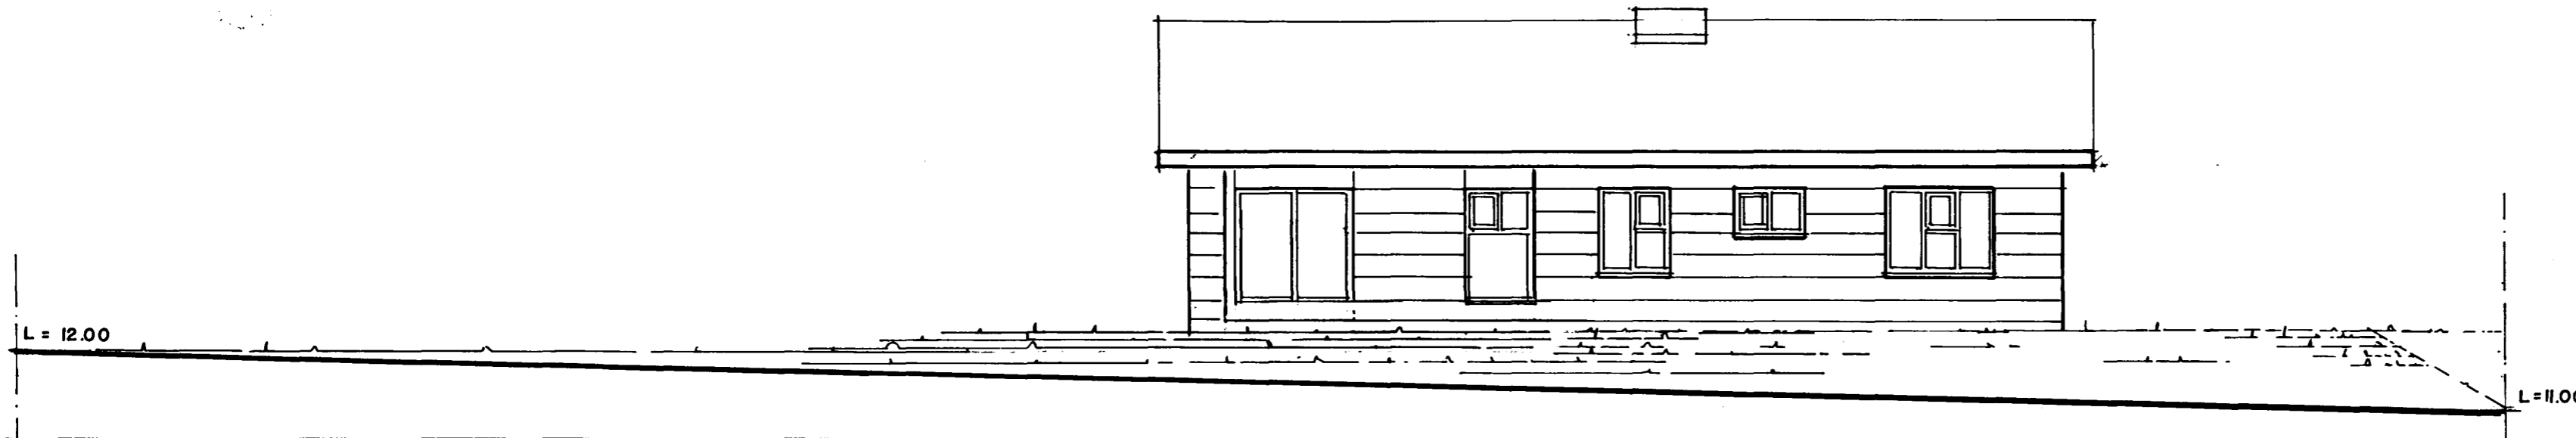


ÚTLIT AUSTUR 1:100

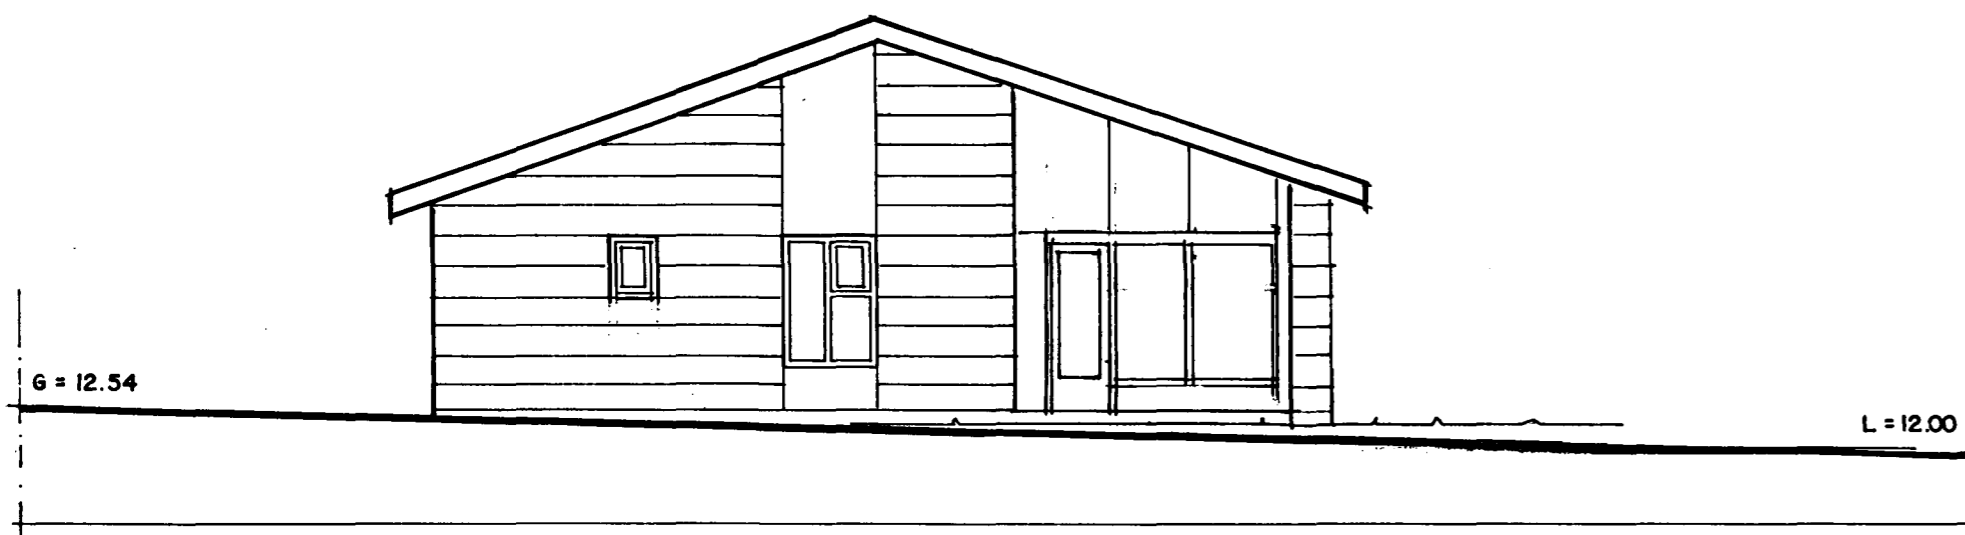


ÚTLIT SUÐUR 1:100

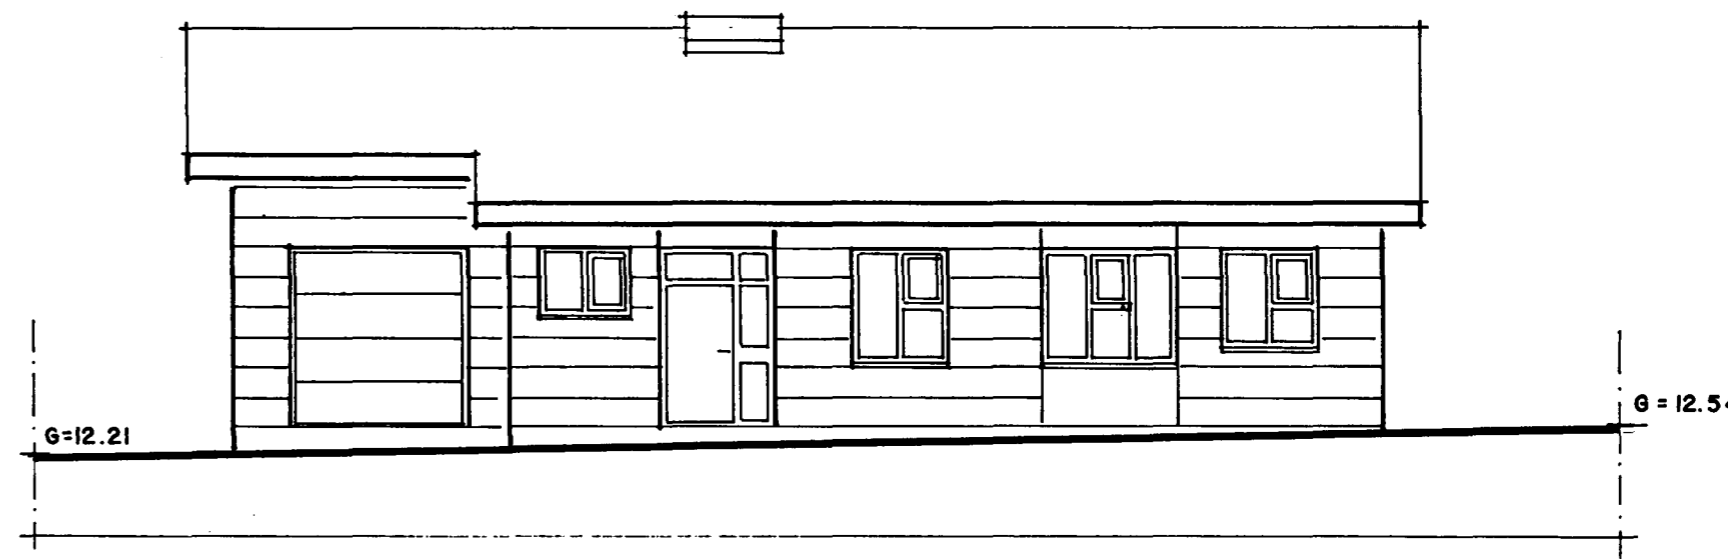


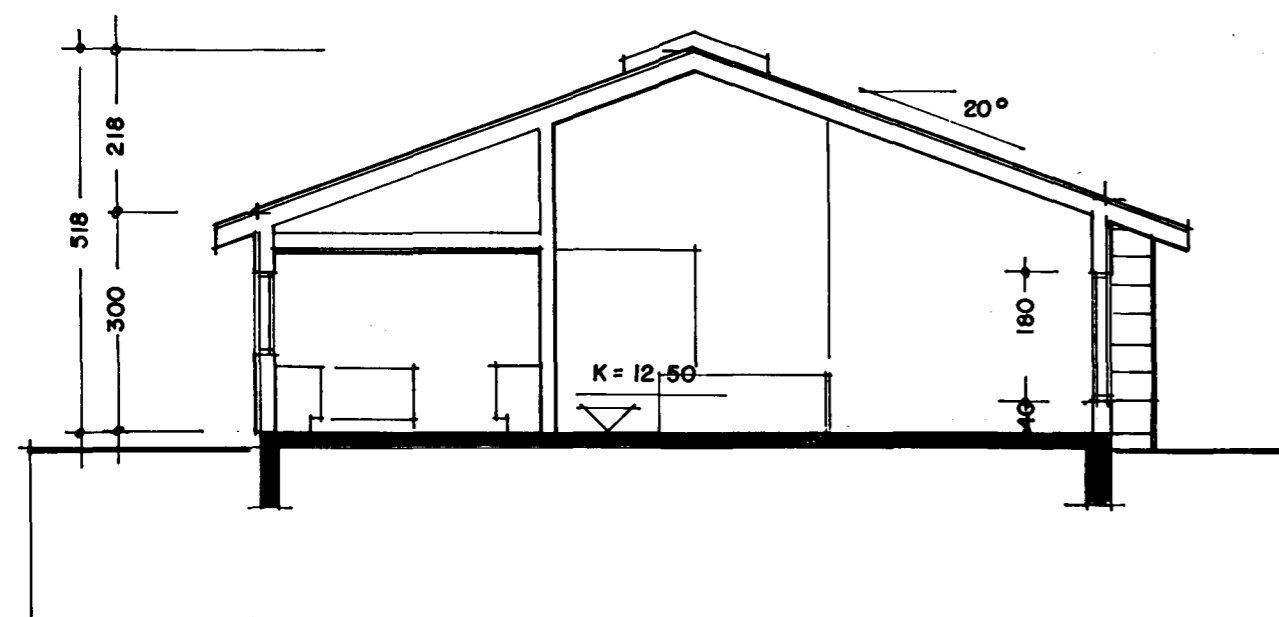

SNEIÐING 1:100

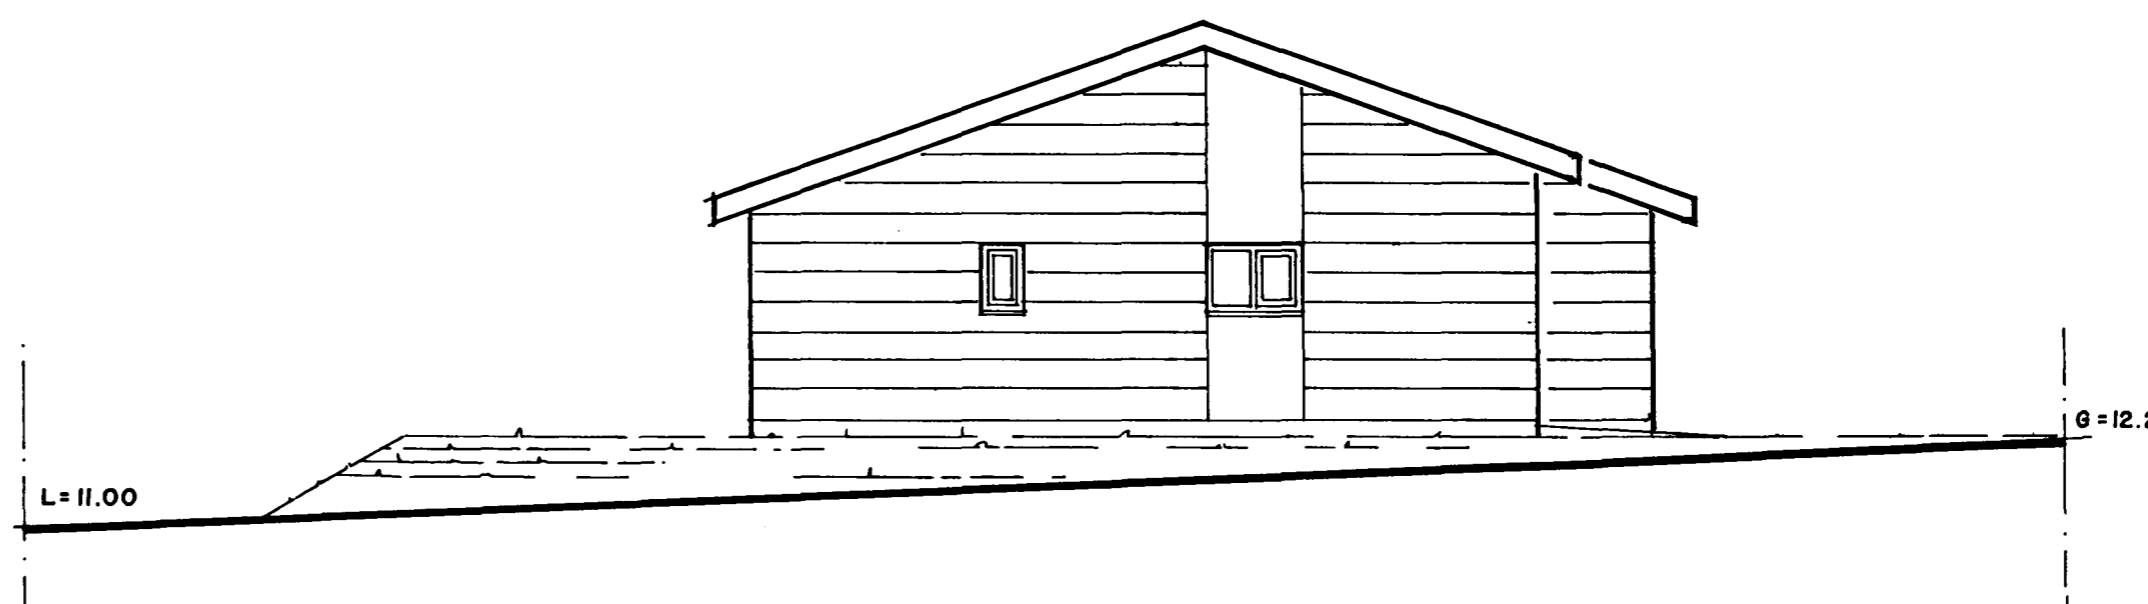

ÚTLIT NORÐUR 1:100

TEIGABYGGÐ 12 - HAFNARFIRÐI

ÚTLIT, SNEIÐING

1:100

DAGS.
06.10.98

BREYTT
GOLFÆÐ OG GLUGGAR Í STOFU

JÚLÍ 1998

A 02

ARSÆLL VIGNISSON
SMÁRAHVAMMI 16, HAFN.

ARKITEKT
s.555 47 95.

Handwritten signature