


Hönnunarforsendur: ÍST 67 og RB rit nr 30 "Varmaeinangrun Húsa"
 Allur frágangur lagnar skal vera skv. ÍST 67.
 Allar hitalagnir eru riðfrjár stállagnir nema annað sé tekið fram, settar saman með viðurkenndum tengistykkjum (pressfittings).
 Hitilögn skal þrýstiprófuð skv. kröfum HR.
 Allar lagnir að stökum aflöppunarstað eru ø12 nema annað sé tekið fram.
 Lagnaleiðir milli bílskúrs og íbúðar skulu uppfylla brunakröfur. Við frágang lagnaleiðar skal nota eldvarnarþéttiefni EVO-Fireseal eða sambærileg með lögnum til að skerða ekki brunapól A60 veggjar.

Byggingaútlitri Hálfarjartar
 Afgreitt þann
 01.10.2000
 Sigurbjartur Halldórsson

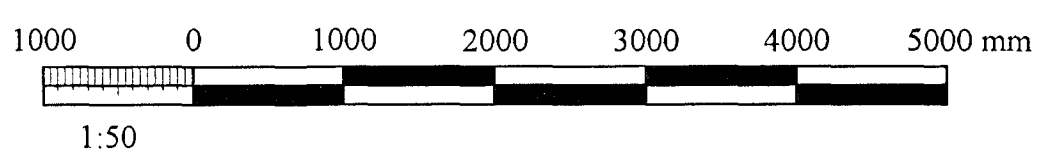

010	Jan 2000	Lagnaleiðum hitalagna, breytt ofnum í rými 4), breytt efnisgerð lagna	Bjarki G
NR	DAGS	BREYTINGAR	NAFN
BJARKI GUÐMUNDSSON		BYGGINGAÆKNIFRÆÐINGUR	
		LÆKJASMÁRI 84, 200 Kópavogi	
		Sími: 564 1607 & 896 4994	
VERKHEITI	MKV.	DAGS	TEIKN NR.
Teigabyggð 12, Hfj	1:50	Okt. 00	L102
HITALAGNIR	HANNAÐ	TEIKNAD	VERK NR.
RÚMMYND LAGNA	BG	BG	ERP06
ARITUN ADALHÖNNUNAR		Bjarki Guðmundsson	
		FTT KT: 041267-3649	