



# GRUNNMYND


MKv. 1:50

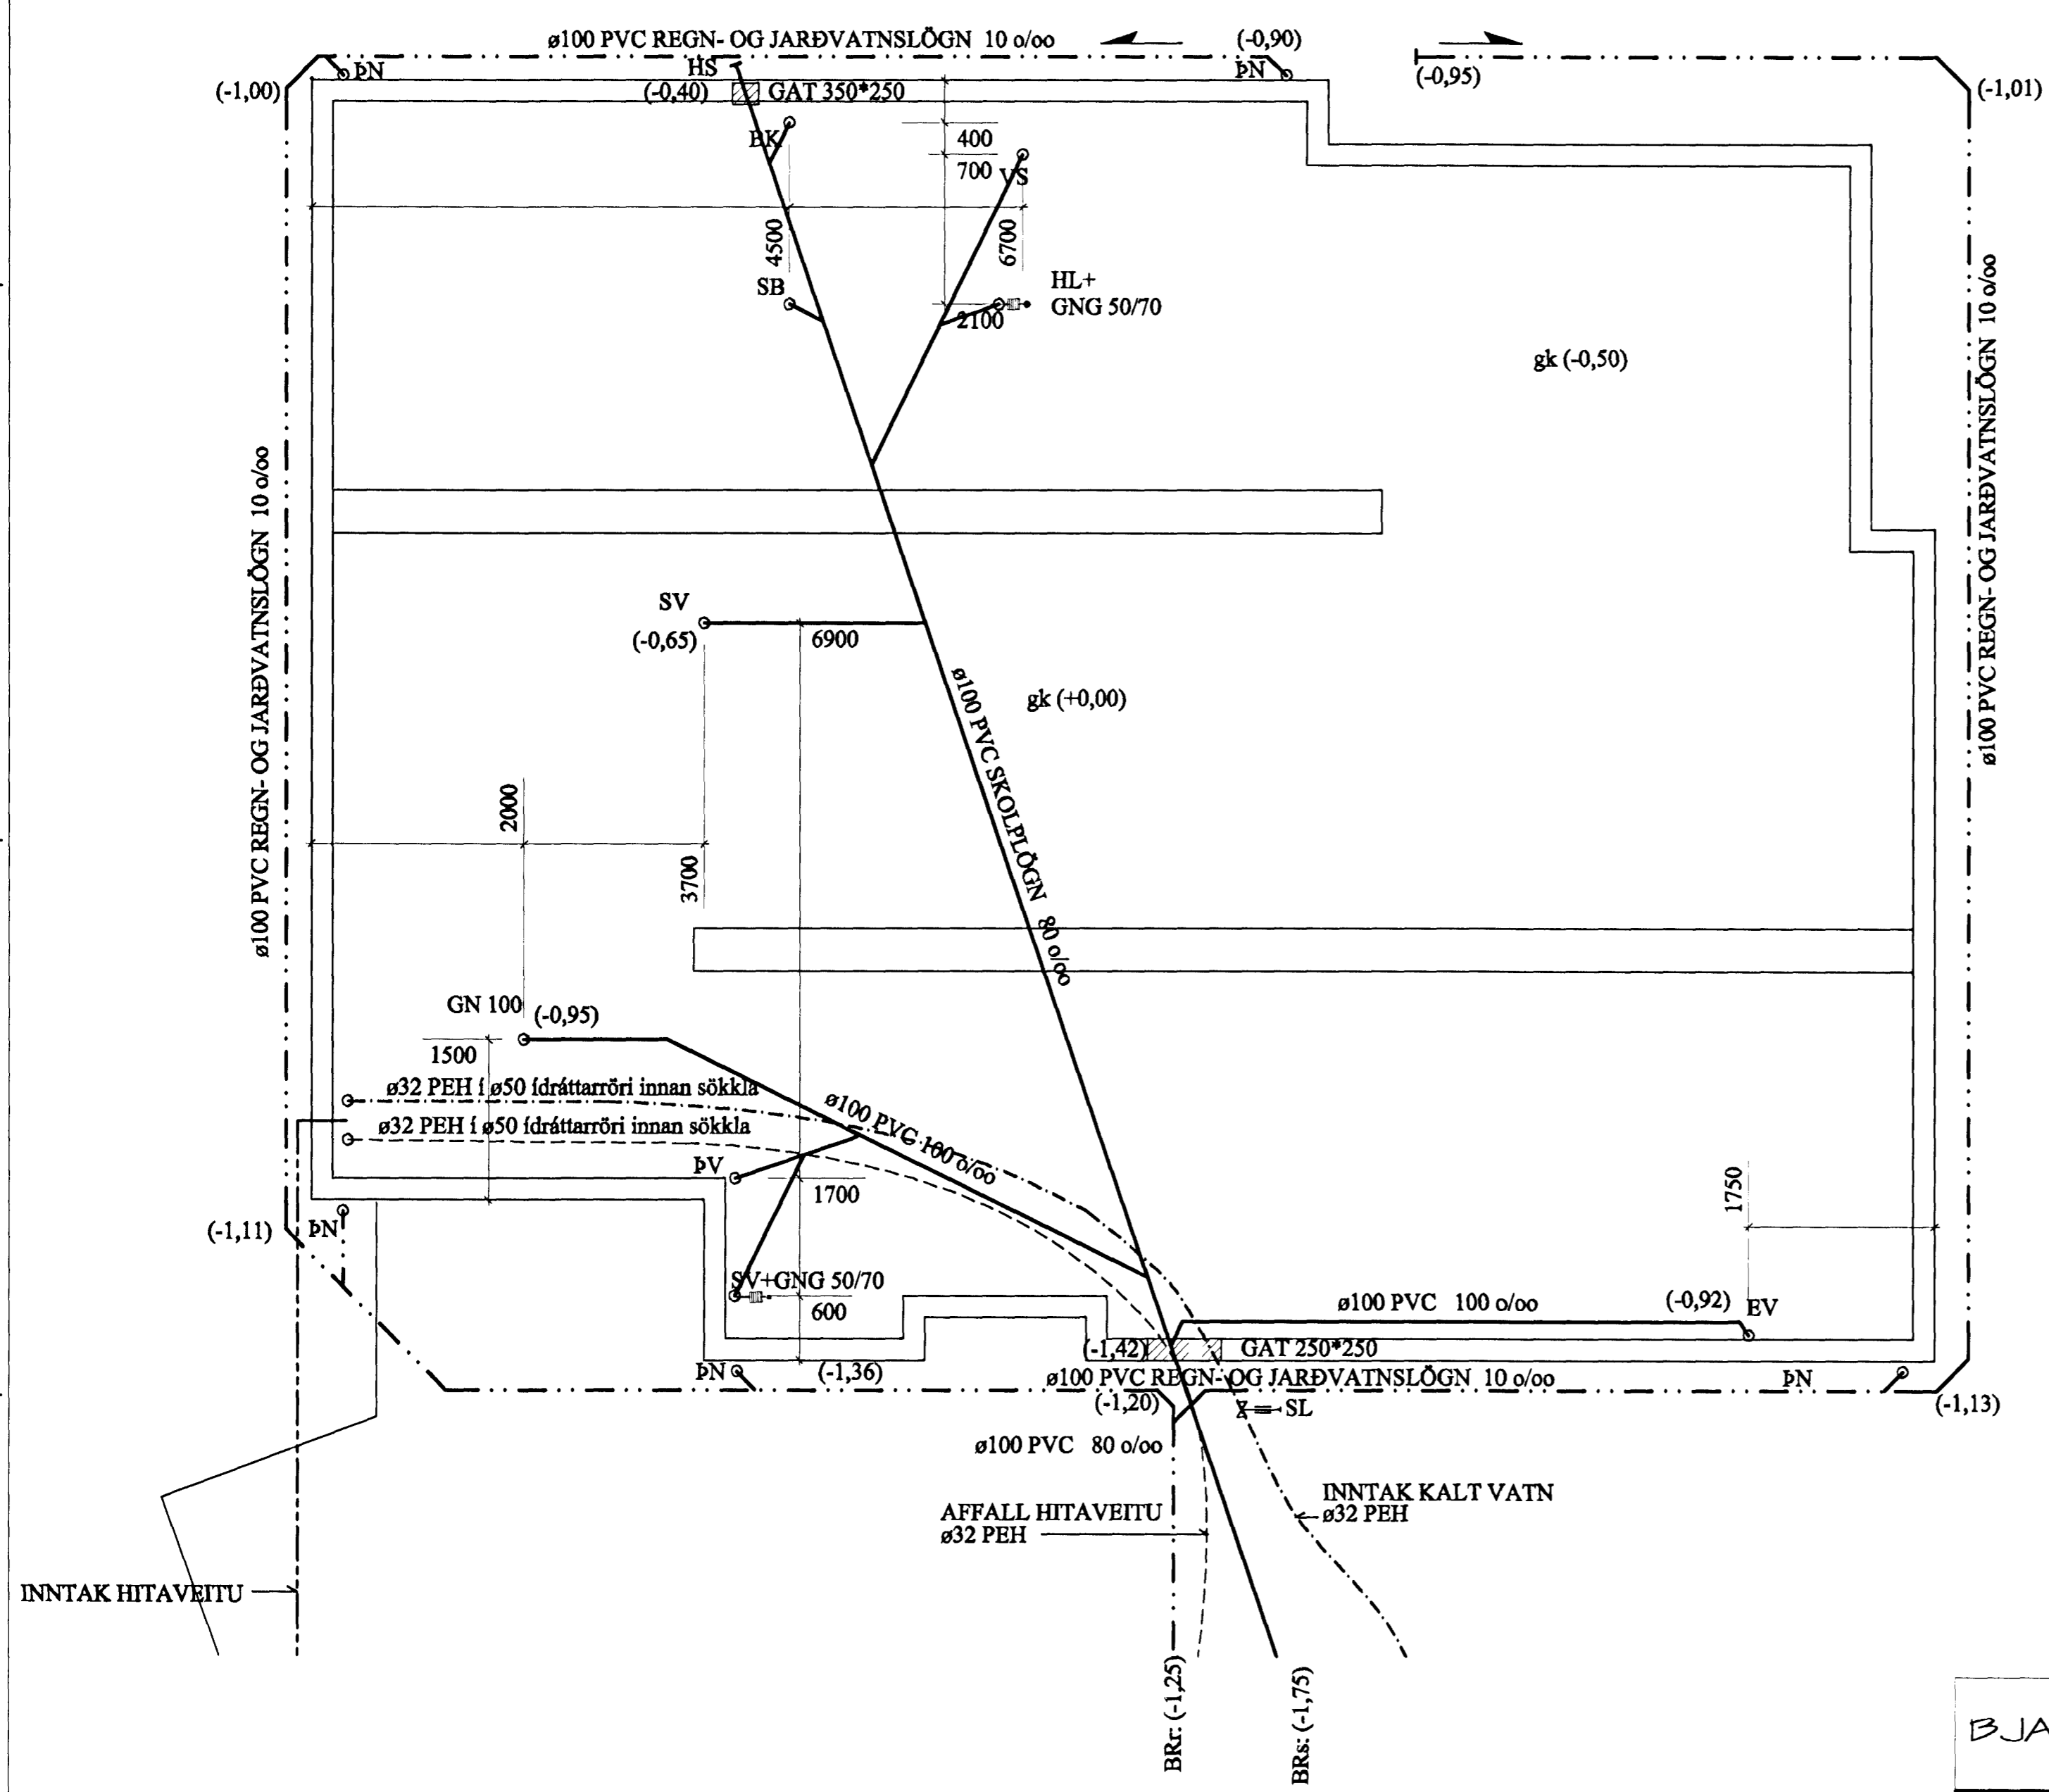

## TENGING VIÐ TENGISTÚTA BÆJARFÉL.

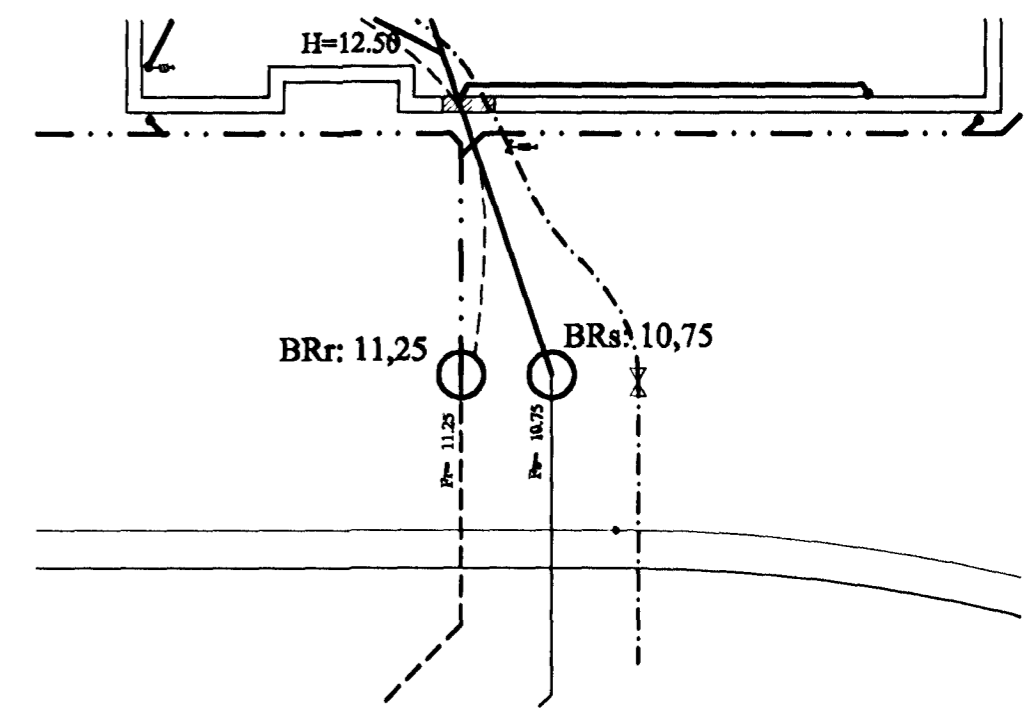

## AFSTÖÐUMYND MKv. 1:500

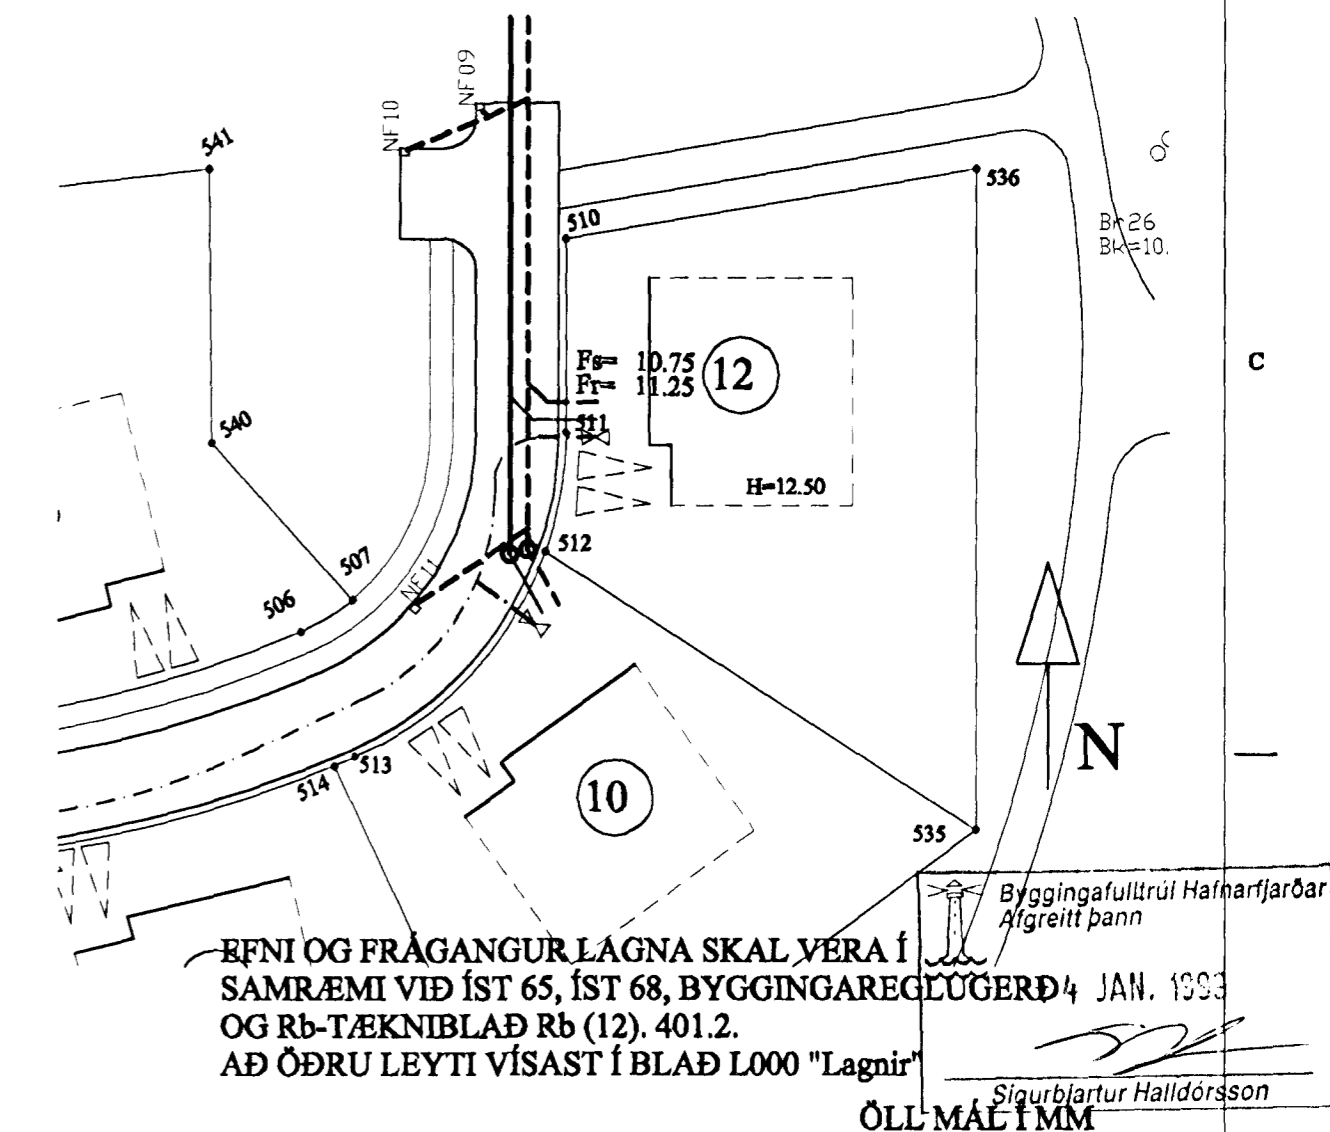

**BJARKI GUÐMUNDSSON** BYGGINGATÆKNIFRÆÐINGUR  
 LÆKJASMÁRI 84, 200 Kópavogi  
 Sími: 564 1607 & 896 4994

**Teigabyggð 12, Hafnarf**  
 Frárennslislagnir  
 GRUNNMYND / AFSTÖÐUMYND

VERKFRITT	MEV. 1:50/500	DAÐ 09. Sept '98	VERK NR. ERJ06	TEIKN NR. L-001
DRÖG	BYGGINGAR	TEIKNAR	BYGGINGAR	BYGGINGAR
BG	BG	BG	BG	BG

01 02.01.99 Breyting á legu skólplagnar BG

ÖLL MÁL Í MM

FTM KT: 041267-3649