


Merkingar:

1. Renna
2. Bárustál, sjá neglingu í skýringartexta
3. 35x35 neglt utan á sperru með 3 stk. 3" galv.
4. Þakpappi
5. Þakklæðning 25x150 negling, sjá skýringartexta
6. Loftunarrör Ø 40 2 stk. í hvert sperrubíl.
7. 13 mm. útigifspilötur.
8. 35x35 neglt utan á sperru m. 3 stk. 3" galv.
9. Vinkill BMF 160x50x3x40 1 stk hvoru megin við sperru. Borðabolti 12x70 í gegnum sperru og frönsk skrúfa 12x70 og 4 stk. Kambs. 40/60 ofan í reim.
10. Reimstykki 75x150 gagnvarið NTR-A vörn
11. Sperra 50x225
12. 20 mm. Vatnsklæðning.
13. 12 mm. rásaður krossviður
14. 50x100 neglt í sperruhlið með 4 stk. 4" galv.
15. Járnþending veðurkápá K-131 járnsmotta frá Timbur og stál.
16. 100 mm einangrun.
17. Járnþending burðarluta K-189 járnsmotta frá Timbur og stál.
18. 12 mm. innsteyptur galvaniseraður snittteinn L=50 cm c/c 50 cm.
19. Stál bita rafsoðin við plötur 4 mm. suða L=10 cm.
20. Innsteypt stálplata 100x100x5 m. ásoðnum lykkjum K-10 L=10x25 2 stk á hvora plötu.
21. Stáleyra 70x120x5 ásoðin við stálbita c/c 60 cm.
22. Útveggur
23. Stálbiti IPE 130
24. Stálbiti IPE 240
25. Lykkjur K - 16 15x70 cm. innsteyptar í súlu og rafsoðnar við stálbita
26. Lykkjur K - 10 5x60 cm. c/c 30 cm.
27. 4 K - 12.
28. Stálsúla 90x90 efnisþykkt 5 mm. rafsoðin við stálbita allan úthring
29. 4 mm. rafsuða að neðan er súla rafsoðin við járnþendingu steinsteyptar súlu 4 mm. rafsuða 10 cm löng við hvert 12 mm. lóðrétt járn steyptar súlu endi stálsúlu skal ná amk 10 cm. niður í steypu undirstöðusúlu.

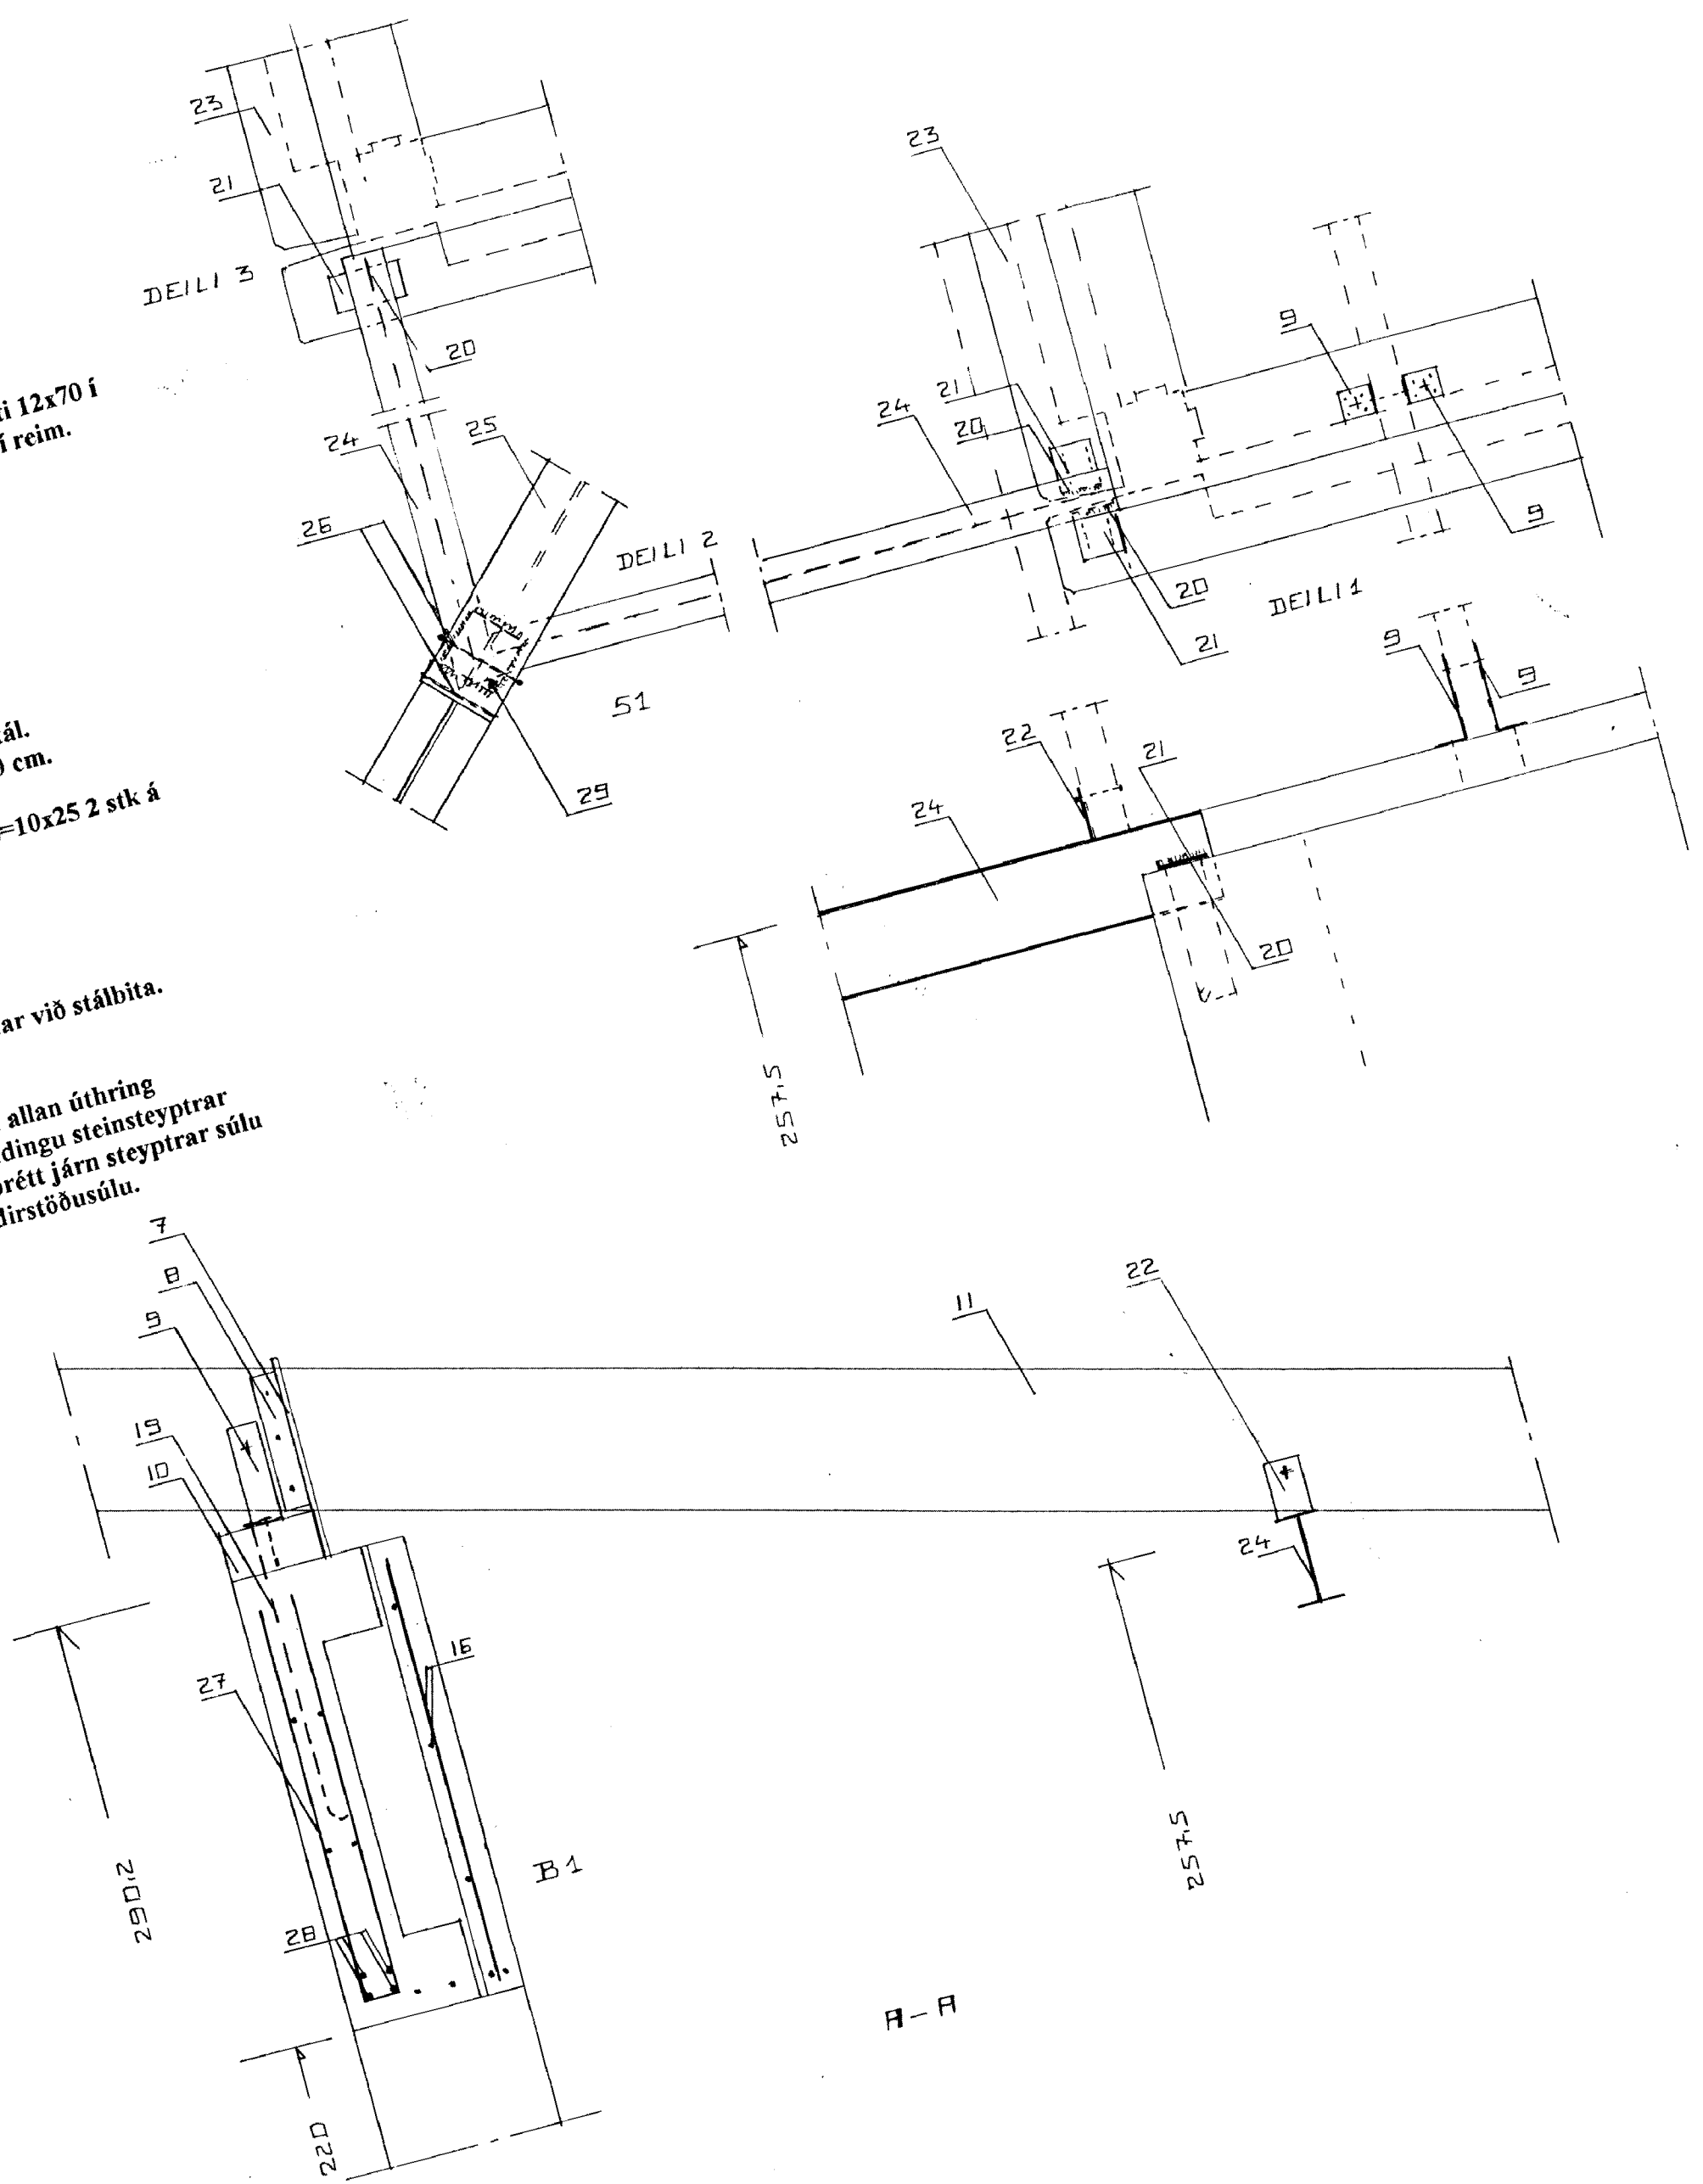


Á upphaflegri innsendri og samþykktri þakkantateikningu, var gert ráð fyrir 10 mm loftrás upp við húsvegg og 6 mm loftrás yst við þakkantaklæðningu.

Samkvæmt skoðun á staðnum er þéttklætt upp að húsvegg en ca. 4 mm loftrás yst við þakkantaklæðningu.

Naðsynlegar úrbætur: Auka þarf útloftun í þakkant: T.d. 14 mm loftrás eins og sýnt er á breyttri teikningu dagsettri 22.2.2001.

Gata skal þess að hindra ekki 1 cm loftrás yfir stálbita eins og sýnt er á sniði S-2, tölulíður 10.

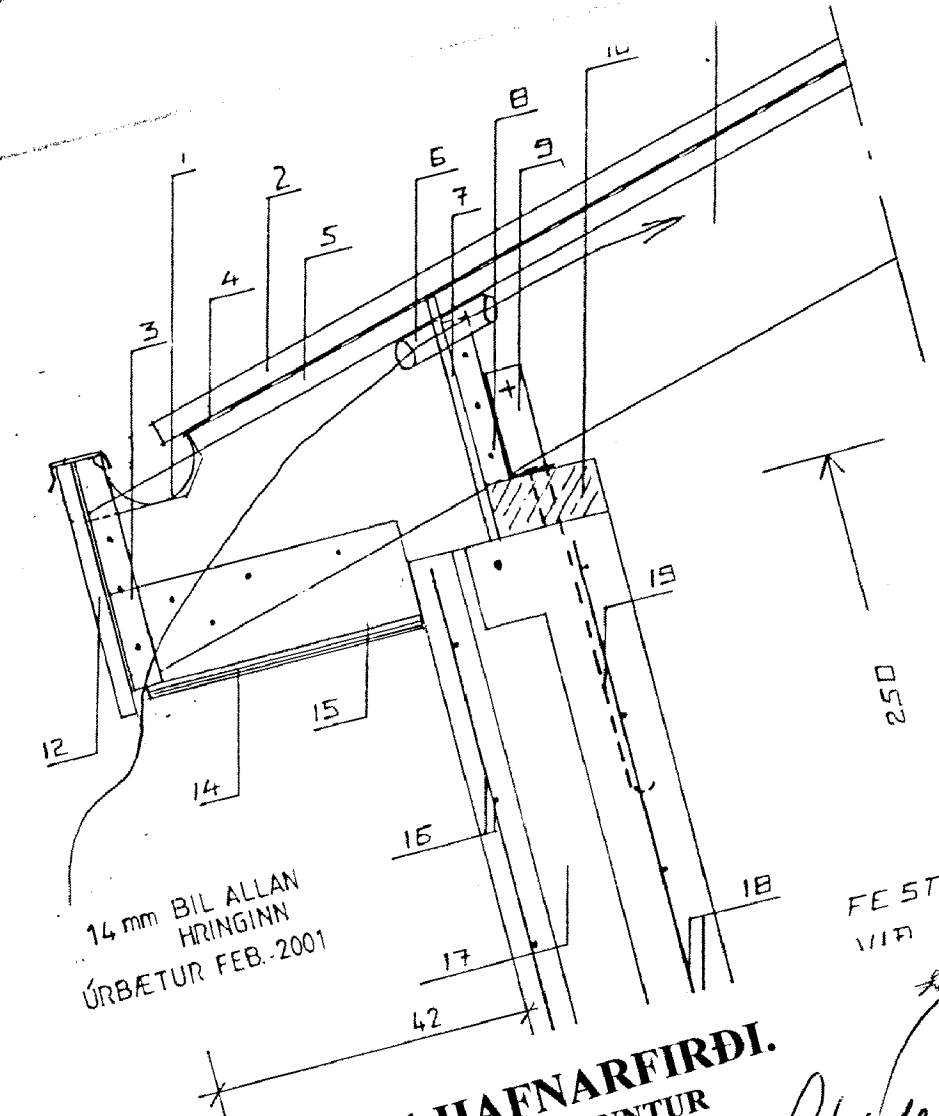

TEIGABYGGÐ I HAFNARFIRDI.
 ÚRBÆTUR V/ LOFTRÁSAR ÞAKKANNTUR
 2001-04-05 MKV. 1: 5

Jóhannes Pétursson 010448-3959 S-567-5107
 johp@isholf.is
 Sigurður Sigurðsson 021146-2349 S-566-6613
 sigsig@isl.is

FESTING SPERRU
 VÍÐ ÚTVEGG
 Samþykkt þann
 03 MAJ 2001
 Sigurður Pétursson / Hafnarfirði
 F.h. Sigurbjarnur Halldórsson

ABS teiknistofa Fannafold 32 112 Reykjavík. Nr.3B

730 100 100