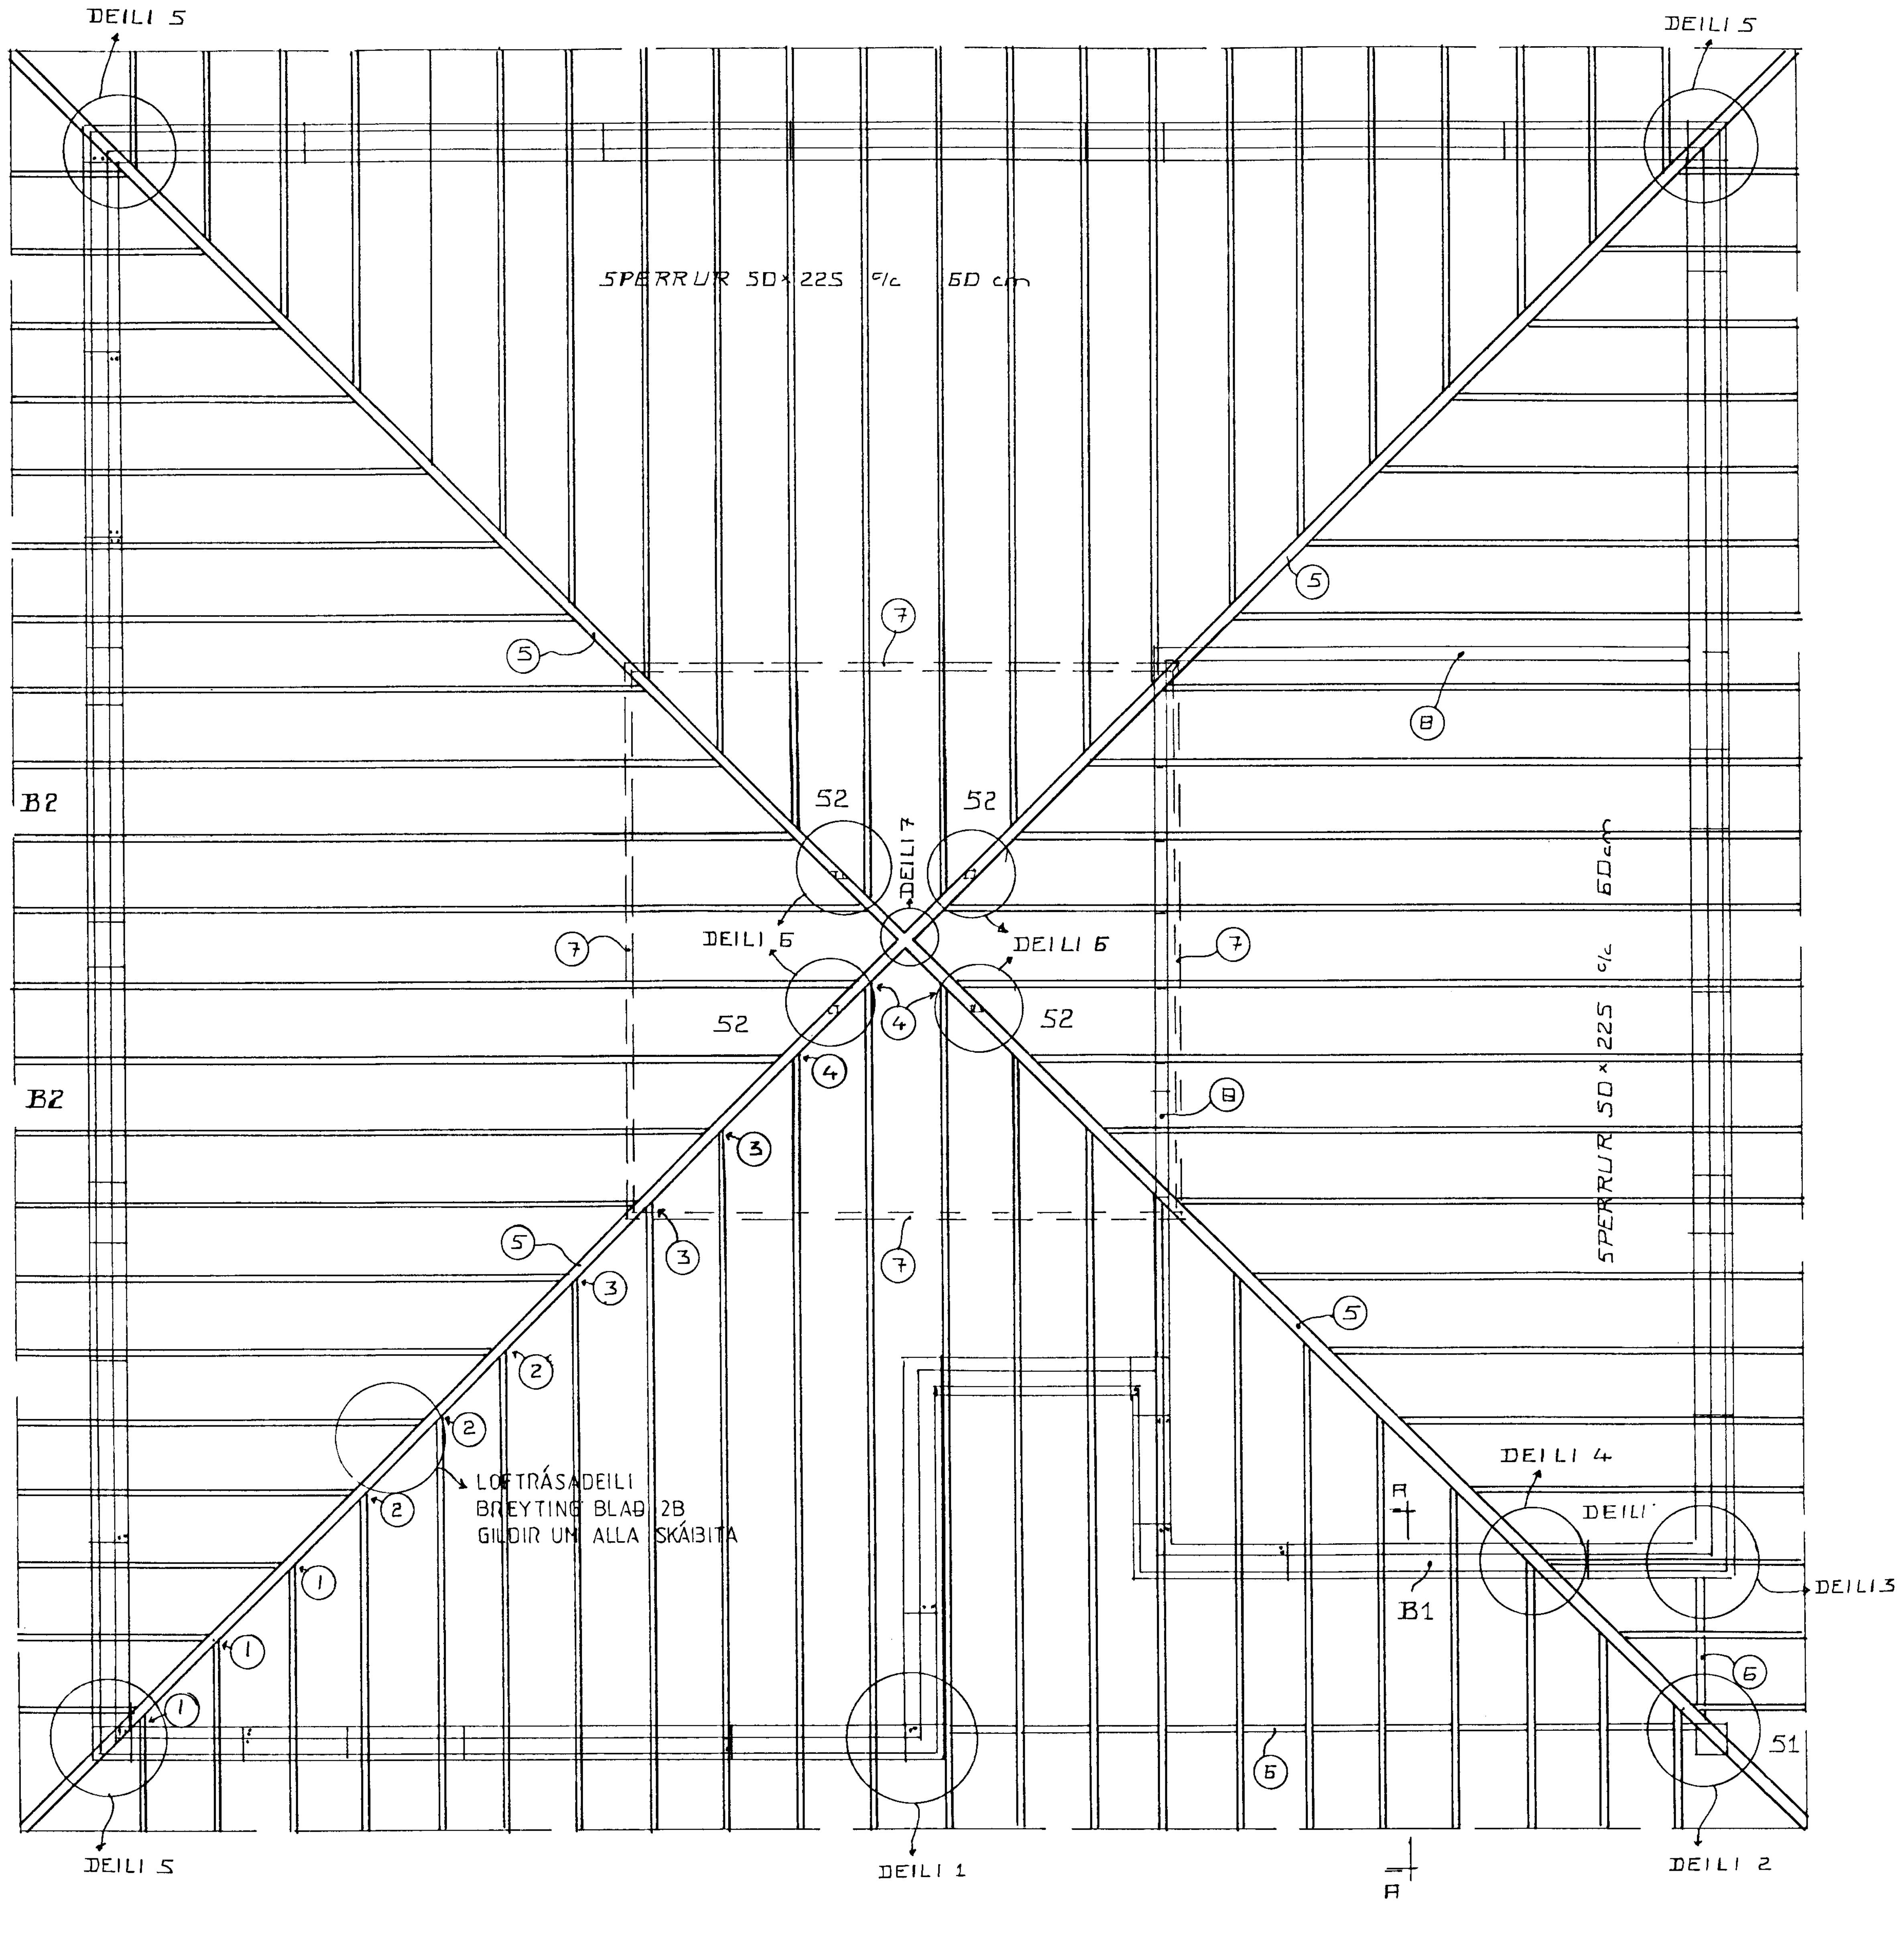

SKÝRINGAR:.

□

ÞAK SÉ KLÆTT MEÐ 25x150 NEGLT Í HVERJA SPERRU MEÐ 3 STK. 3" GALV. NEMA GAFLSPERRUR OG 3 NEÐSTU BORÐ SEM NEGLIST MEÐ 4 STK. 3" GALV. Í HVERJA SPERRU. OFAN Á TIMBURKLÆÐNINGU KOMI ASFALTPAPPI OG BÁRUJÁRN EÐA BÁRUSTÁL. NEGLA SKAL ÞAKJÁRN MEÐ SNÚNUM ÞAKSAUM EÐA KAMBSAUM. ÞAKJÁRN SKAL NEGLA Á EFTIRFARANDI HÁTT. NEÐSTA NAGLARÖÐ SÉ 10 CM. OFAN VIÐ NEÐRI BRÚN, NEGLT Í AÐRA HVERJA BÁRU NÆSTA RÖÐ SKAL VERA 10 CM. OFAR OG NEGLT Í AÐRAHVERJA BÁRU. NÆSTU 2 RAÐIR SÉU MEÐ 60 CM. MILLIBILI NEGLT Í AÐRA HVERJA BÁRU. ÚR ÞVÍ SÉ MEST 70 CM. MILLI NAGLARAÐA NEGLT Í AÐRA HVERJA BÁRU Í PLÖTUKANNT MILLI NAGLARAÐA SKAL NEGLA EINN NAGLA. GÆTA SKAL ÞESS AÐ NAGLAR LENDI Í BORÐAKLÆÐNINGU EN EKKI Á MILLI BORÐA. EF NOTUÐ ER ÖNNUR GERÐ ÞAKSTÁLS SKAL ENDURSKOÐA NEGLINGU. SKAL ÞESS GÆTT AÐ AMK. VERÐI 15 STK. ÞAKSAUMUR Á HVERN FERMETER ÞAKS.
BERA SKAL FÚAVARNAREFNI Á ALLA SPERRUENDA OG SAMSKEYTI, EFNI SÉ BEINT OG HÚSÞURRT, LAUST VIÐ STÓRA KVISTI OG SPRUNGUR. EKKI MÁ BERA FÚAVARNAREFNI Á BLAUTAN VIÐ, BERA SKAL Á TVÆR UMFERÐIR. EKKI MÁ SAGA EÐA BORA SPERRUR T.D. FYRIR RAFLÖGNUM, EÐA SKERÐA SPERRUR Á NOKKURN HÁTT. BLÝMENJU SKAL BERA Á ALLAR STÁLFESTINGAR.

SJÁ NÁNARI ÚTFÆRSLU Á ÞAKFRÁGANGI Á SÉRTEIKNINGU AÐALHÖNNUÐAR

Merkingar:.

1. Skánegling 2 stk. 5" galv.
2. Skánegling 3 stk. 5" galv.
3. Gataplata 180x240x1.5 negling 5 stk. kambs 40/50 í sperru og 50x200 innlegg í stálbita.
4. Gataplata 180x240x1,5 negling 5 stk. kambs 40/50 í sperru og50x200 innlegg í stálbita.
5. Stálbiti IPE-240 með innleggi 50x200 sjá snið í bita.
6. Stálbiti IPE-130 m. ásoðnum eyrum sjá snið A-A
7. Gatagirði 40x2 strekkt yfir sperrur negling 2 stk. kambs 40/50 í hverja sperru endi rafsoðinn við stálbita.
8. Steyptur innveggur milli bílgeymslu og íbúðar.

Liður 1, 2, 3 og 4 eiga við samsvarandi sperrur á öðrum þakflötum.
Sjá deilimyndir á öðrum blöðum.

Þar sem hægt var að fjarlægja laska milli sperra sem lokaði 1 cm. loftrás yfir stálbita í Teigabyggð 1 eru úrbætur við kjöl óþarfar, en úrbætur á loftun þakkannts þarf að framkvæma.

Samþykkt þann
03 MAI 2001
Byggingafulltrúinn í Hafnarfirði
Sigurbjartur Halldórsson

TEIGABYGGÐ 1 HAFNARFIRÐI.

ÞAK GRUNNMYND JÚLÍ 1999 MKV. 1 : 50
ÚRBÆTUR V/ LOFTRÁSAR YFIR STÁLBITA
2001-04-05 MKV. 1 : 50

Jóhannes Pétursson 010448-3959 S - 567-5107
johp@isholf.is
Sigurður Sigurðsson 021146-2349 S - 566-6613
sigsig@isl.is

ABS teiknistofa Fannafold 32 112 Reykjavík. Nr.1B