




HLIDAR/YFIRSTYKKI (GLUGGA)

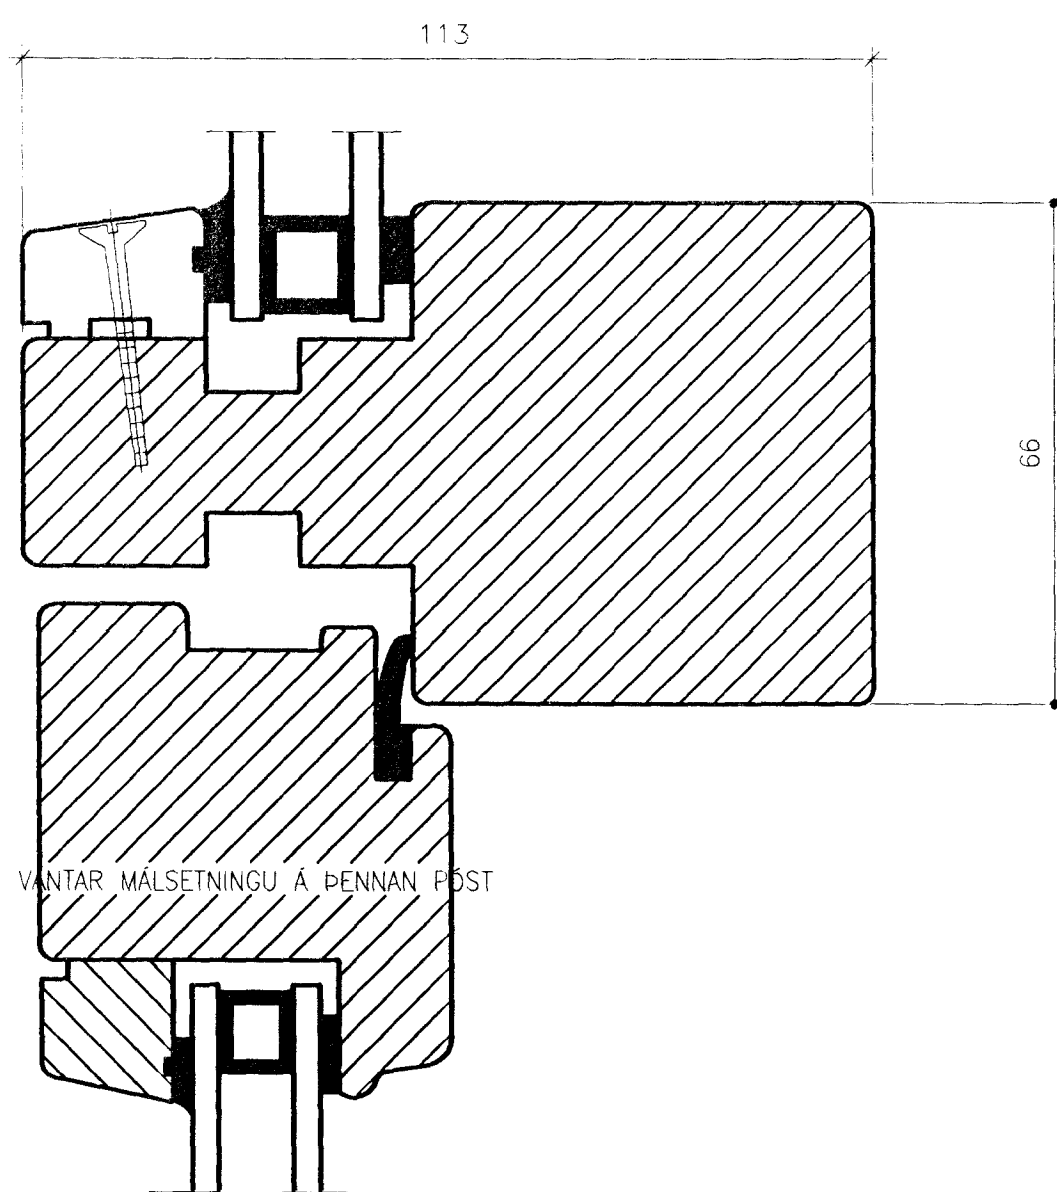


MILLIPÓSTUR LÓDRÉTTUR (OPN. FAG)

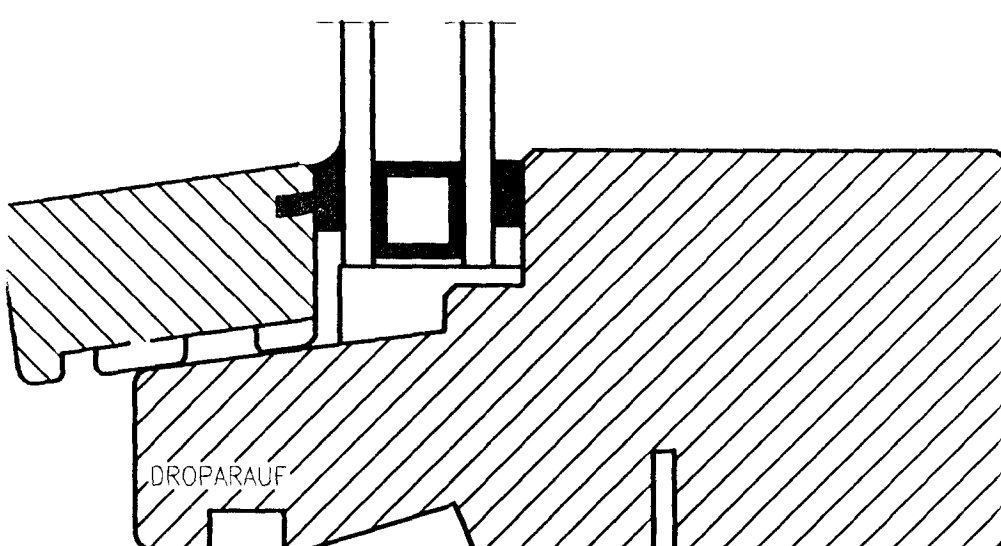


UNDIRSTYKKI (GLUGGA)

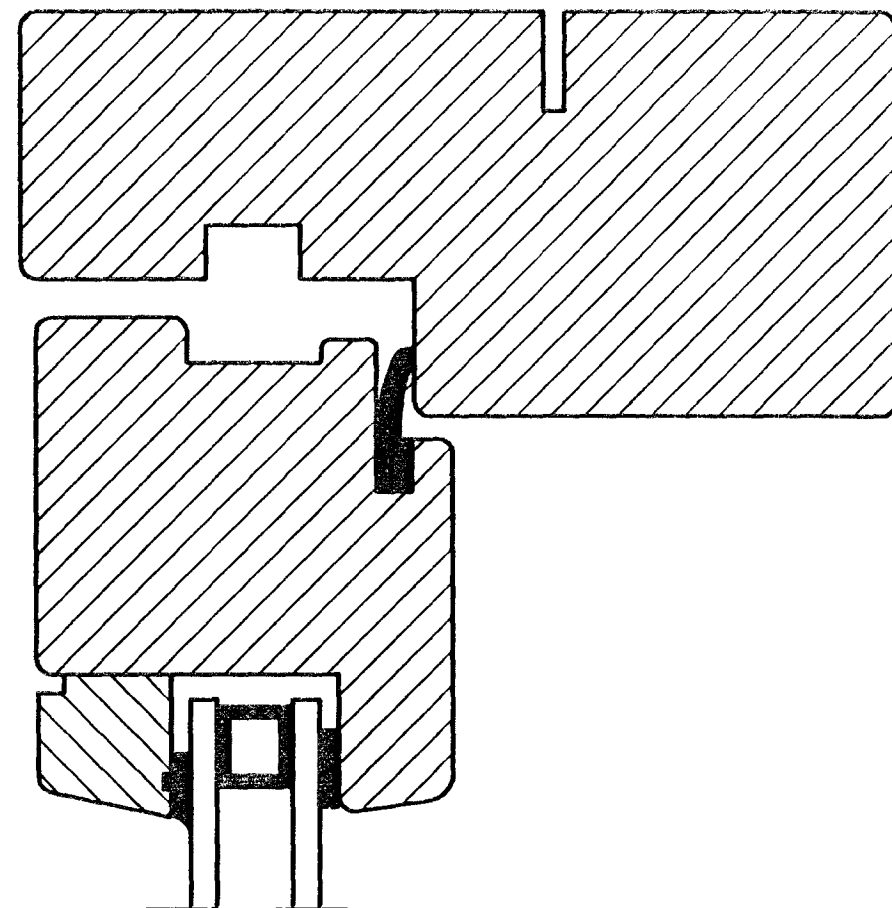


HLIDARSTYKKI YFIRST. (OPN. FAG GLUGGA)

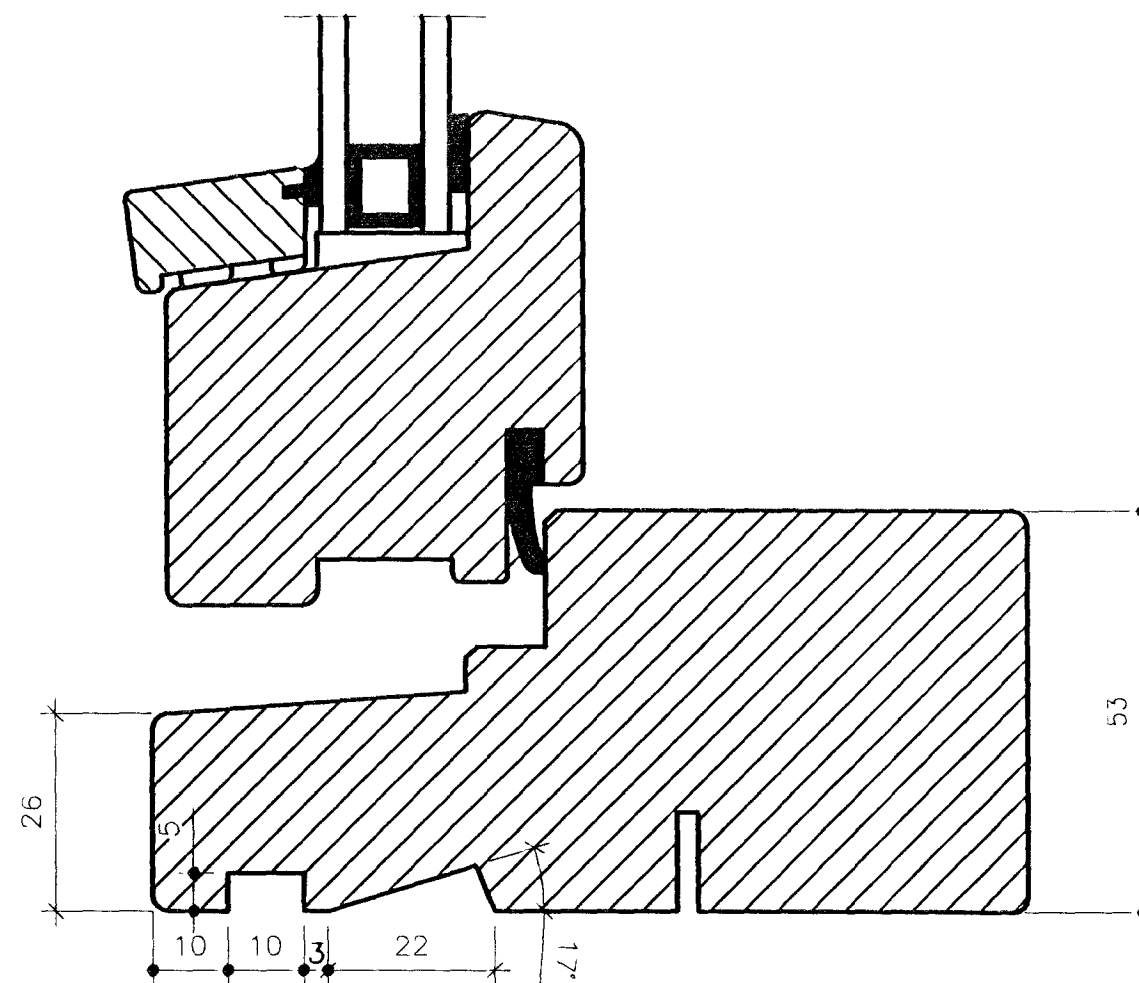


UNDIRSTYKKI (OPN. FAG GLUGGA)

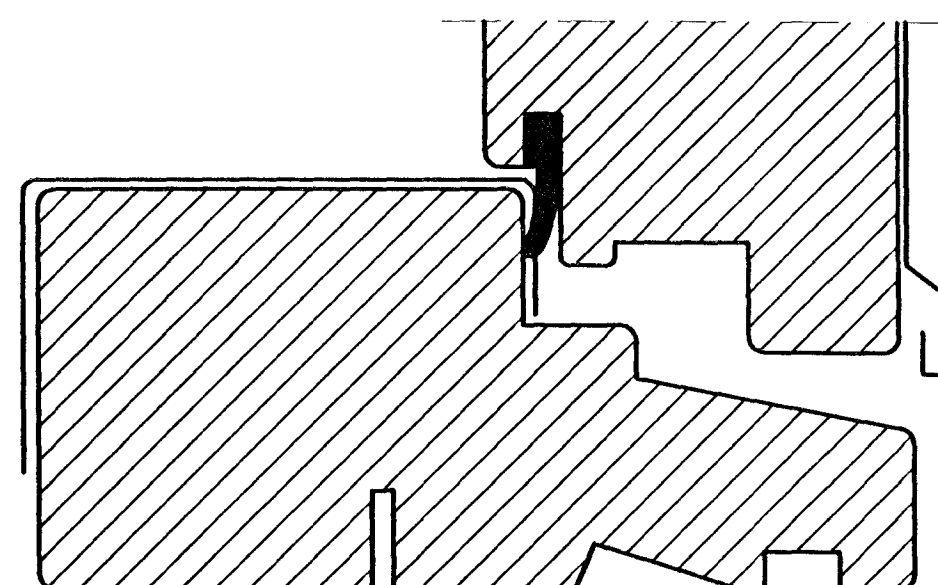


UNDIRSTYKKI (HURD ÚT)

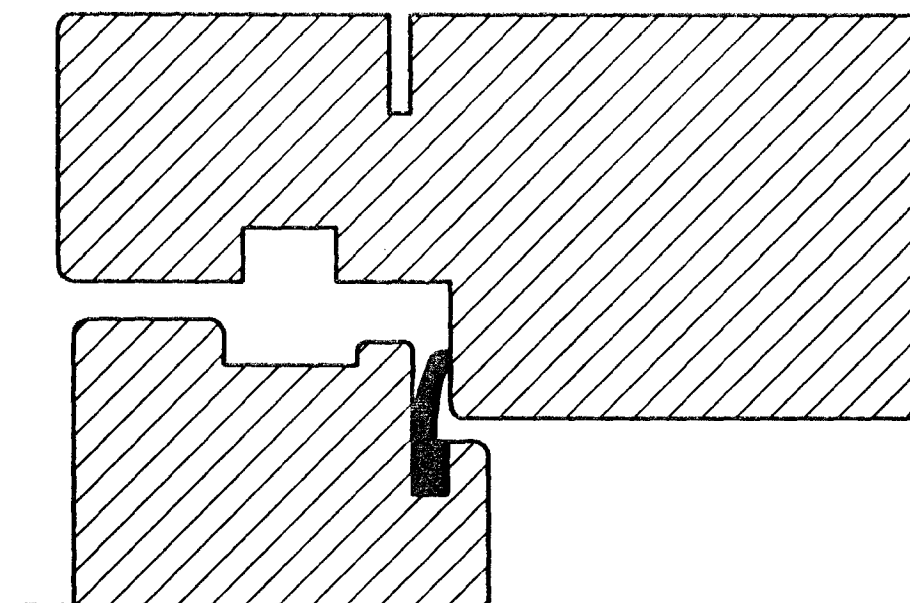

YFIR/HLIDARSTYKKI (HURD INN)

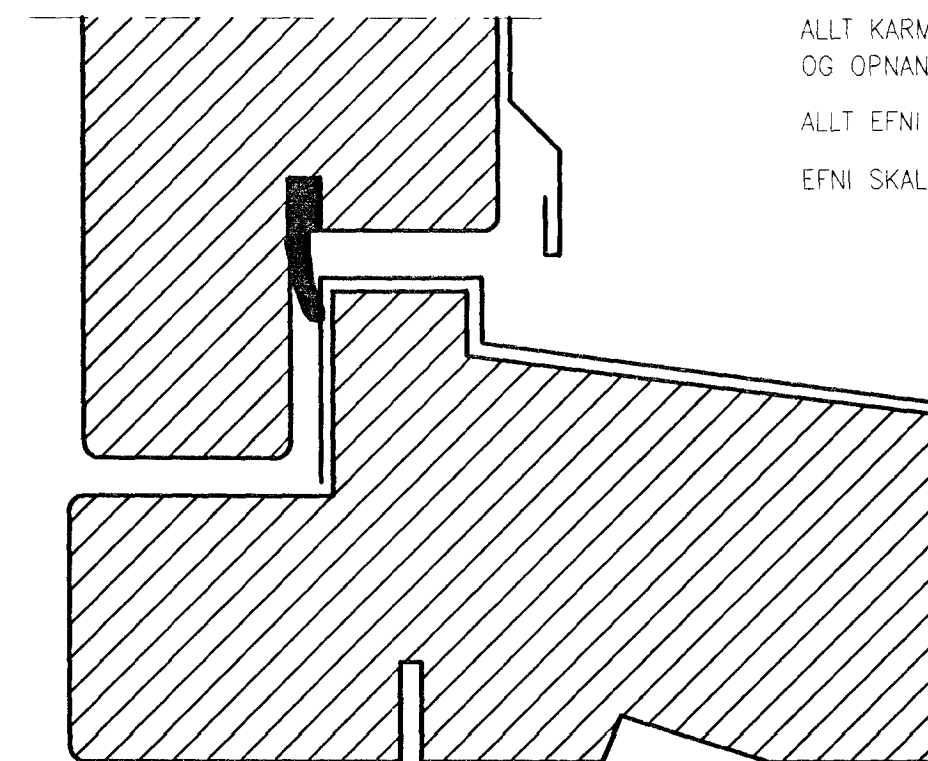

UNDIRSTYKKI (HURD INN)

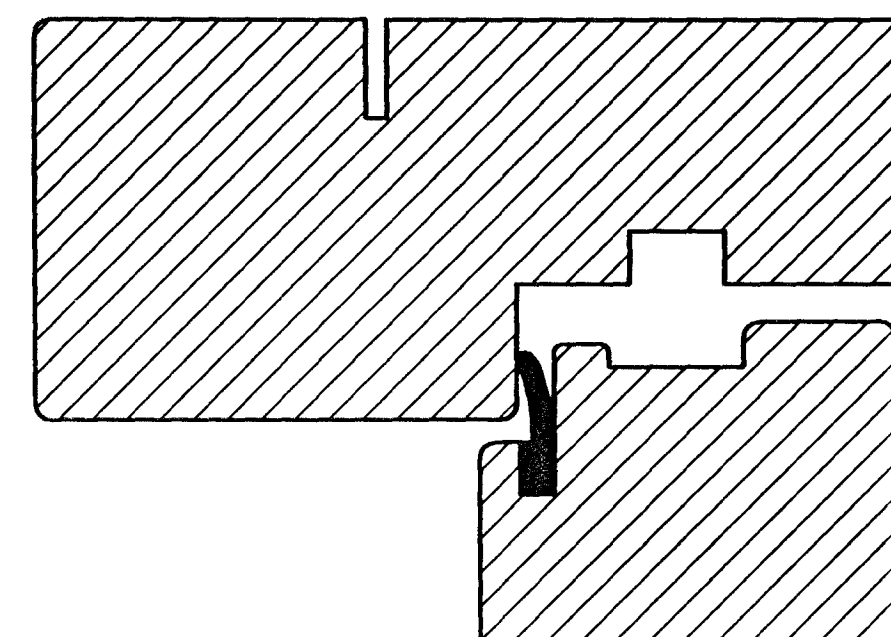

YFIR/HLIDARSTYKKI (HURD ÚT)

SKÝRINGAR:

GLUGGAEFNI SKAL FÓAVERJA MED VIDURKENDUM EFNUM. BADAÐ EÐA ÞRJÁR UMFERDIR MED PENSLI.

ALLT KARMA OG PÓSTAEFNI SKAL VERA FURA, NEMA Í ANDDYRI OG OG OPANLEGUM FÖGUM, ORIGON PINE.

ALLT EFNI SKAL VERA GÆDAEFNI SAMKVÆMT ISLENSKUM STADLI. ÍST 41. EFNI SKAL TEKID ÚR 65X127mm, PÓSTAR 76X127mm.

TEIGABYGGÐ I. HAFNARFIRÐI.
GLUGGAR ÚTHURDIR SNIDMYNDR.
JÚNÍ. 1999. MKV. 1 : 1.

Jóhannes Pétursson 010448-3959 S - 567-5107

Sigurður Sigurðsson 021146-2349 S - 566-6613

ABS teiknistofa S - 566-6613 , 567-5107. Nr.