





Samþykkt þann

22 JULÍ 1999


Byggingafulltrúinn í Hafnarfirði
F.h. Kristján Þorarinsson

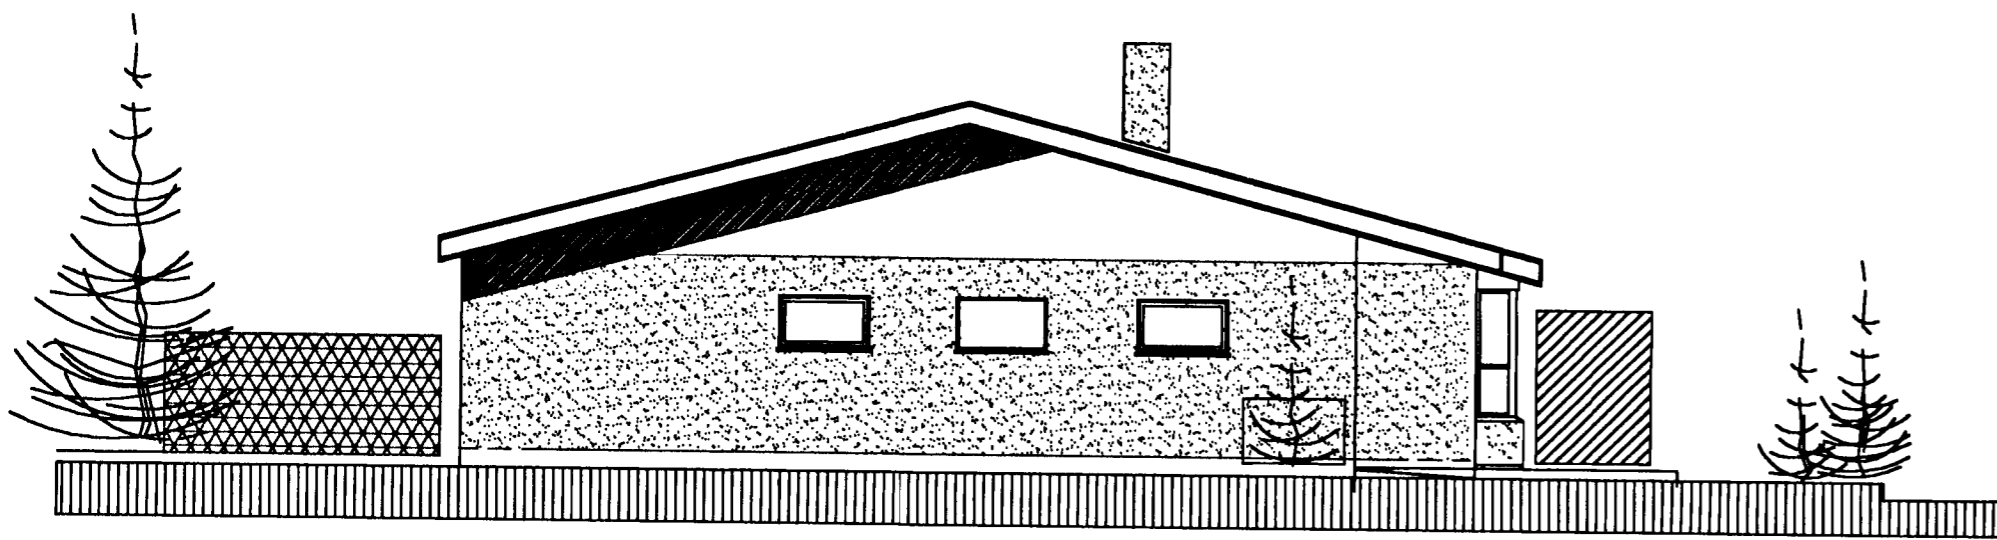

AUSTUR

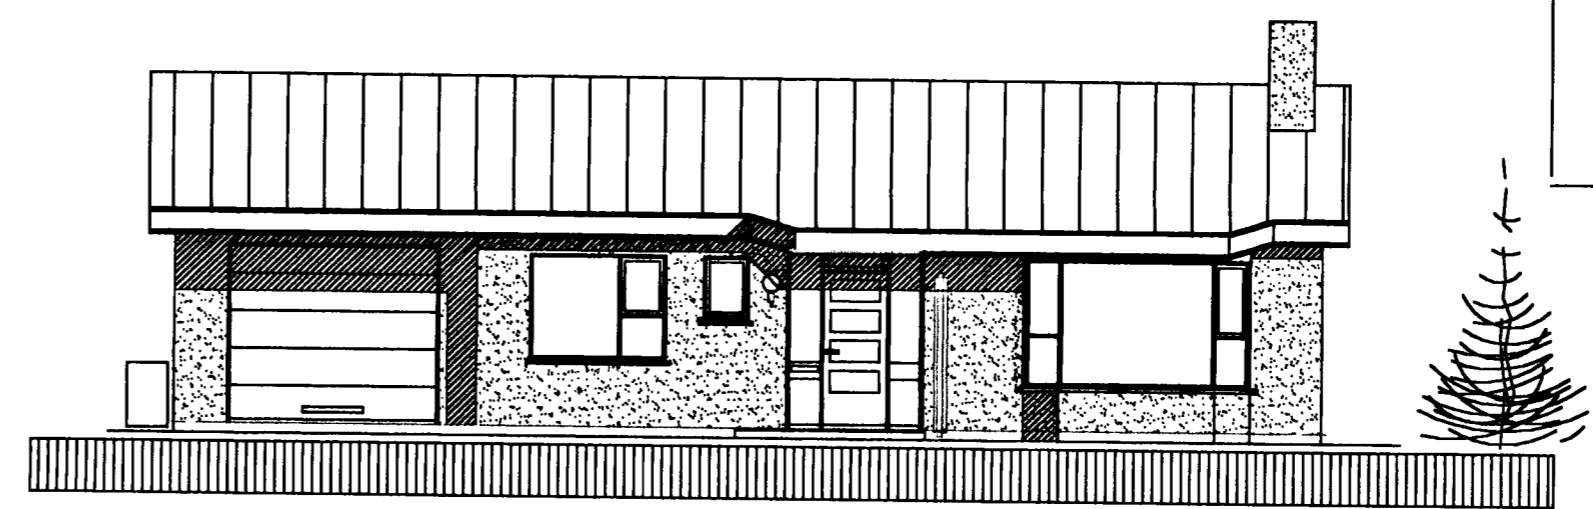


NORÐUR

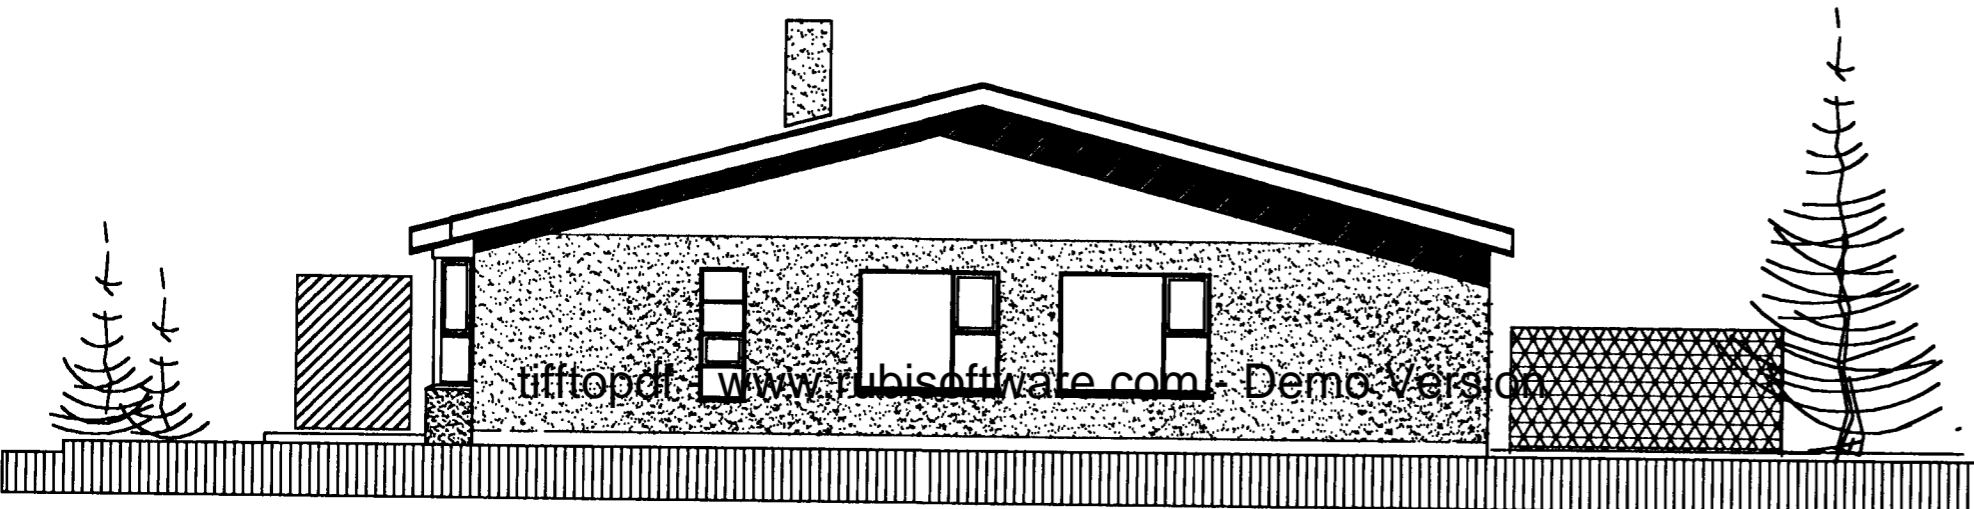

VESTUR



SUÐUR

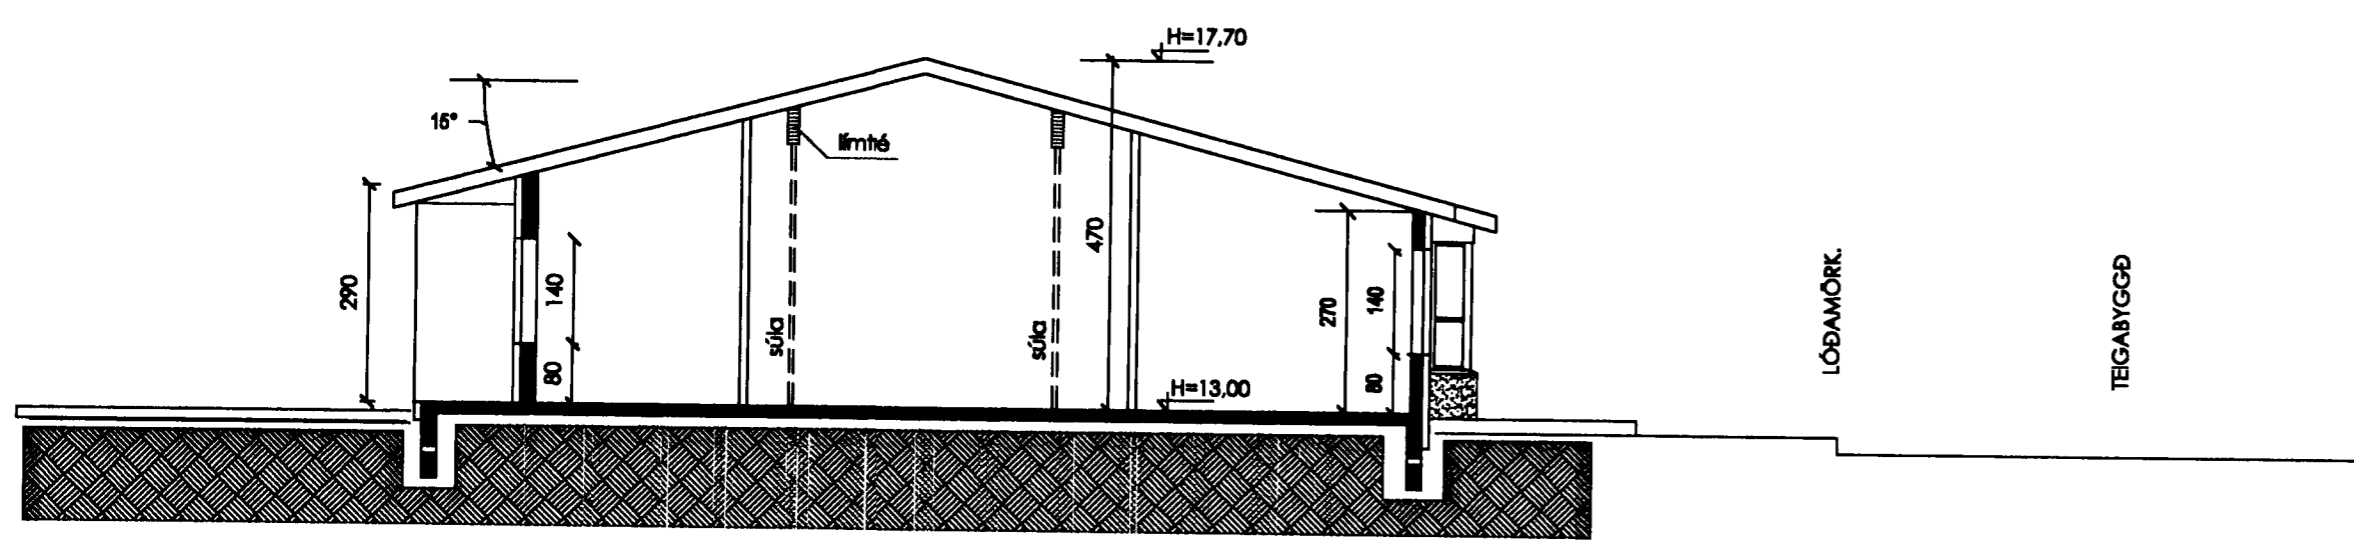

SNID - A

LEYFI TIL AÐ HÆKKA PLÖTU UM 30 CM
ÚR H=12,70 Í H=13,00

NR. 2	ÞAKSKYGNI, AÐALDYR OG GLUGGI Á SALERNI	6.05.1999
NR. 1	SALERNISGLUGGI OG ÚTHURÐ	20.04.1999

TEIGABYGGÐ NR. 6 HAFNARFIRÐI

24.176.4

HTEIGAB6 ÚTLIT OG SNID
DAGS: 28.02.1999 MKV. 1 : 100

ARTIK TEIKNISTOFA, SM, 421 - 4122 # GSM, 895 - 9202

STEINAR GEIRDAL BYGGINGARFRÆÐINGUR B.F.L.
040138 3828 DRANGAVELLIR NR. 2, 230 KEPLAVÍK