



TÁKN ERU SKV. 1ST 64  
EFNI OG VINNA SKAL  
VERA SKV. REGLUGERÐUM

GRUNNMYND HÆÐAR  
1:50

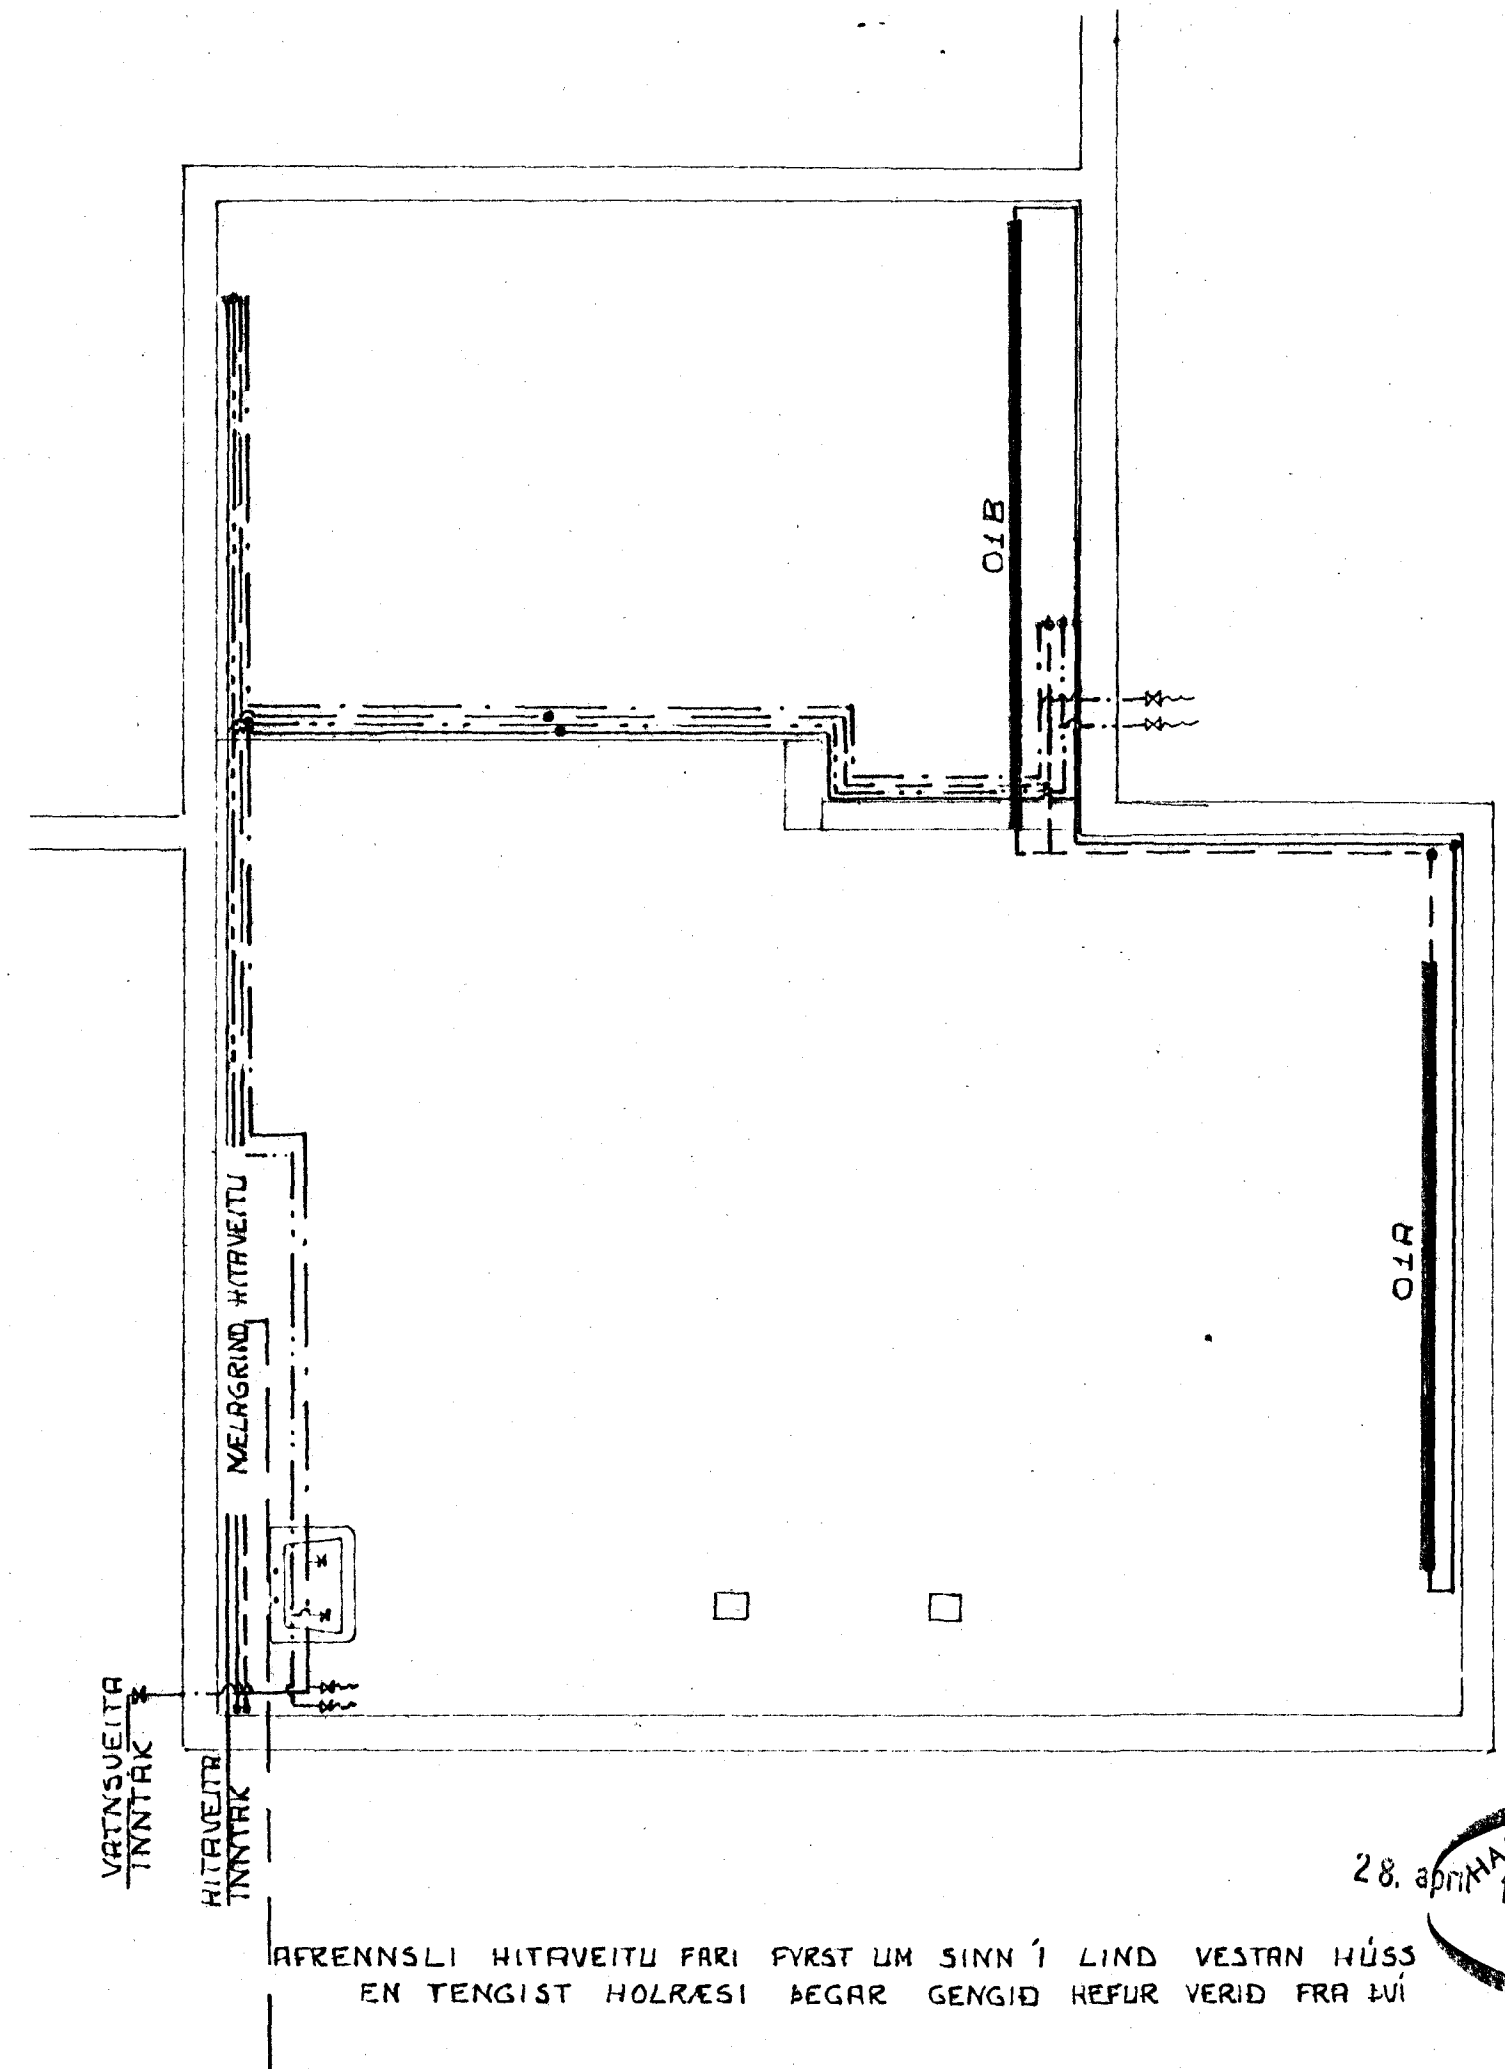

VATNSVEIÐA  
TUNTRAK  
HITAVEIÐA  
TUNTRAK

AFRENNSLI HITAVEIÐU FARI FYRST UM SINN Í LIND VESTAN HÚSS  
EN TENGIST HOLRÆSI ÞEGAR GENGID HEFUR VERID FRA ÞVI

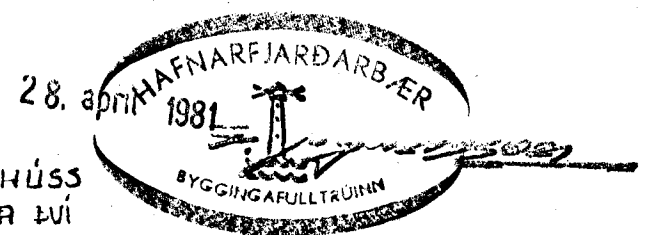

KJALLARI  
1:50

BREYTT LEGULAGNA Í KJALLARA, ÖFN 15A FLUTTUR AP'81 RS  
RÚNÓLFUR SKAFTASON TEKNIFRÆÐINGUR  
ÞÓRSBERGI HAFNARFIRÐI 3.50.191

BREKKUBERG HAFNARFIRÐI  
LAGNIR - HITAKERFI OG NEYSLUVATN GRUNNMYND

MÆLIKVARÐI 1:50

MARS 1981 BL:80.03.09 *Rúnólfur Skafason*