

OFNASKRÁ

STADUR	NR	AFKOST OFNS KCAL/H	STÆRD MESTR HÆD MM	MESTR LENGD MM	STUTA STRÖS	VALINN OFN
BÍLSKÚR	01A	4950				CB
"	B	-				AD
STOFA	11A	4700	250	3000		CD
"	B	-	250	3000		AB
"	C	-	700			CD
ANDDYRI	12	1400		1200		AB
GEYMSLA	13	1000	700			CD
SALERNI	14	260		600		CD
ÞVOTTUR	15A	1000		900		AB
"	B	550		900		AB
BRÐ	16	1275	700	750		AB
HJÓN	17	1000		1250		AB
FÖT	18	720		750		AB
HERB. I	19	720	700			AB
HERB. II	20	1080	700			AB
FJÖLSK.	21	1270	250	1400		CD
BORÐKR.	22A	3050	700	2000		AD
"	B	-				CB

TÁKN SKV. IST 64


STADSETNING STUTA



ALLIR STUTAR ERU 10MM

MISMUNUR MEÐALHITA OFNA OG HERBERGISHITA ER 40°C

AFRENSLI HITAKERFIS TENGIST EKKI VIÐ ROTPRÓ - TIL BRÁÐABIRGÐA SKAL ÞVI VEITT Í LUPPSPRETTU SEM ER CA. 50 m NEÐAN VIÐ HÚS

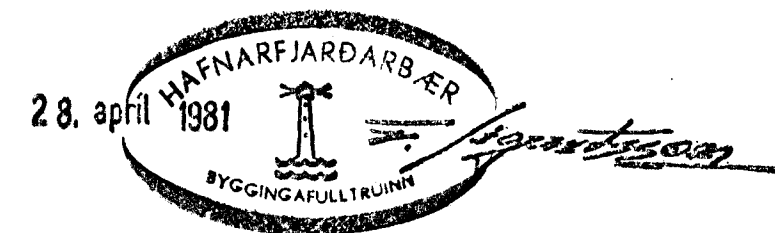

BREYTT LEGU LAGNA O.F.L APRIL '81 RS

RUNÓLFUR SKAFTASON - TÆKNIFRÆÐINGUR  
ÞÓRSBERGI HAFNARFIRÐI S. 50191

BREKKUBERG HAFNARFIRÐI  
LAGNIR - HITALÖGN KERFISMYND - OFNALISTI

MÆLIKVARÐI 1:50