


SKÝRINGAR: SJÁ ELDRI TEIKNINGU NR 301

GRUNNMYND KJALLARA
1:50

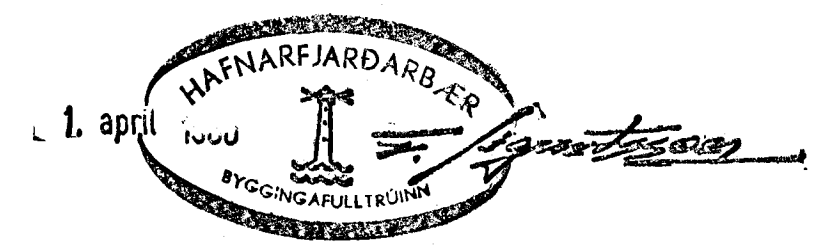

JAN'80 BR. TENGINGAR OFNA, FLUTTUR 03, MELAGR. 06, INNTAK
HEITI HUSS: HÓLABERG RS

RUNÓLFUR SKAFTASON TEKNIFRÆÐINGUR
HAFNARGATA 48A KEFLAVÍK SÍ 92-1164

PÓRSBERG HAFNARFIRÐI
HITALÖGN - Breyting

GRUNNMYND KJALLARA 1:50 UNNIÐ: RS

JÚLÍ 1979 BL: 790202 Runólfur Skaftason