


SKÝRINGAR : SJÁ ELDRI TEKN. NR 301

GRUNNMYND EFRI HÆÐAR
1:50

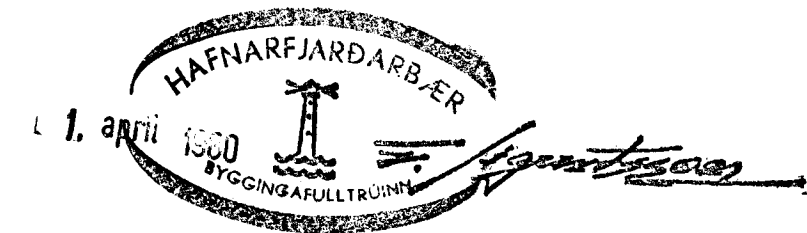

JAN '80 BREYTTAR TENGINGAR OFNA T KJALLARA
HEITI HÚSS T HÖLABERG RS

RUNÓLFUR SKAFTASON TÆKNIFRÆÐINGUR
HAFNARGATA 48A KEPLAVÍK 5-92-1164

DÖRSBERG HAFNARFIRÐI
HITALÖGN - BREYTING

GRUNNMYND EFRI HÆÐAR 1:50 UNNIÐ RS.

JÚLÍ 1979 BL: 790203 *Rúnólfur Skaffason*