


**ALMENNAR SKÝRINGAR:
ÁRÍÐANDI AÐ VEL SÉ LESIÐ YFIR:**

PEX- OG PLASTLAGNIR:
Neysluvatnslagnir eru PEX eval 15*2,5 í ídráttarrörum 25/20. Eingöngu skal nota lagnaefni viðurkennt af Rannsóknarstofnun Byggingaiðnaðrins. Lagnir, tengidósir og deiligirindur skulu vera frá sama framleiðanda og passa saman. Setja skal festingar á lagnir c/c 150cm, við beygjur skal setja þrjár festingar. Beygjuradís skal ávallt vera stærri en 5*yttra þvermál pípa. Þrýstiprófun á plastlögnum skiptist í tvær lotur. Fyrri lota er framkvæmd í eina klukkustund og er þrýstingur 15 bar fyrir neysluvatn. Seinni lota er gerð í beinu framhaldi af fyrri lotu og sami þrýstingur notaður, seinni lota skal standa í tvo klukkutíma. Fylla skal út prófunarblað sem sýnir niðurstöður prófunar. ATH: NR 1.: Þrýstifall í fyrri lotu má vera max. 0,6 bar. NR 2.: Þrýstifall í seinni lotu má vera max. 0,2 bar.

GRUNNLAGNIR:
Tákn fyrir grunnlagnir.
I o/oo = prómill halli (millimetra/metra).
Skolplögn: _____
Jarðvatnslögn: _____
Regnvatnslögn: _____
Jarð- og regnvatnslögn: _____
Allar lagnir í grunnni og fyrir utan grunn eru Ø 100 mm PVC- lagnir, nema annað sé tekið fram á teikningum. Lagnir frá brunnri og út í götu eru D= 150 mm PVC rör, nema annað sé tekið fram á teikningum. Öll vinna og frágangur við fráveitulagnir skulu uppfylla kröfur og ákvæði IST 65 og IST 68. Brunnar eru plastbrunnar Ø 600 mm, nema annað sé tekið fram.

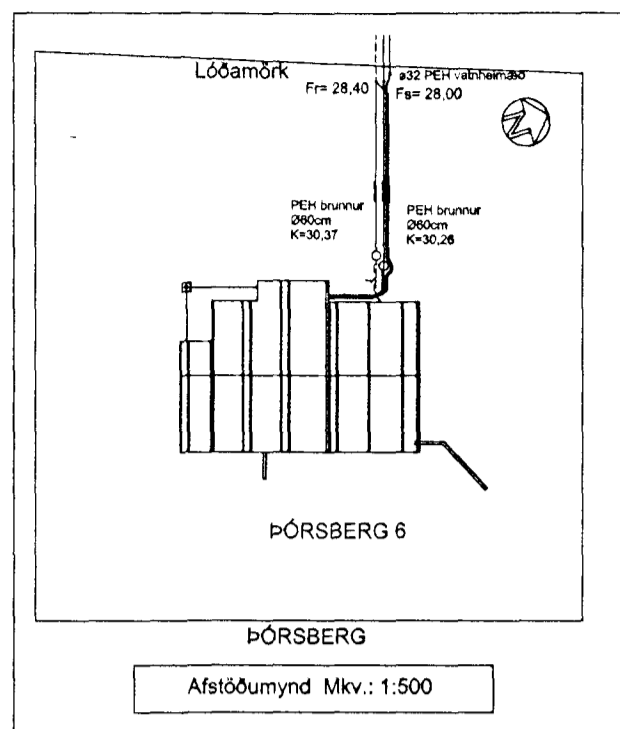


Lóðamörk

Fr= 28,40

Fs= 28,00

Ø32 PEH
vatnheimæð

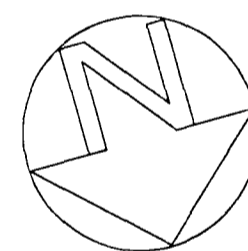

Byggingafulltrúi Hafnarfjarðar
Afgreitt þann
03 NOV. 1998
Kristján Þorarinsson

**ÁSKILIÐ, ELÐRI
TEIKNING ÖGILD**

STADUR: ÞÓRSBERG 6 ,220 HAFNARFIRÐI.	BLAÐ NR: 1-02
SKÝRING: LAGNIR Í GRUNNI, REGN-OG JARÐVATNSLAGNIR. TENGING LAGNA VIÐ GÖTU, AFSTÖÐUMYND.	KVARDI: 1:50, 1:500
SIGURBJARTUR HALLDÓRSSON kt. 230658-3479, Vnr.43064. BYGGINGATÆKNIFRÆÐINGUR. FTFL. SUÐURGATA 78, 220 HAFNARFIRÐI hs:565-5707.	REIKN: Sigurbj. Hall.
SAMB: <i>Sigurbj. Hall</i>	TEIKN: Sigurbj. Hall.
	DAGS: 31.11.1998
	VERK NR: Þórsberg 6, teikn 102

BR.	BR. DAGS	EDLI BREYTINGA.	SIGN.
1	27/10 1998	Breytt legu grunnlagna að ósk eiganda, þ.e.a.s. VS fært, bætt við HR, ST, HR.	<i>Sigurbj. Hall</i>

Grunnmynd lagna í grunnni, regn- og jarðvatnslagna mkv.: 1:50

