


HNITASKRÁ:

AUSTUR	NORÐUR	NR	AUSTUR	NORÐUR	NR
356334.932	398145.668	704	356328.707	398235.632	720
356329.260	398160.677	705	356311.879	398252.826	721
356318.504	398181.831	706	356322.712	398272.663	722
356305.094	398201.411	707	356328.933	398274.489	723
356303.278	398199.985	707A	356349.372	398253.777	724
356285.977	398219.065	708A	356354.750	398247.443	725
356286.900	398224.252	708	356367.348	398230.713	726
356305.260	398241.915	709	356372.127	398223.516	727
356326.756	398218.418	710	356382.346	398206.013	728
356342.178	398195.876	711	356386.558	398197.705	729
356354.543	398171.524	712	356394.395	398179.744	730
356365.518	398138.640	713	356397.840	398170.371	731
356364.068	398137.525	714	356359.352	398283.419	737
356376.737	398145.260	716	356376.007	398264.892	738
356368.777	398169.743	717	356395.295	398238.333	739
356358.054	398193.122	718	356411.314	398209.682	740
356344.705	398215.105	719	356423.837	398179.341	741


HNITASKRÁ ER Í LANDSHNITAKERFI ISN-93

SKÝRINGAR:

- KVÖÐ UM BÍLASTÆÐI INNAN LÖÐARMARKA
- FJÖLDI STÆÐA SAMKVÆMT SKILMÁLUM OG REGLUG.
- STÆÐI MERKT Gst ERU GESTABÍLASTÆÐI GÖTU
- BINDANDI MÖRK BYGGINGAREITS
- HÁMARKS BYGGINGARREITUR
- ÚTBYGGING Á JARÐ HÆÐ, MAX 12m²
- 10 NÚMER LÖÐAR
- E, F, R. HÚSAGERÐ, SJÁ SKILMÁLA
- MÆNISSTEFNA
- 25,227,6 NÚMER AÐLIGGJANDI LÖÐABLAÐA, STAÐGREINIR
- 3940-0450 ÞJÓÐSKRÁRNÚMER
- L204175 LANDEIGNARNÚMER
- SJÁ JAFNFRAMT SKIPULAGSUPPFRÁTT OG SKILMÁLA

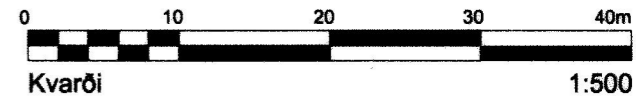

DEILISKIPULAG SAMÞYKKT Í SKIPULAGSNEFND 14.11.2000
OG Í BÆJARSTJÖRN 21.11.2000

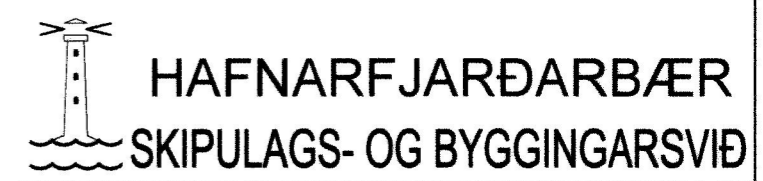

HAFNARFJARÐARBÆR	
SKIPULAGS- OG BYGGINGARSVIÐ	
PRASTARÁS 1-15 og 25-31	
MÆLIBLAÐ	25,227,7
Teikn.nr.: 331,030	
Mælt: IR	Samþykkt: <i>ant</i>
Hannað: UI 10. 1999	M.kv.: 1:500
Teiknað: EJ / AS	Dags.: 1.11.2022
Breytt: JÚNÍ 2022, MÆLIBLAÐ FRÁ VSB DAGS. 23.09.2000, UPPFÆRT HJÁ	
SKIPULAGS- OG BYGGINGARSVIÐI HAFNARFJARÐAR. GRUNNI VARPÐ ÚR	
REYKJAV. HNITAKERFI Í LANDSHNITAKERFIÐ ISN-93	Blaðst.: A3

BREYTINGAR:

Breyting A; 18.01.2001/RBS; BÍLGEYMSLA OG STÆÐI VID PRASTARÁS 7 OG 29
Breyting B; 09.11.2022/AS; BREYTT DEILISKIPULAG SAMÞ. AF SKIPULAGS- OG BYGGINGARFULLTRÚA,
DAGS. 07.03.2022, ÖBLAÐIST 20.06.2022, LÖÐARSTÆKKUN PRASTARÁS 7