





ÚTLIT VESTUR MKV. 1:100.

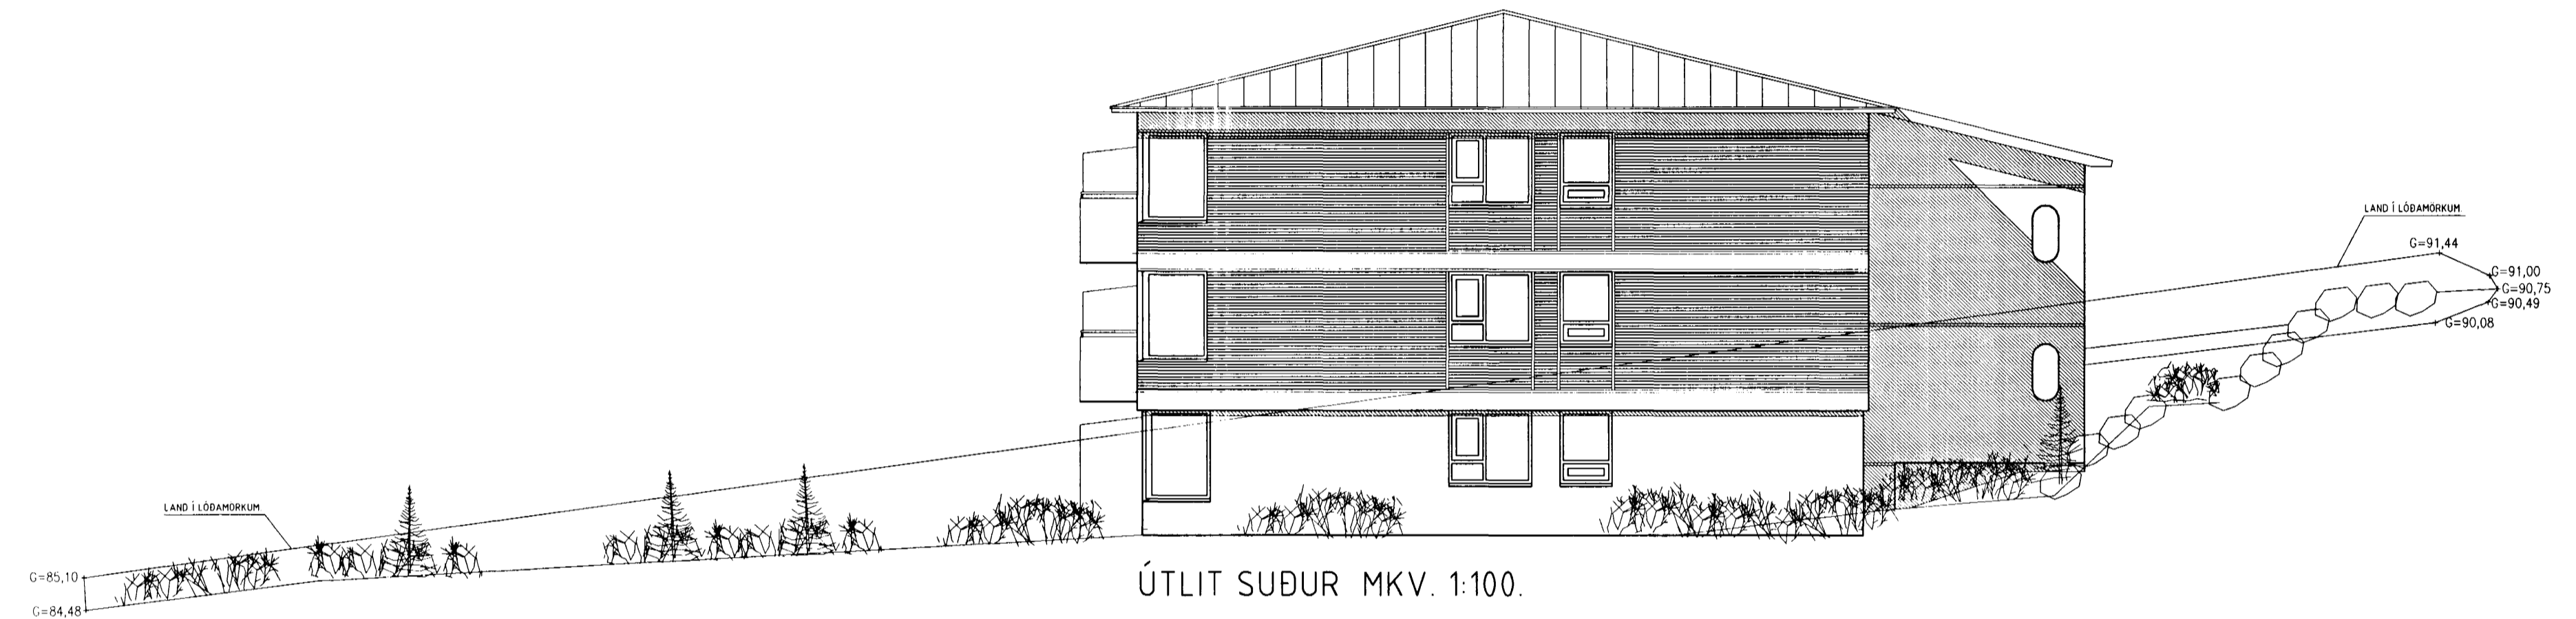


ÚTLIT SUÐUR MKV. 1:100.

tiftpdf - www.rubissoftware.com - Demo Version

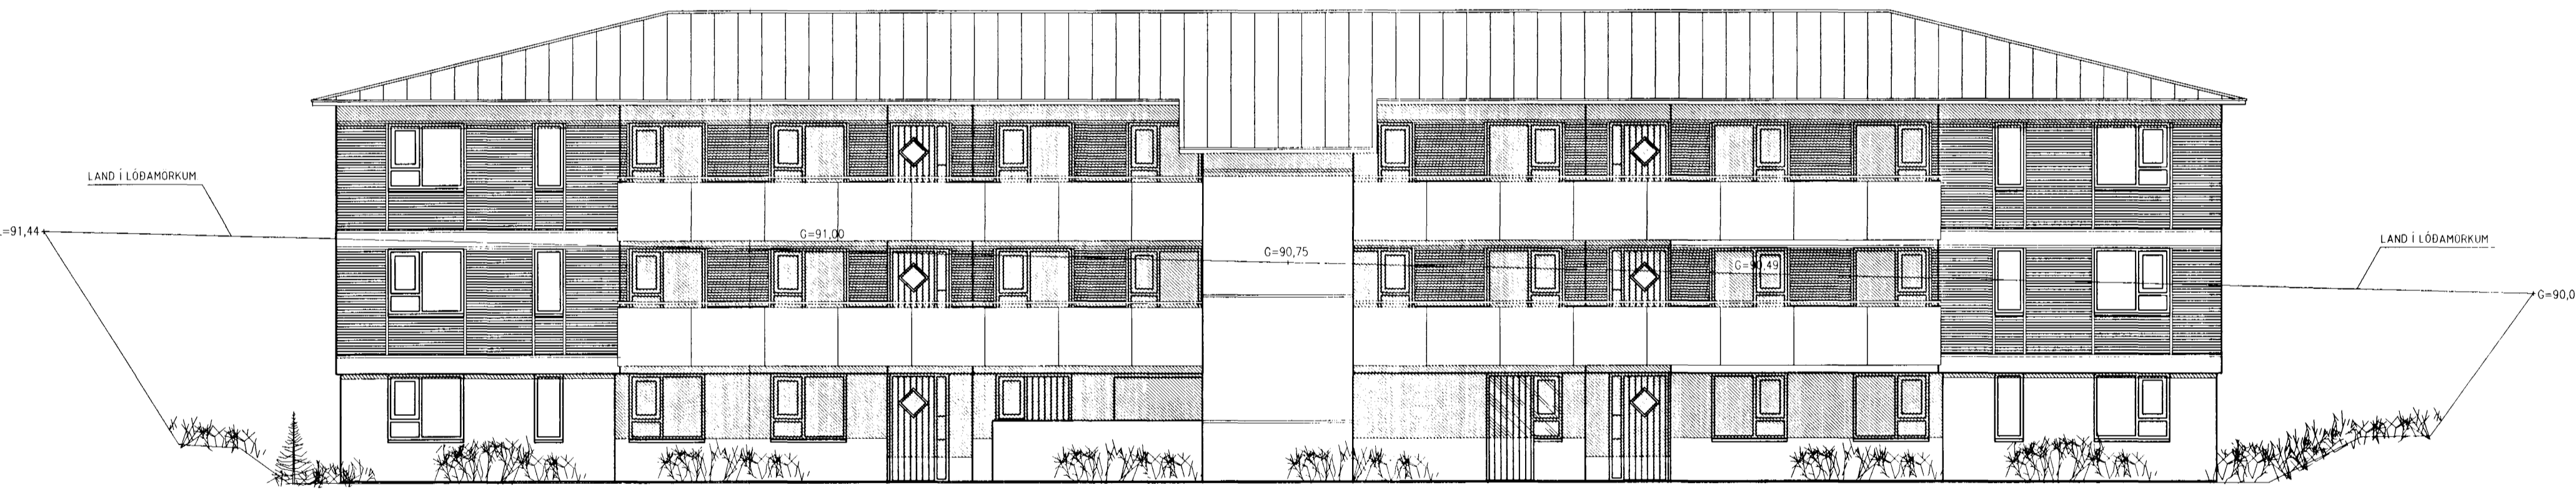

ÚTLIT AUSTUR MKV. 1:100.

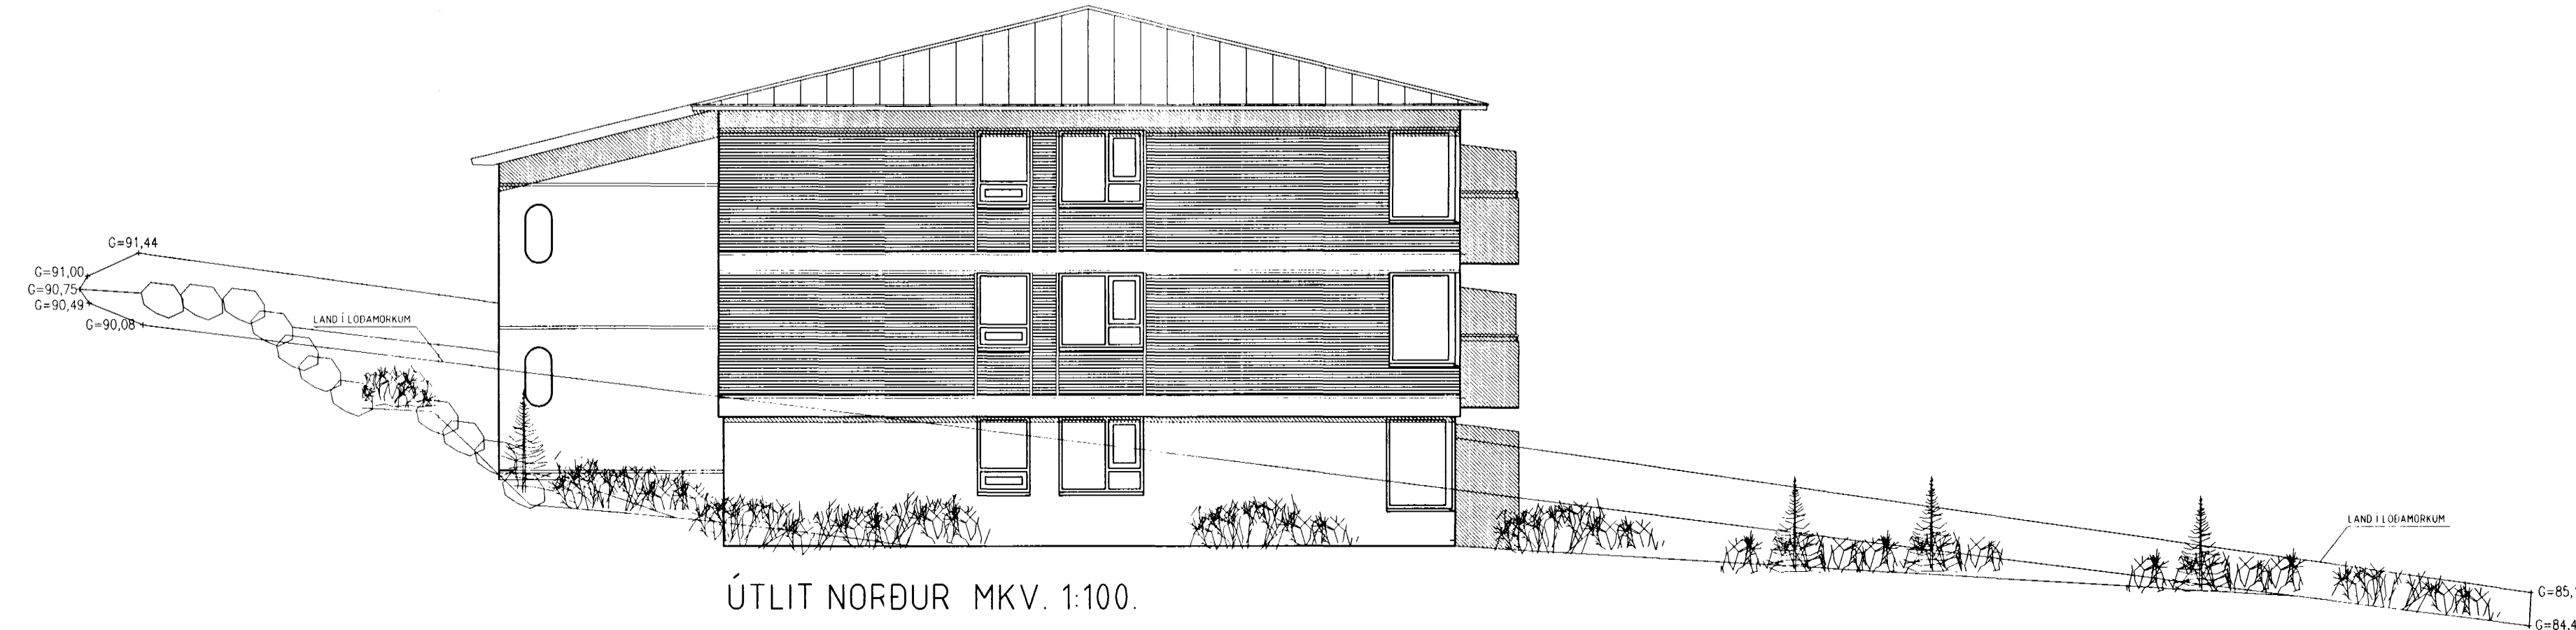

ÚTLIT NORÐUR MKV. 1:100.

ÞRASTARÁS 16 HAFNARFIRÐI.

Sigurður Þorvarðarson byggingafræðingur bfi.  
Teiknistofan Strandgötu 11 220 Hafnarfirði.  
Sími: 5651510. Netfang: teiknistofan@islandia.is  
SIH. teiknistofan ehf. kt. 510298-2769. Kf. aðalhönnuðar: 141250-4189.

Skýringar:	Aðaluppdráttur.
Teikning:	Útlitsmyndir.
Mælikvarði:	1 : 100.
Dagsetning:	28 nóvember 2000.
Undirskrift:	
Blað nr.:	4 af 5.
Breytt:	Lyfta fjarlægð, innra skipulagi og útliti breytt 08.03.2001.
Bifreiðageymslur fjarlægðar og bætt við tveimur íbúðum	08.03.2001.
Gólfkóti hækkaður um 45 sm.	08.03.2001.