


GRUNNMYND 1. HÆÐAR

mkv. 1:100

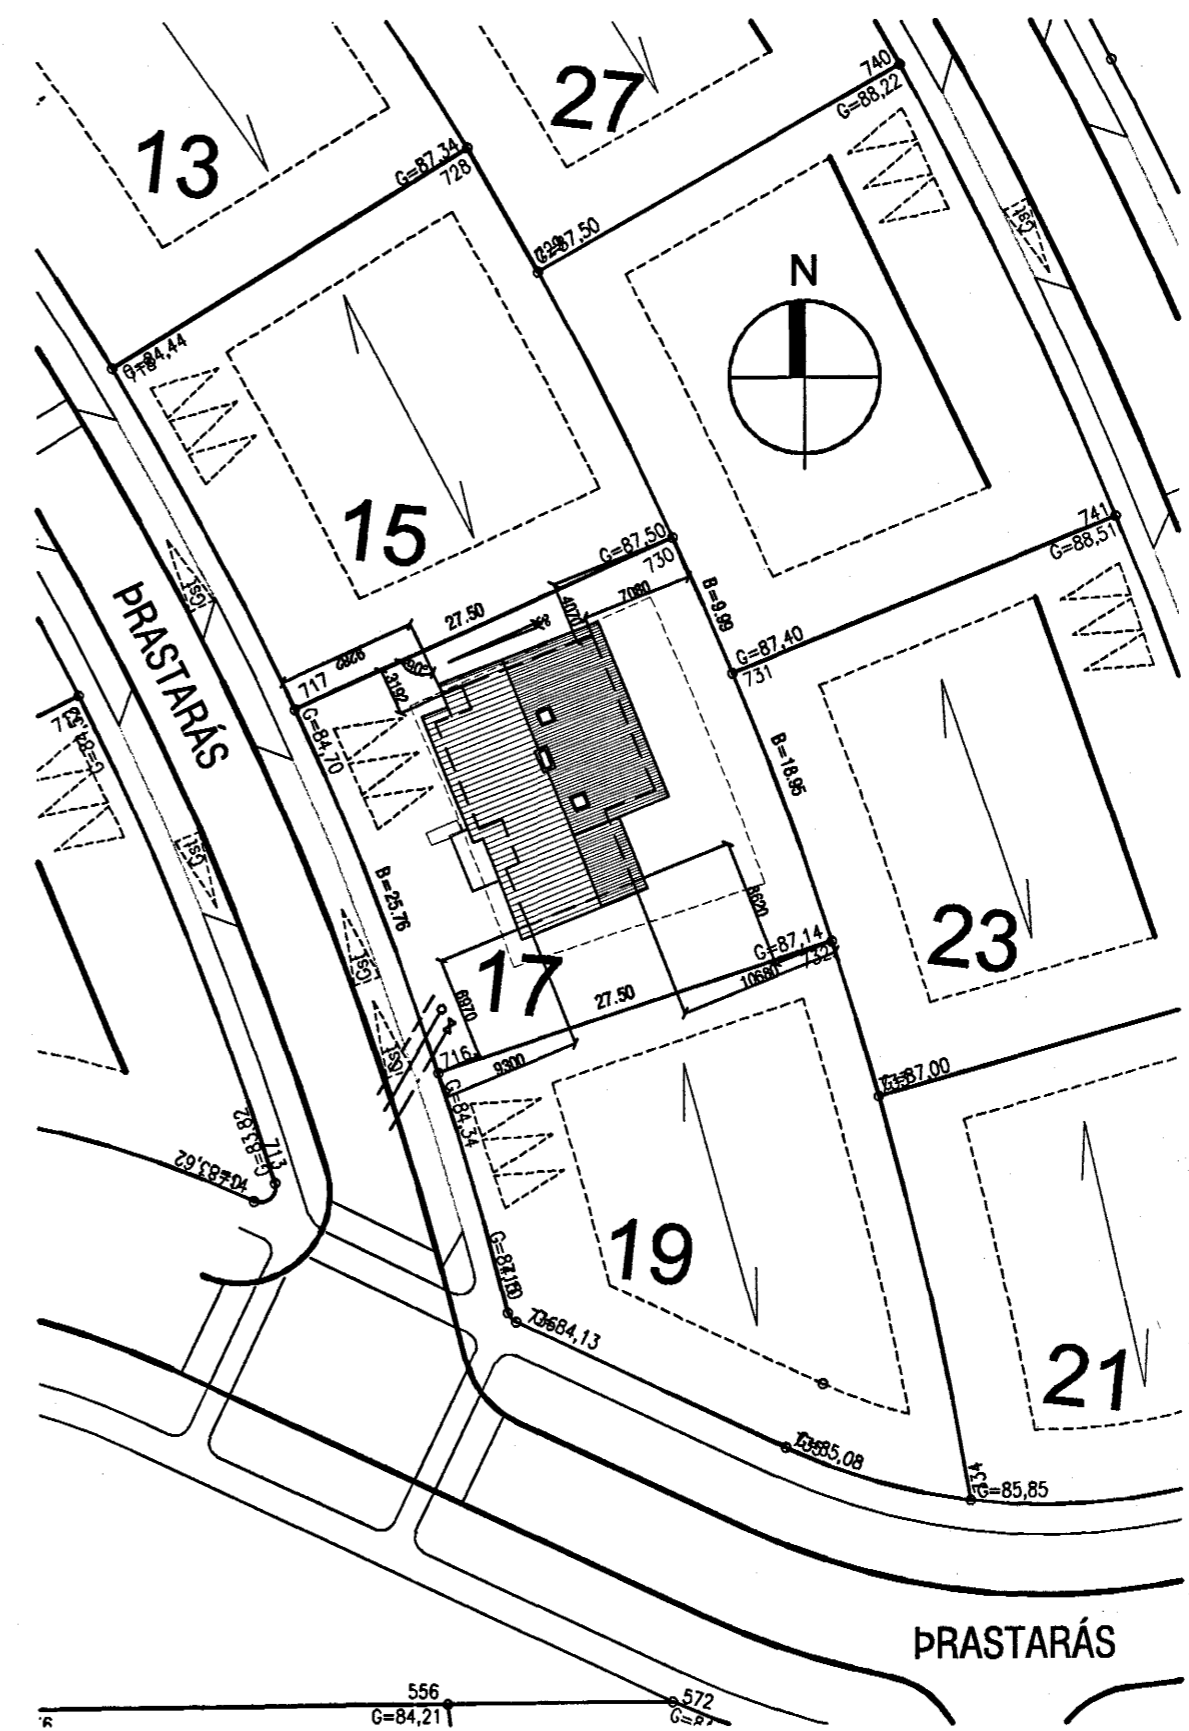


AFSTÖÐUMYND

mkv. 1:500

Skráningartafla: PRASTARÁS 17		Skrásetjari: Kári Eiríksson																
Landnúmer: 188087		Kennitala: 070365-4508																
Matshúsnúmer: D1		Útgáfa: 4.01 Dags: 27.2.2001																
Uppskipting og lýsing	D2	D3	D4	Stærðir	D5	D5M	D6	D7	D8	D9	D10a	D10b	D11	D12	D16	Reiknibala	D17	
D0	D1	D2	D3	D4	D5	D5M	D6	D7	D8	D9	D10a	D10b	D11	D12	D16	Reiknibala	D17	
Lokun	Rými	Notkun	Höfuð-	Eignar-	Botnfl.úr	Millifl.úr	Ségar	Op	Brúttófl.úr	Brúttófl.úr	Salarhæð	Salarhæð	Brúttó	Nettófl.úr	fl.útmál	skiptarúm	Skipta-	
	hæð-röð	texti	folkun	hald	m²	m²	m²	m²	m²	sh < 1,8	min	max	rúmmál m³	m²	m²	máls	rúmmál m³	
		Matshúsi			327,7	0,0	8,0	8,0	321,7	0,0			1.117,8	262,0	321,7		880,624	
		Botn											25,0					
A	0101	1. hæð	N	0101	165,5	0,0	8,0	0,0	165,5	0,0			480,9	102,3	165,5		160,720	
A	0102	BILGEYMSLA	B	0102	50,2				50,2		2,80	2,80	209,4	57,4	74,8	2,80	141,435	
A	0103	ÖUFPFYLTL RÝMI	N	0101	40,5				40,5		2,80	2,80	113,4	44,8	40,5	2,80	0,000	
		2. hæð			182,2	0,0	0,0	8,0	156,2	0,0			611,7	149,7	156,2		564,369	
A	0201	IBÚÐ	N	0101	182,2				156,2		2,25	4,58	611,7	149,7	156,2	3,77	564,369	
C	0202	SVALIR	S	0101	14,0				14,0							1,00	14,000	
Athugasemdir																		
1. Eignarhald bílageymslu er skráð 0102, er hún tilheyrir hluta 0101																		
2. Reiknað er með að þykkt veggja + einangrunar sé 300mm																		
3. Reiknað er með að þykkt þaks sé 300mm																		
4. Rými 0103 er niðurgrafð og gluggalaust, en nýtt sem geymsla og er þválló með búð.																		
Samtöl summa																		
Eignarhald																		
		Eignarhald	Notkun texti	Birt fl.útmál m²	Séleign m²	Séleign og sameign m²												
		0101	IBÚÐ	271,5	738,088	738,088												
		0102	BILGEYMSLA	50,2	141,435	141,435												
		Allt		321,7	880,524	880,524												

SKRÁNINGARTAFLA

Samþykkt þann
04 APR. 2001
Byggingafulltrúinn í Hafnarfirði
F.h. Kristján Þórarinnsson

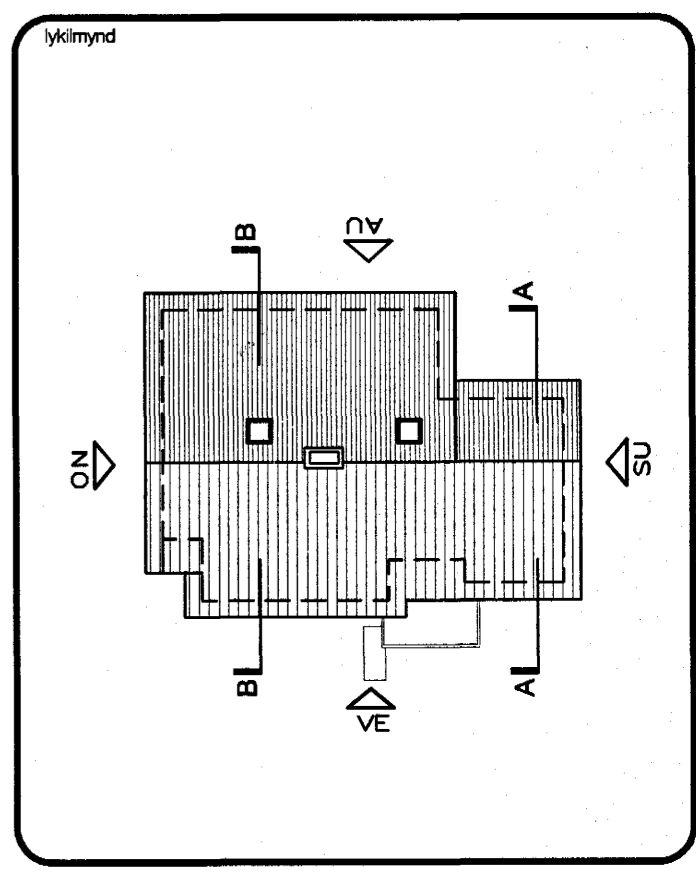

- Breytingar**
- A** - 05.03.01 - Breyting á fyrirkomul. og skráningu matshluta 0103. Gluggavegg milli eldhúss og sjónv. herb. bætt inn á grunnm. 2. hæðar.
 - B** - 27.03.01 - Allir hæðarkótar í húsinu færast upp um 200mm. Ýmsar aðrar smábreytingar (tilfærsla á niðurföllum o.s.frv)

Kári Eiríksson
VERKSTÆPI
KÁRI EIRÍKSSON arkitekt FAÍ - kt: 070365-4059
Verkstæði Arkitekta ehf. - kt: 570800-2210 - Gunnarsundi 5 - 220 Hafnarfjörður
Sími: 565 9779 - Fax: 565 9778 - GSM: 699 0999 - E: kar@akl.is - www.akl.is

verkkaupi
Helga Ólafsdóttir og Bergur Helgason

verk
EINBÝLISHÚS AÐ PRASTARÁSI 17

teikning
Grunnmynd 1. hæðar

teikning nr.
0102

Afstöðumynd, Skr. tafla

teikning nr.
201

AÐALUPPDRATTUR

hannað KE teiknað KE dags. 05.MAR.2001

mkv. 1:100 / 1:500 tölvuskra 0102-201.dwg

blásetarð **A2** ath! Öll mál eru í millimetrum. Öll vataatriði skal bera undir hönnuð. Mæltó ekki af teikningum, öll mál athugast á staðnum. Ósamræmi í teikningum skal tilkynna hönnuð strax.